HEIÐVANGUR 16 Hafnarfirði

Samþykkt á fundi bygginga-
nefndar þ. 16/4 1975
BYGGINGAFULLTRÚI N
Í HAFNARFIRÐI
F. Sigurtsson

Skilyrði að bílgeymslan verði flutt frá lóðamörkum þannig að þak nái ekki út fyrir þau, og hún byggt í sem líkustu formi og atalhúsið. Þá verði tvo bílstæði sett í vesturhorn lóðarinnar. F. Sig.

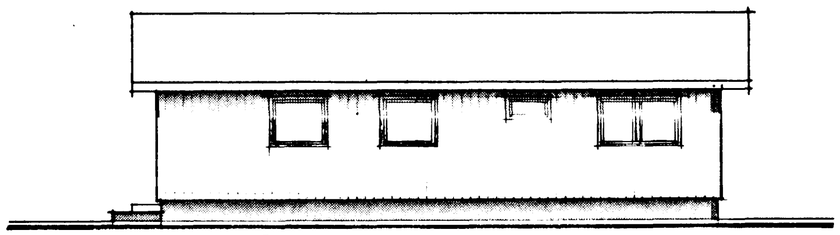

norður

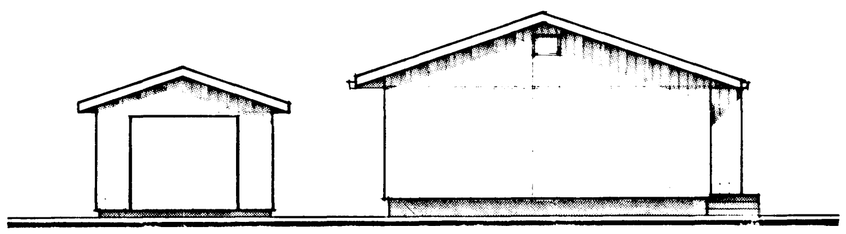

vestur

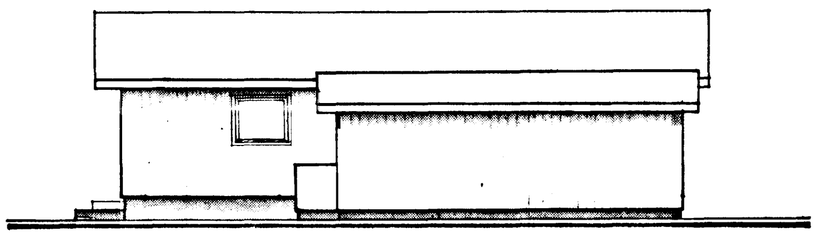

norður

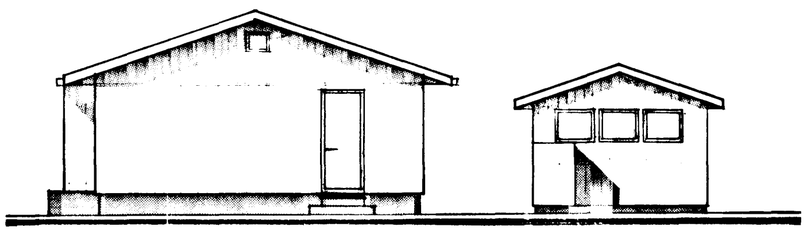

austur

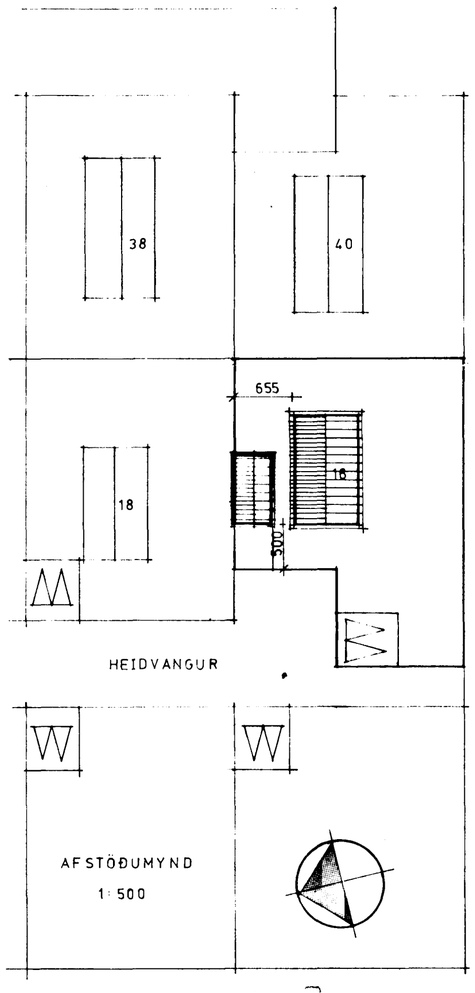

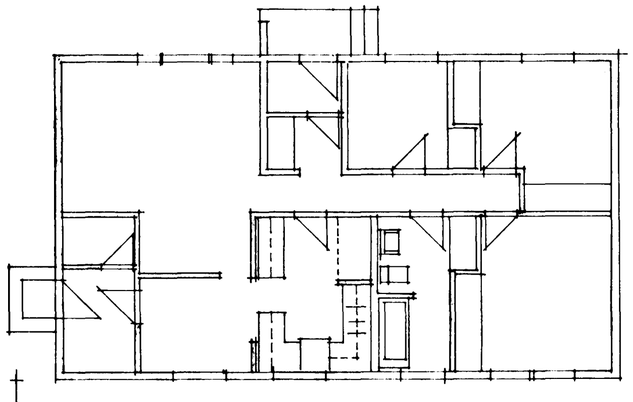

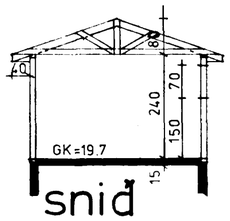

snið

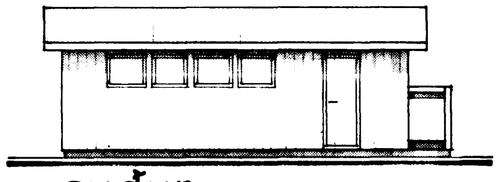

suður

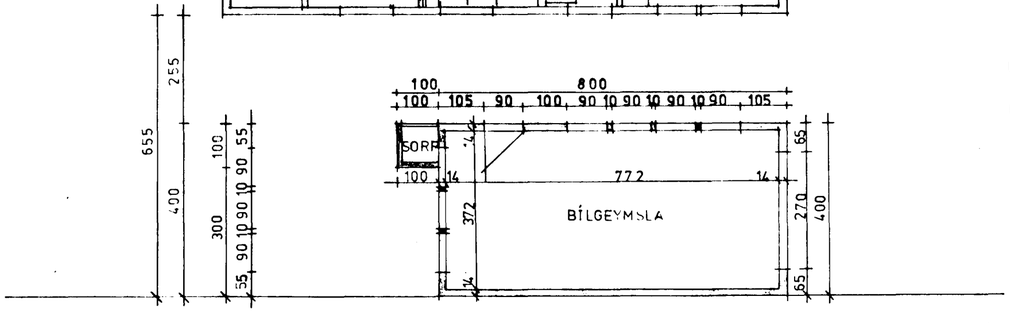

STUTT LÝSING

PAK	GRINDARSPERRA ÚR 2"x5" c/c 100
	1" KLÆÐNING
	PAKPAPPI
	BÁRAÐ ÁL / JÁRN
ÚTVEGGIR	TIMBURGRIND ÚR 2"x4" c/c 50
GÓLF	15cm STEINSTEYPA
UNDIRSTÖÐUR	20cm STEINSTEYPA

DAGS.	BREYTING Á	BREYTT AF

HEIÐVANGUR 16, HAFNARFIRÐI

BÍLGEYMSLA OG BREYTING Á GLUGGUM
NORÐURHLIÐAR ÍBÚÐARHÚSS

HANNAÐ:
BRAGI BERGSVEINSSON F.T.F.Í.
ÖLDUGÖTU 14 H.F.
MÁL: 1:100 1:500
UNDIRSKRIFT.
16/3 75
Bragi Bergsveinsson