HEIÐVANGUR 2.

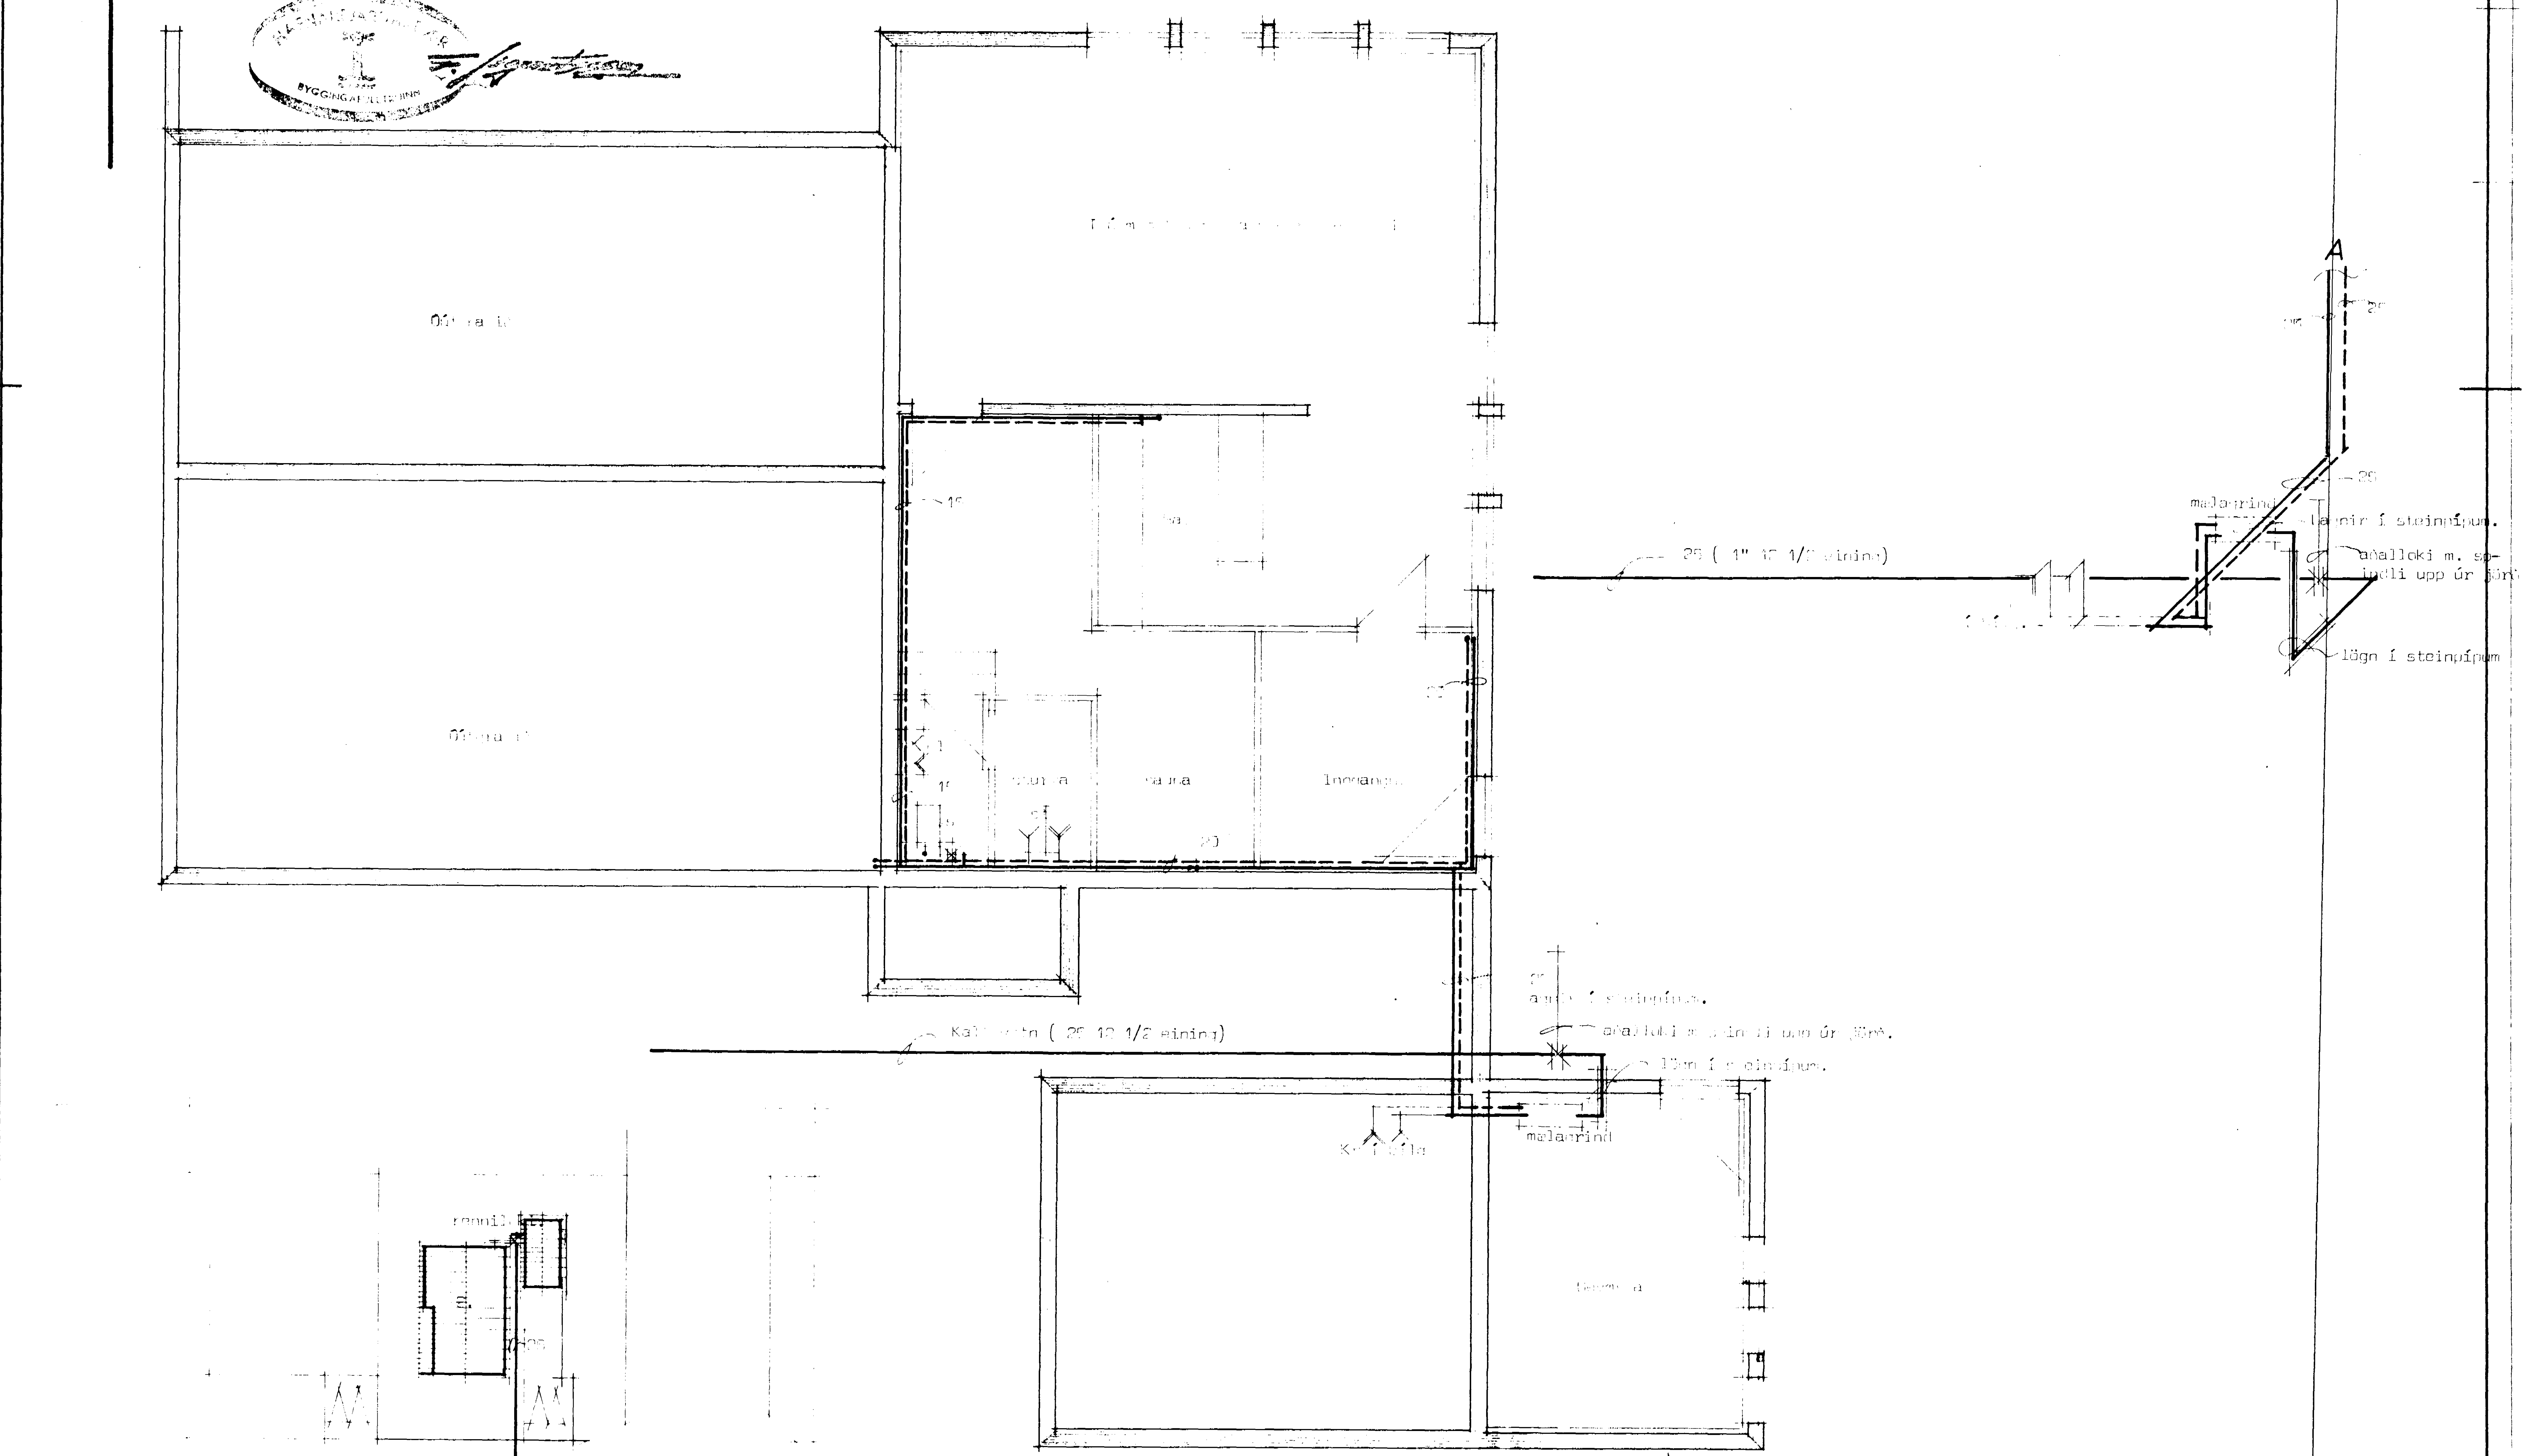


| | | |
|---|---|---|
| Heiðvangur 2 Hafnarfirði | Húsnæðisteiknistofan s/f Suðurlandsbraut 20 | |
| Vatnslögn: breytt í febr. 75 sg | 1:50 | Verk nr 5011 |