



HEIÐVANGUR 30

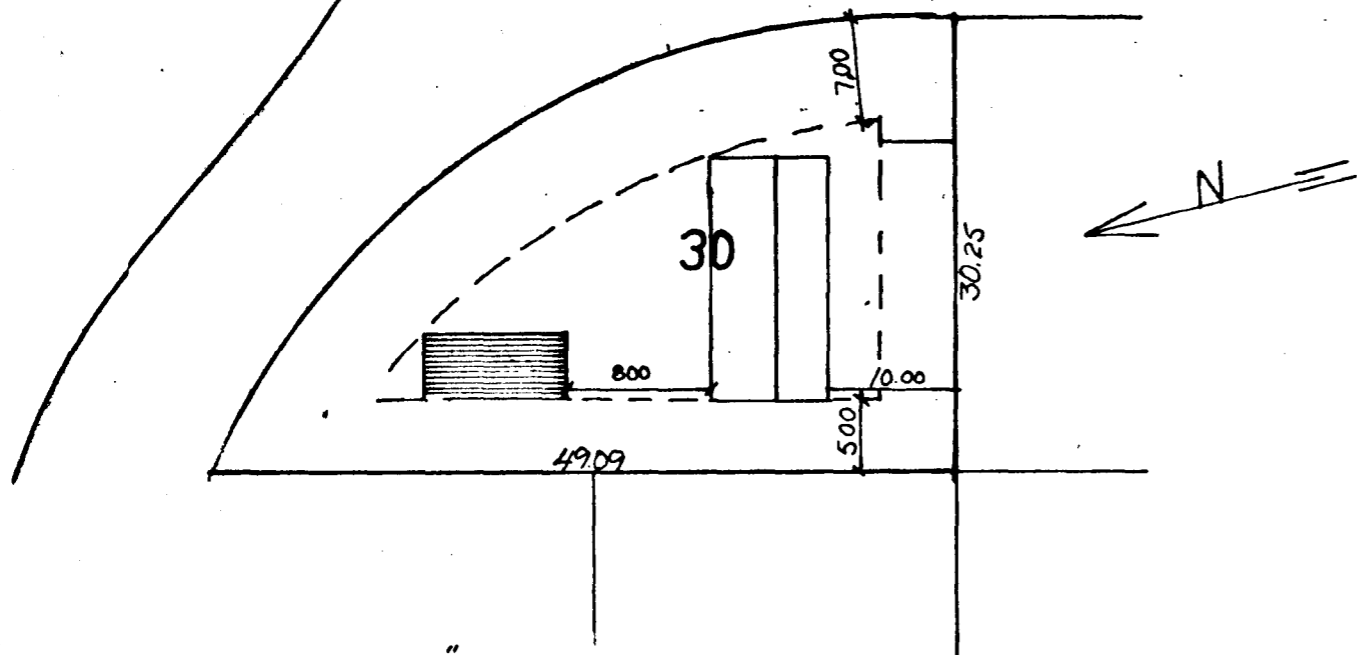


AFSTÖÐUMYND 1:500

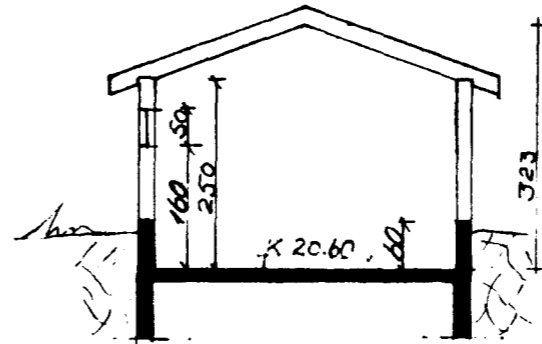


SNID

Samþykkt á fundi bygginga-
nefndar þ. 13/8 1975
BYGGINGAFULLTRÚINN
Í HAFNARFIRÐI
F. Sigurðsson

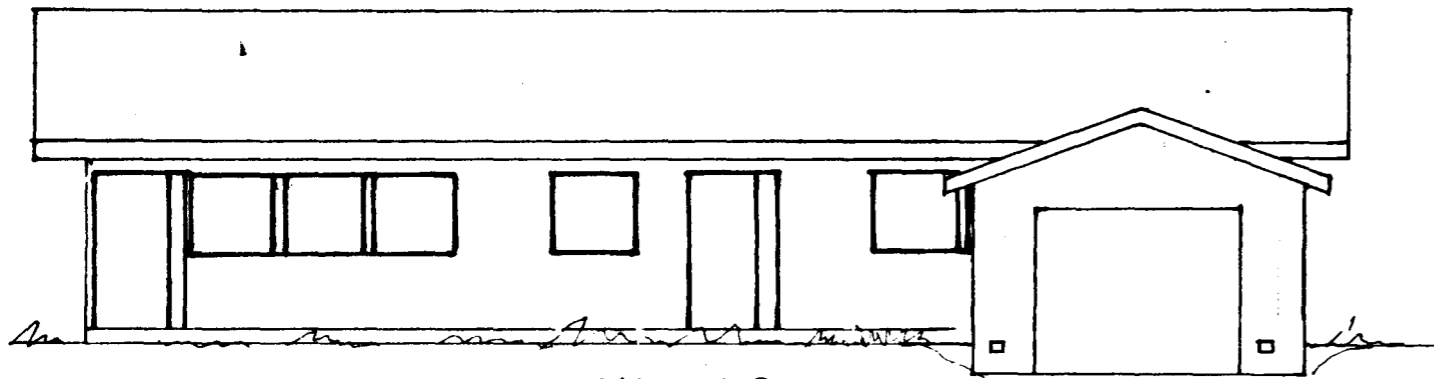


NORÐUR

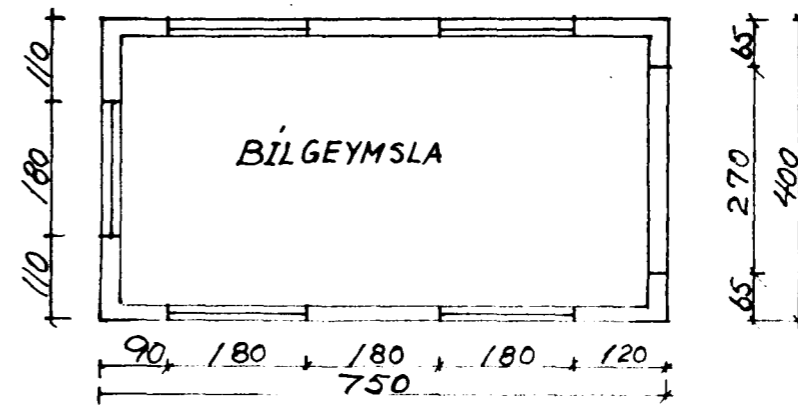


GRUNNMYND

20m² 90m³

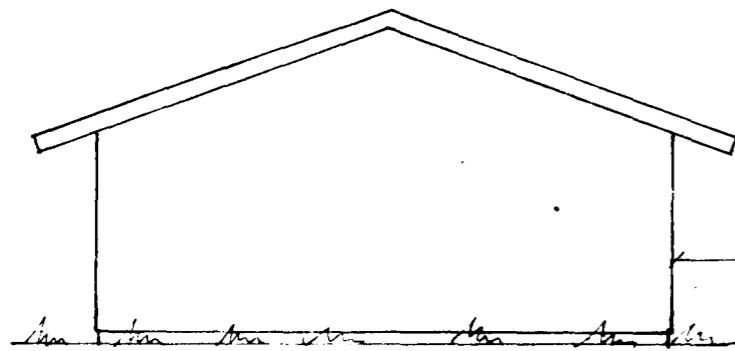

AUSTUR

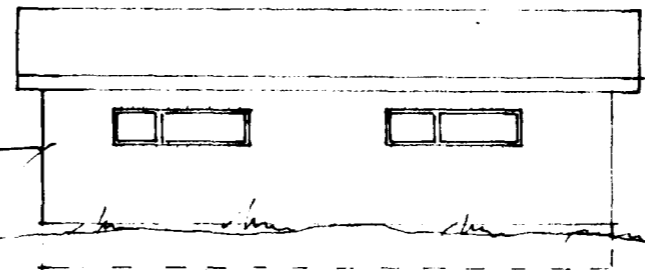

SUDUR

Breytt Hæðarlegru 10-8-75 E.S.
Breytt þaki 27-7-75 E.S.

Júlí 1975 Einar Sigurðsson MTFI s. 52941