




Samþykkt þann

12 JUNI 1997






Byggingafulltrúinn í Hafnarfirði  
F.h. Kristján Þórarinnsson

KP

Einkenningsþingjal frá 22/6 88  
BLAÐ 2

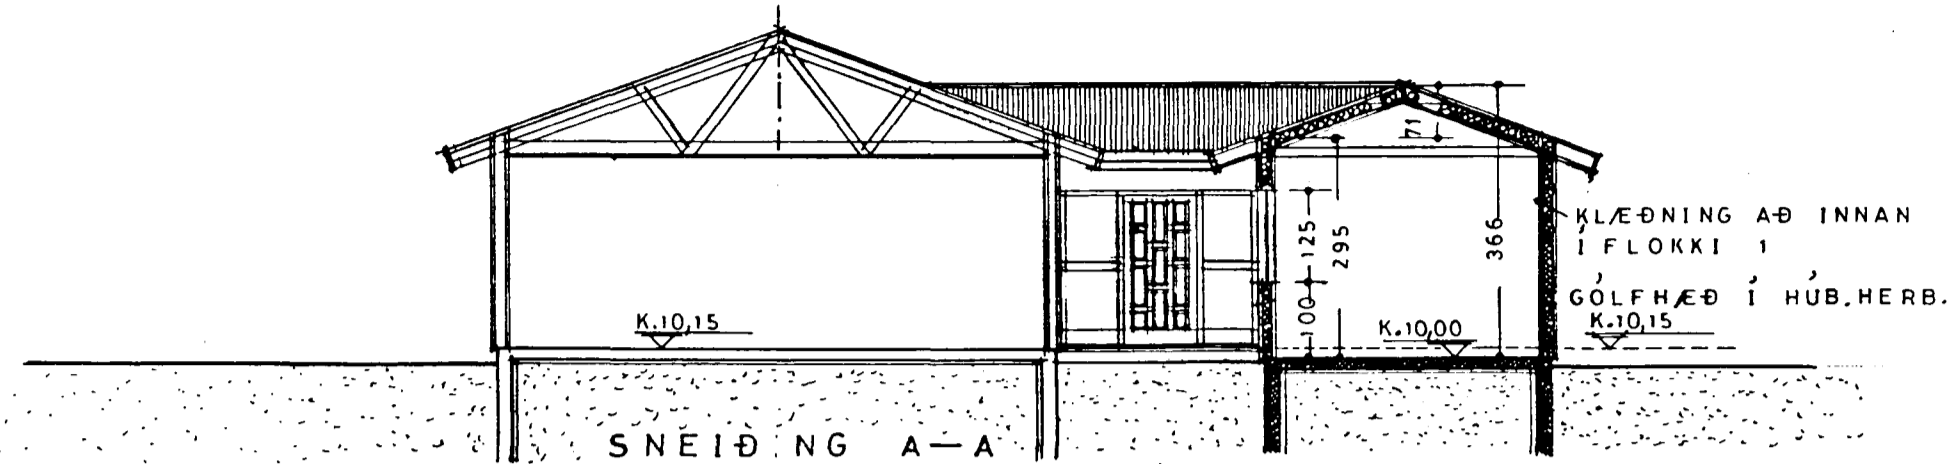

ATH. ÖLL MÁL ATHUGIST Á STAÐNUM

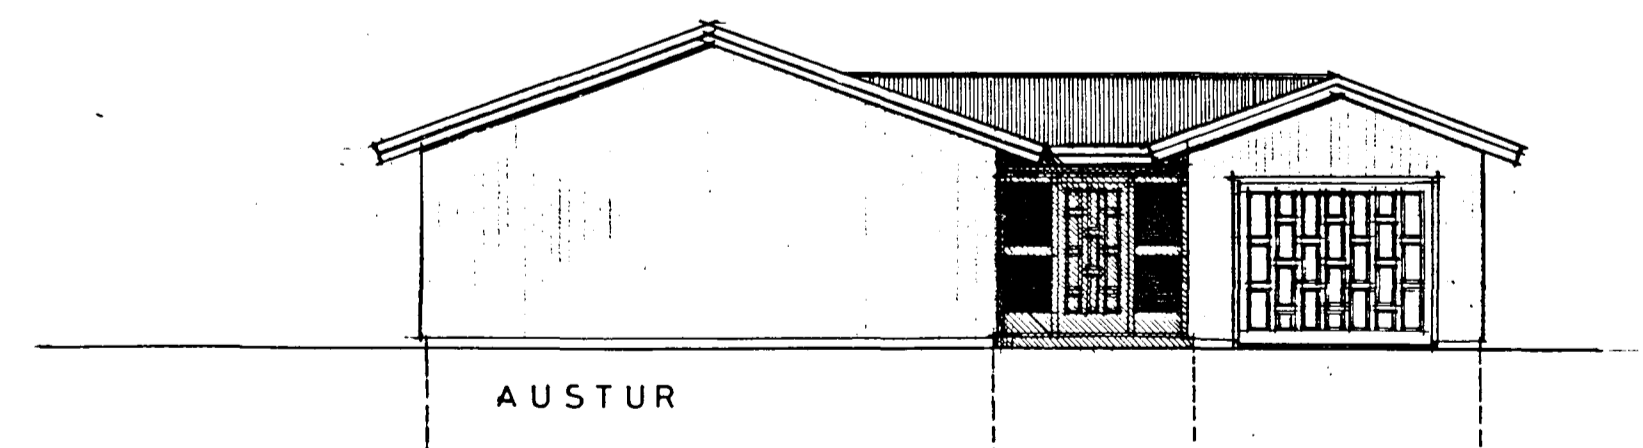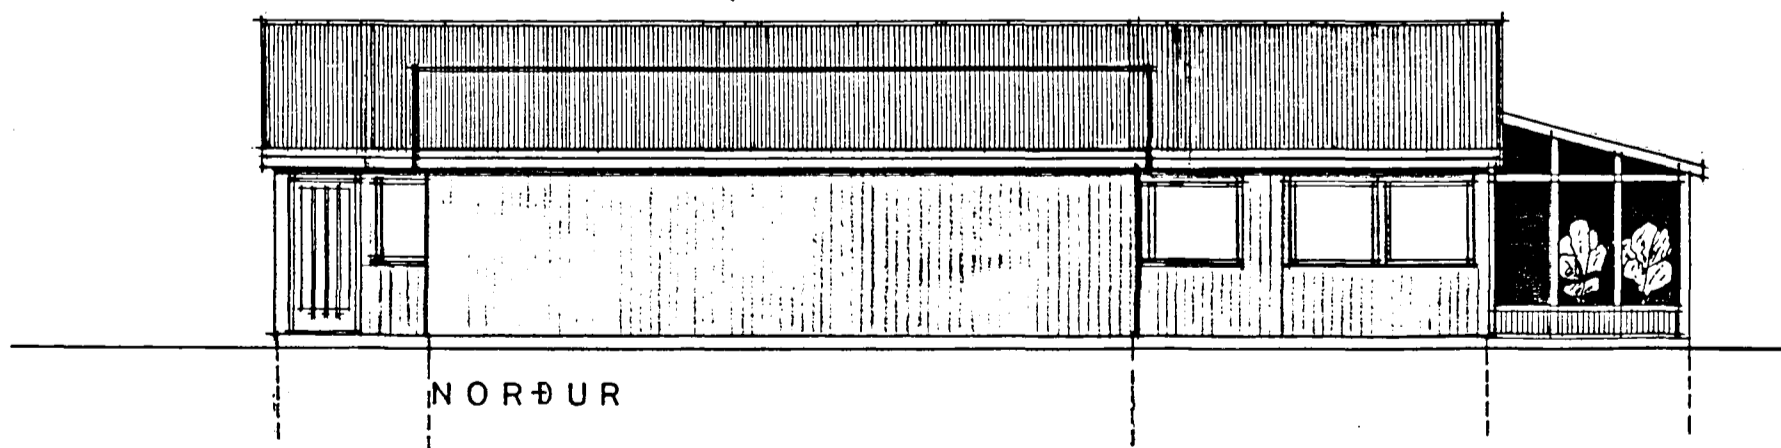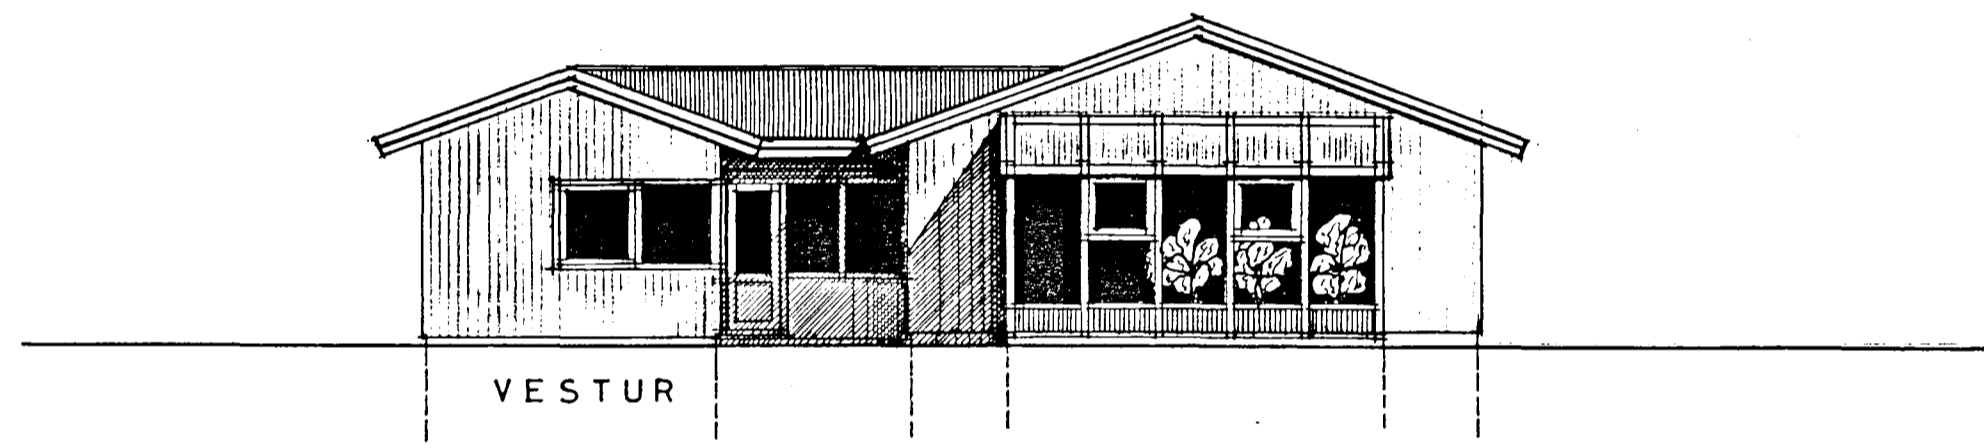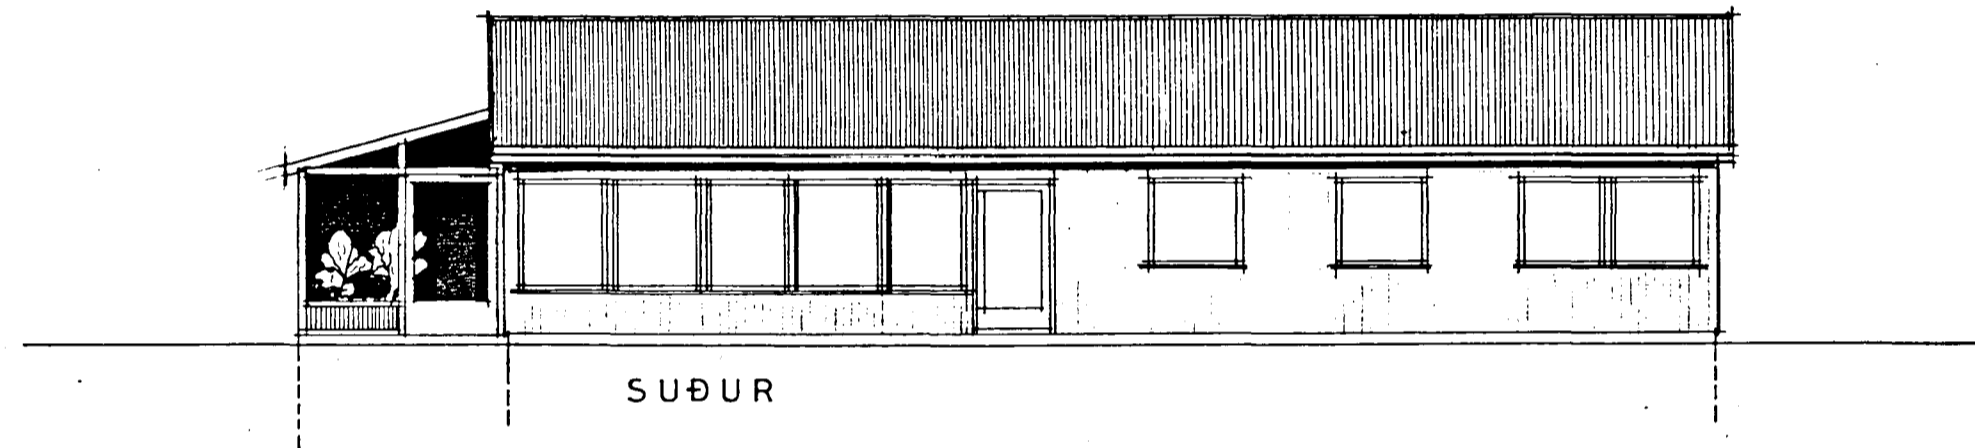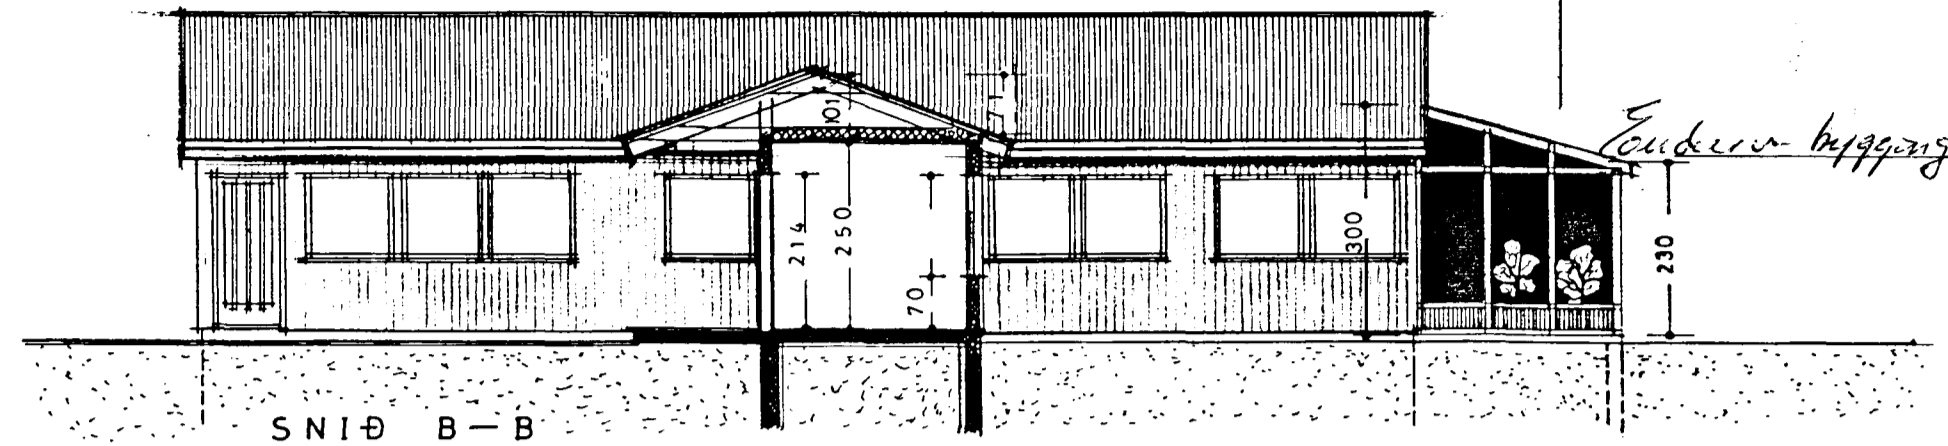

HEIÐVAN GUR 38.

ÚTLITSMYNDIR OG SNEIÐINGAR

R.VÍK Í APRÍL, 1989

Njáll Eðmundsson