



Lambiðrt á fundi bygginga-  
 nefndar þ. 18. 7. 1973  
 BYGGINGARNEFND  
 Í HAFNAFIRÐI  
 S. Jónsson


Skokka þarf gæmskurými  
 húsnæði.  
 Fullnægja þarf kröppum þunnmála  
 stúmunar rúmi.

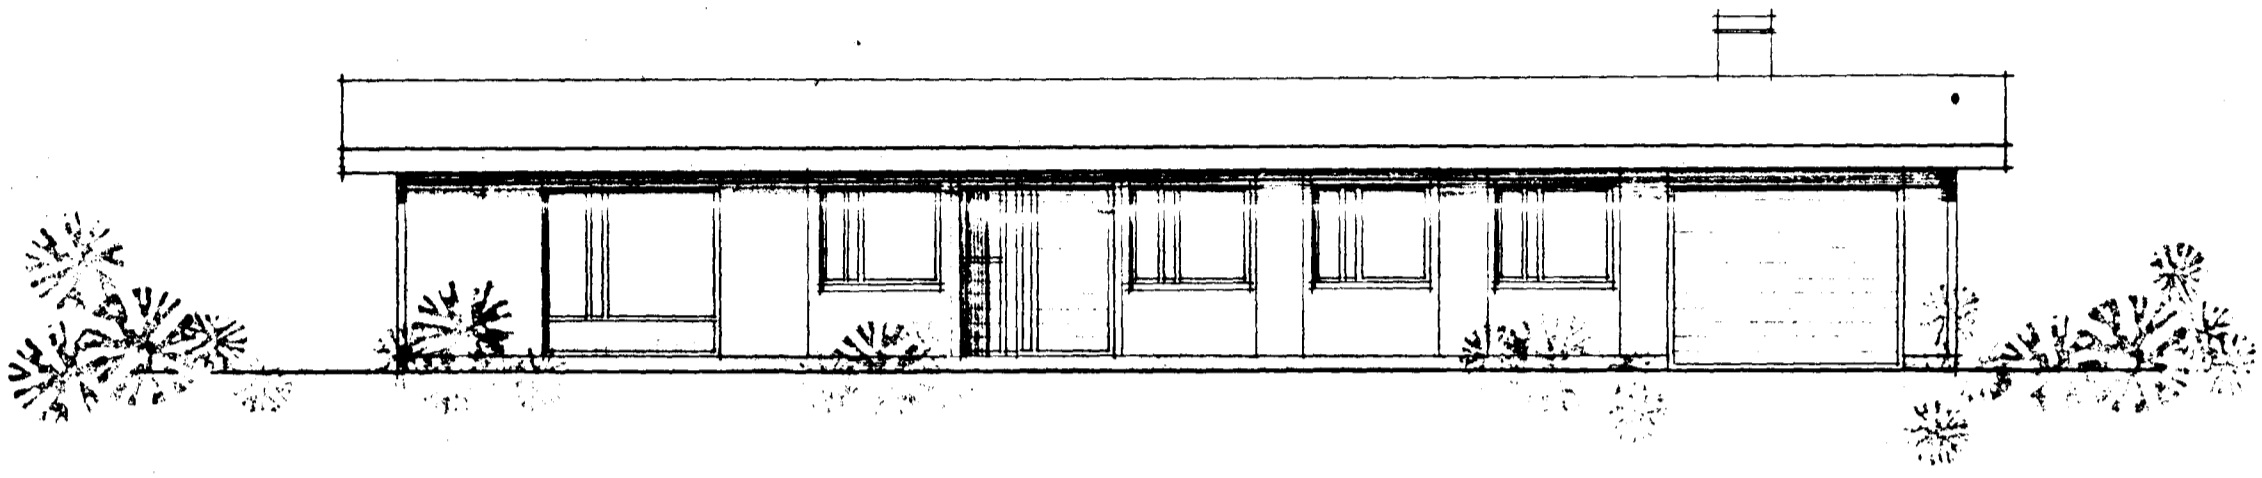


SUÐUR

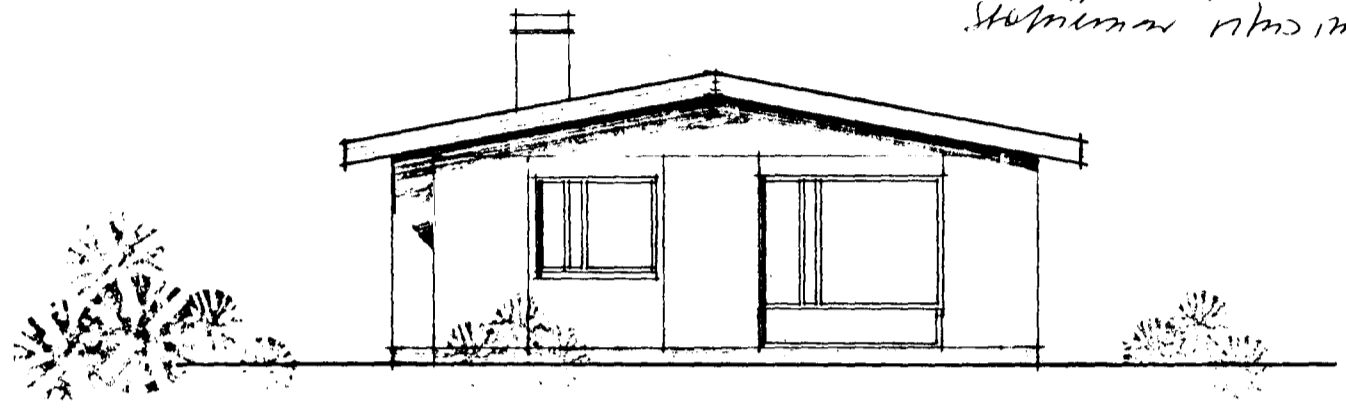

VESTUR

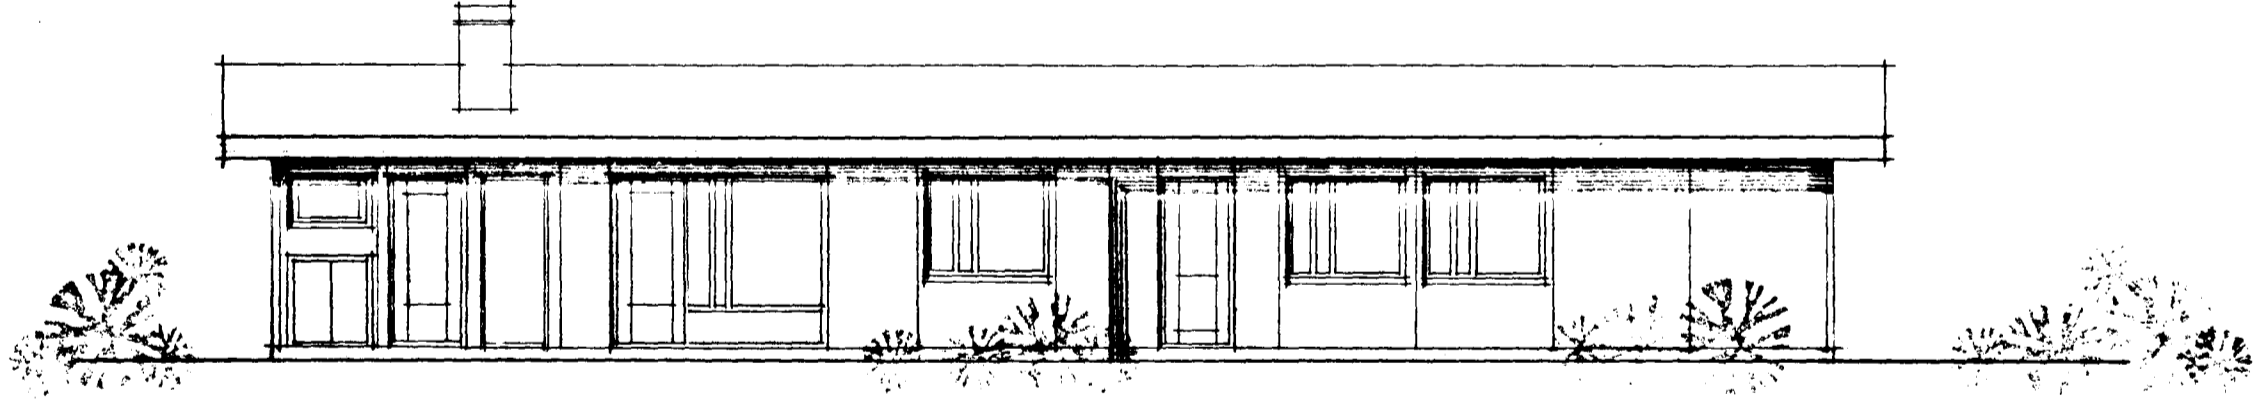

NORÐUR

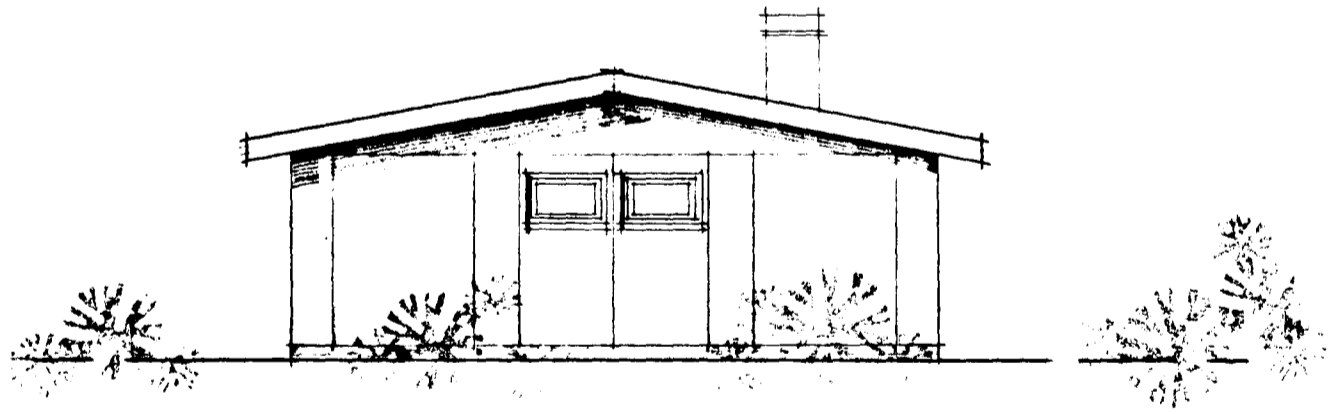

AUSTUR

VERKEFNI	HEIÐVANGUR 3, HAFNAFIRÐI	VERK NR.	TEIKN. NR.	TEIKN. NR.
		DAGS.	JÚNÍ 1973	
		BR.	ÁGÚST '73	
ÚTLIT <b>ARKO</b> <i>Þorsteinn Jóhannsson</i> <i>for Robert Karlsson</i> <i>Jón Kaldal</i> <b>ÁSMUNDUR, ROBERT OG KALDAL</b> SKÓLAVÖRÐUSTÍG 46 SÍMI 21930				