



Samþykkt á fundi bygginga-
ráðs d. 18. 7. 1973
BYGGINGARÁÐGJAFI
I HAFNAFIRÐI
S. Jónsson

Sjá aðh. á bl. 1. Fl. 10.

ATH. FRÁGANG Á MIÐSTÖÐARKLEFA SKAL GERA SAMKV. GR. 3. B. Í BYGGINGASAMÞYKKT.

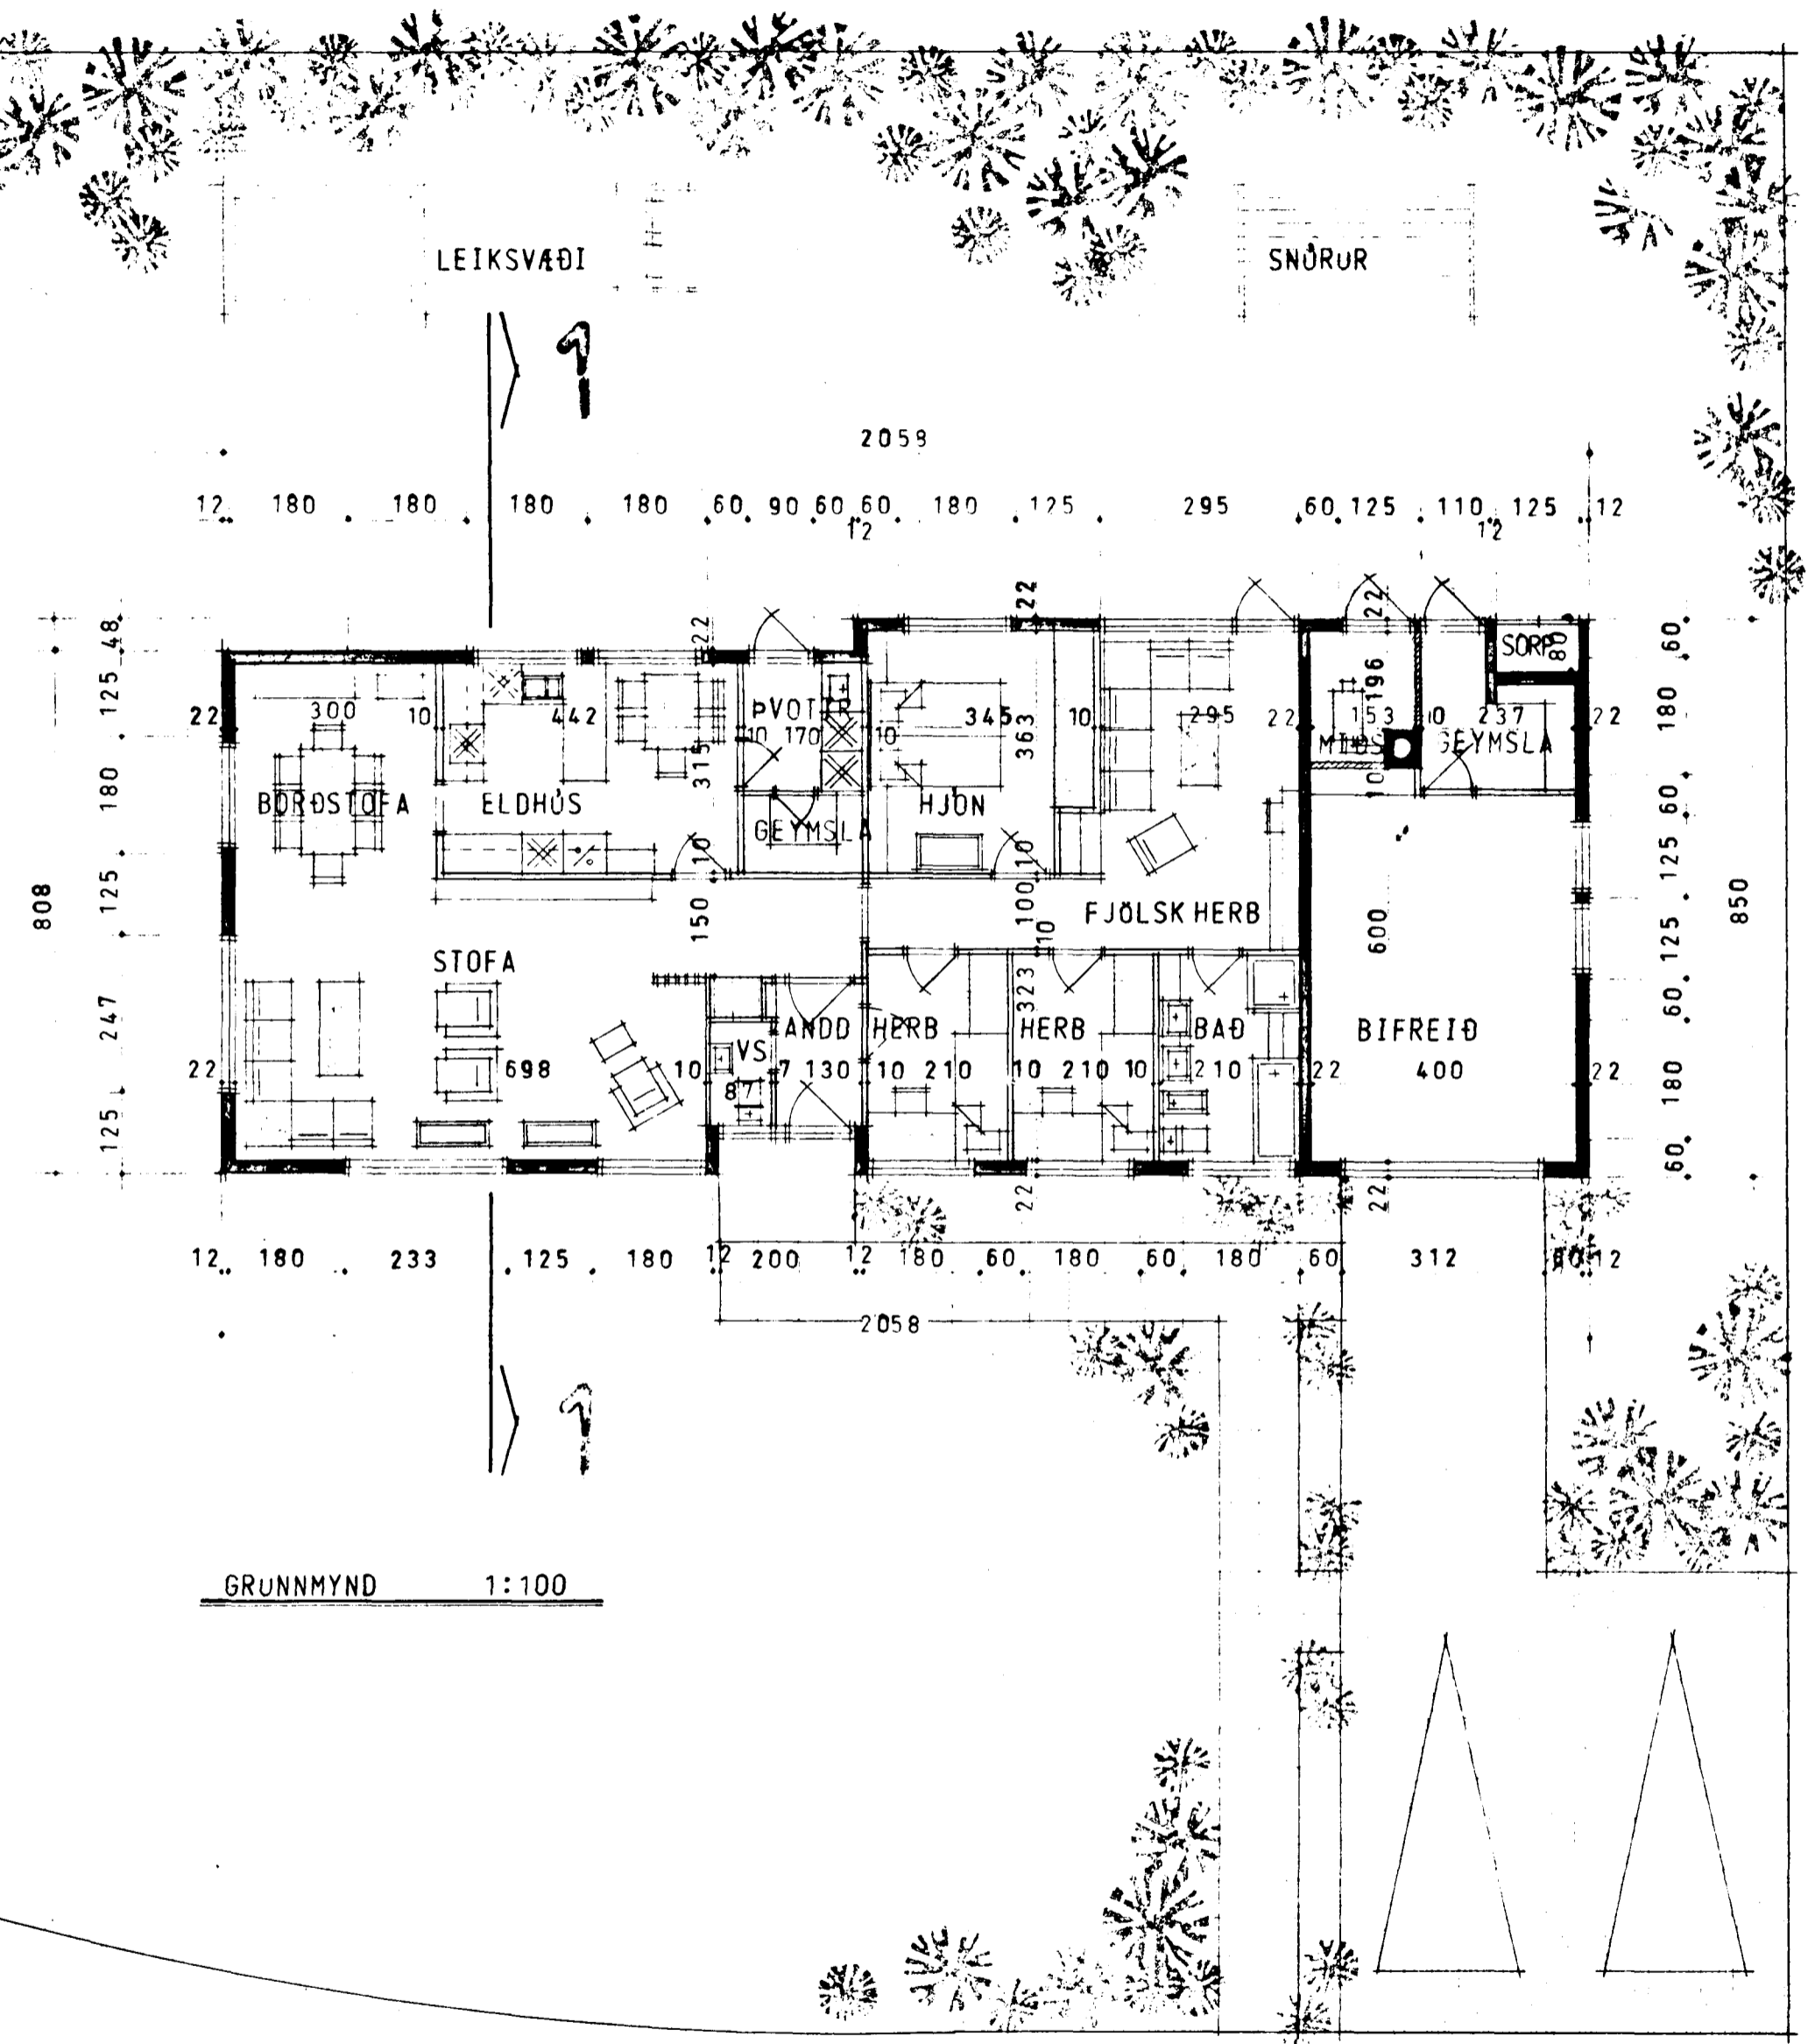


GRUNNMYND 1:100

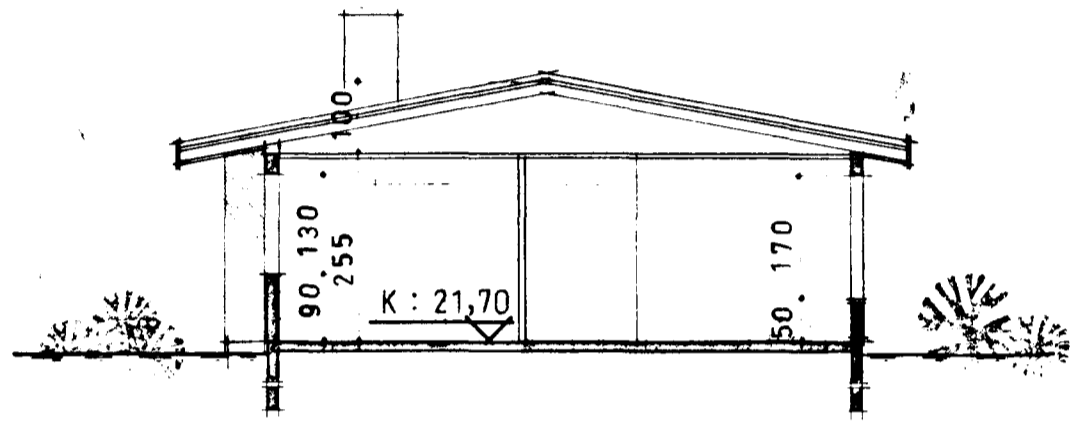

SNIÐ 1-1

FLATARMÁL :

- HÚS : 132,65 M²
- BILSKÓR : 36,80 M²
- SAMTALS : 169,45 M²

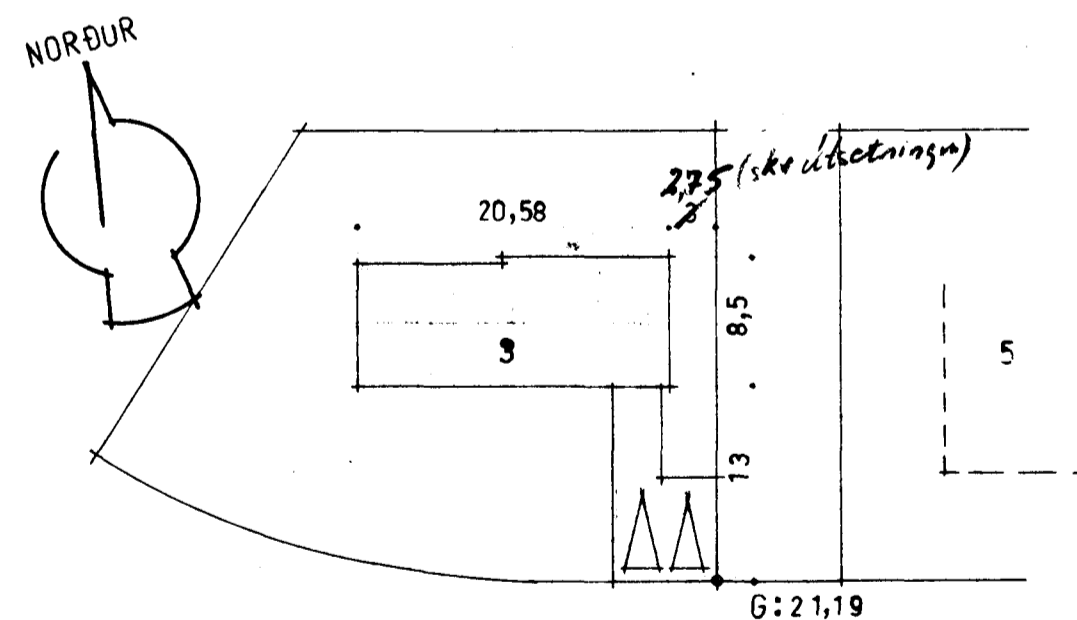

AFSTÖÐUMYND 1:500

VERKEFNI	HEIÐVANGUR 3, HAFNAFIRÐI.	VERK NR.	TEIKN. NR.	TEIKN. NR.
GRUNNMYND, AFSTÖÐUMYND OG SNIÐ		DAGS.	JÚNÍ 1973	
		BR.	JÚLÍ 1973	
			Í AGÚST '73	

ARKO *Jón Jónsson* *Pjetur Karlsson* *Sigur Kaldal*
ÁSMUNDUR, ROBERT OG KALDAL SKÓLAVÖRÐUSTÍG 46 SÍMI 21930