


GRUNNMYND.

ADALLOKI MED SPINDIL UPPIR JÖRD.

32 1/4" 2 1/2 EINING.

TAFLA YFIR TÖPPUNARSTADI.

TÆKI.	NAFN.	FJ.	KALDIR KR.		HEITIR KR.	
			VÍDD MM.	EIN.	VÍDD MM.	EIN.
1	HANDLAUG.	1	15	20	15	20
2	BADKAR.	1				
3	STURTA.	1				
4	ELDHÚSVASKUR.	1				
5	UPPVOTTAVÉL.	1				
6	SJÁLVIRK PVOTTAVÉL.	1				
7	SKOLVASKUR.	2	2	2	2	2
8	KRANI.	3	2	1	4	
9	ÁFYLLINGARHANI.	1				
10	VATNSSALERNI.	1			12	
11	ALLS.				9	
SAMTALS TÖPPUNAREJNINGAR.					21/2	

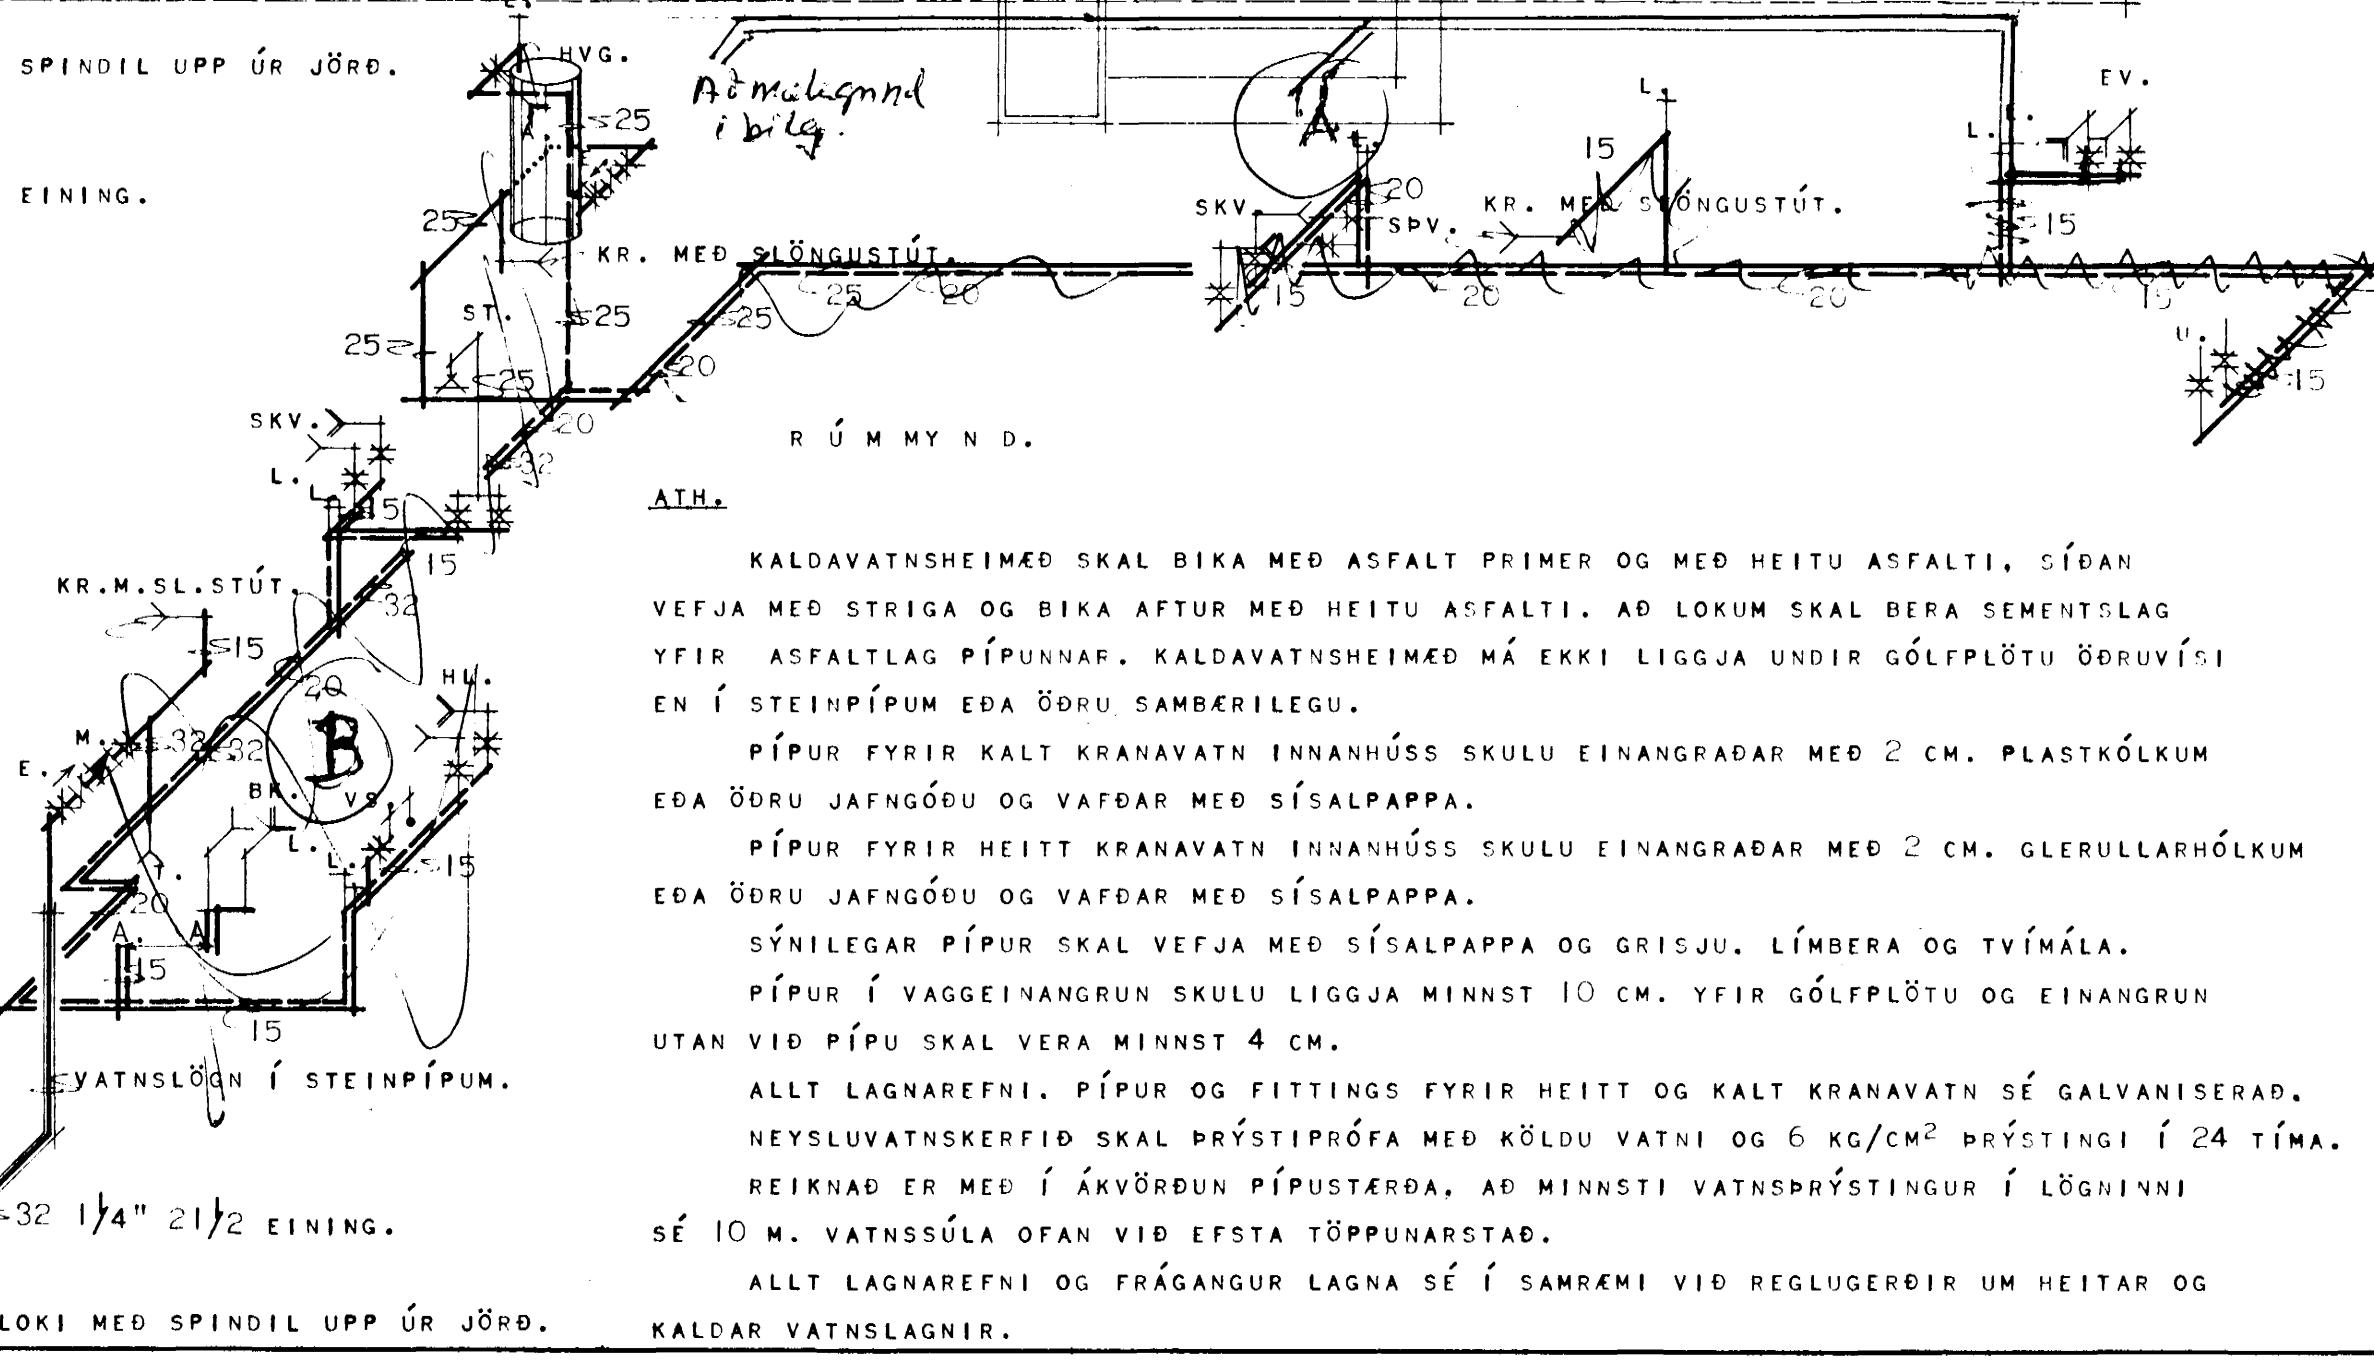

ATH.

KALDAVATNSHEIMED SKAL BIKA MED ASFALT PRIMER OG MED HEITU ASFALTI. SÍÐAN VEFJA MED STRIGA OG BIKA AFTUR MED HEITU ASFALTI. AD LOKUM SKAL BERA SEMENTSLAG YFIR ASFALLAG PÍPUNAR. KALDAVATNSHEIMED MÁ EKKI LIGGJA UNDIR GÓLFPLÖTU ÖÐRUVÍSI EN Í STEINPÍPUM EÐA ÖÐRU SAMBÆRILEGU.

PÍPUR FYRIR KALD KRANAVATN INNAHÚSS SKULU EINANGRADAR MED 2 CM. PLASTKÓLKUM EÐA ÖÐRU JAFNGÓÐU OG VAFÐAR MED SÍDALPAPPA.

PÍPUR FYRIR HEITT KRANAVATN INNAHÚSS SKULU EINANGRADAR MED 2 CM. GLERULLARHÓLKUM EÐA ÖÐRU JAFNGÓÐU OG VAFÐAR MED SÍDALPAPPA.

SÝNILEGAR PÍPUR SKAL VEFJA MED SÍDALPAPPA OG GRISJU. LÍMBERA OG TVÍMÁLA. PÍPUR Í VAGGEINANGRUN SKULU LIGGJA MINNST 10 CM. YFIR GÓLFPLÖTU OG EINANGRUN UTAN VIÐ PÍPU SKAL VERA MINNST 4 CM.

ALLT LAGNAREFNI. PÍPUR OG FITTINGS FYRIR HEITT OG KALT KRANAVATN SÉ GALVANISERAD. NEYSLUVATNSKERFIÐ SKAL ÞRÝSTIPRÓFA MED KÖLDU VATNI OG 6 KG/CM² ÞRÝSTINGI Í 24 TÍMA.

REIKNAD ER MED Í ÁKVÖRÐUN PÍPUSTERÐA, AD MINNSTI VATNSÞRÝSTINGUR Í LÖGNinni SÉ 10 M. VATNSSÚLA OFAN VIÐ EFSTA TÖPPUNARSTAD.

ALLT LAGNAREFNI OG FRÁGANGUR LAGNA SÉ Í SAMRÉMI VIÐ REGLUGERÐIR UM HEITAR OG KALDAR VATNSLAGNIR.

- SKÝRINGAR:
- KALT VATN.
 - - - HEITT VATN.
 - TÖPPUNARSTADUR KALT VATN.
 - - - TÖPPUNARSTADUR HEITT VATN.
 - RENNILOKI.
 - - - RENNILOKI MED SPINDIL UPPIR JÖRD.
 - TÆMINGARVENTILL.
 - - - EINSTREYMISLOKI.
 - ÖRYGGISLOKI.
 - - - FLOTKRANI.
 - LOFTPÚÐI.
 - MÆLIR.

HÚSNÆÐI SMÁLASTOFNUN	RÍKISINS.
VATNSLAGNIR.	EINBÝLISHÚS.
GRUNNMYND OG RÚMMYND.	VERK.
MÁL 1:50.	99.A.
AFSTÖÐUMYND.	BLAD NR. 1 AF 1.
MÁL 1:500.	NÓVEMBER 1973.
TEIKNAT + REIKNAD.	<i>Björn</i>