

HEIÐVANGUR 44.


H A F N A R F I R Ð I.

JARÐKÓTI=20.30.


JARÐKÓTI=20.30.

GÓLFKÓTI = 20,60.

GÓLFKÓTI = 20,30.

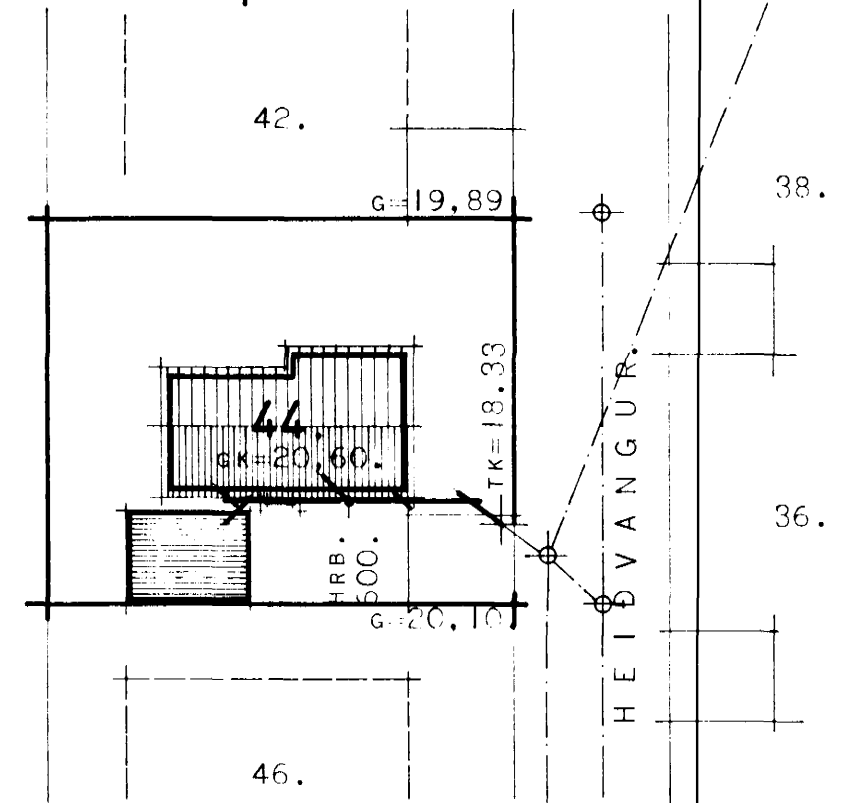

AFSTÖÐUMYND.

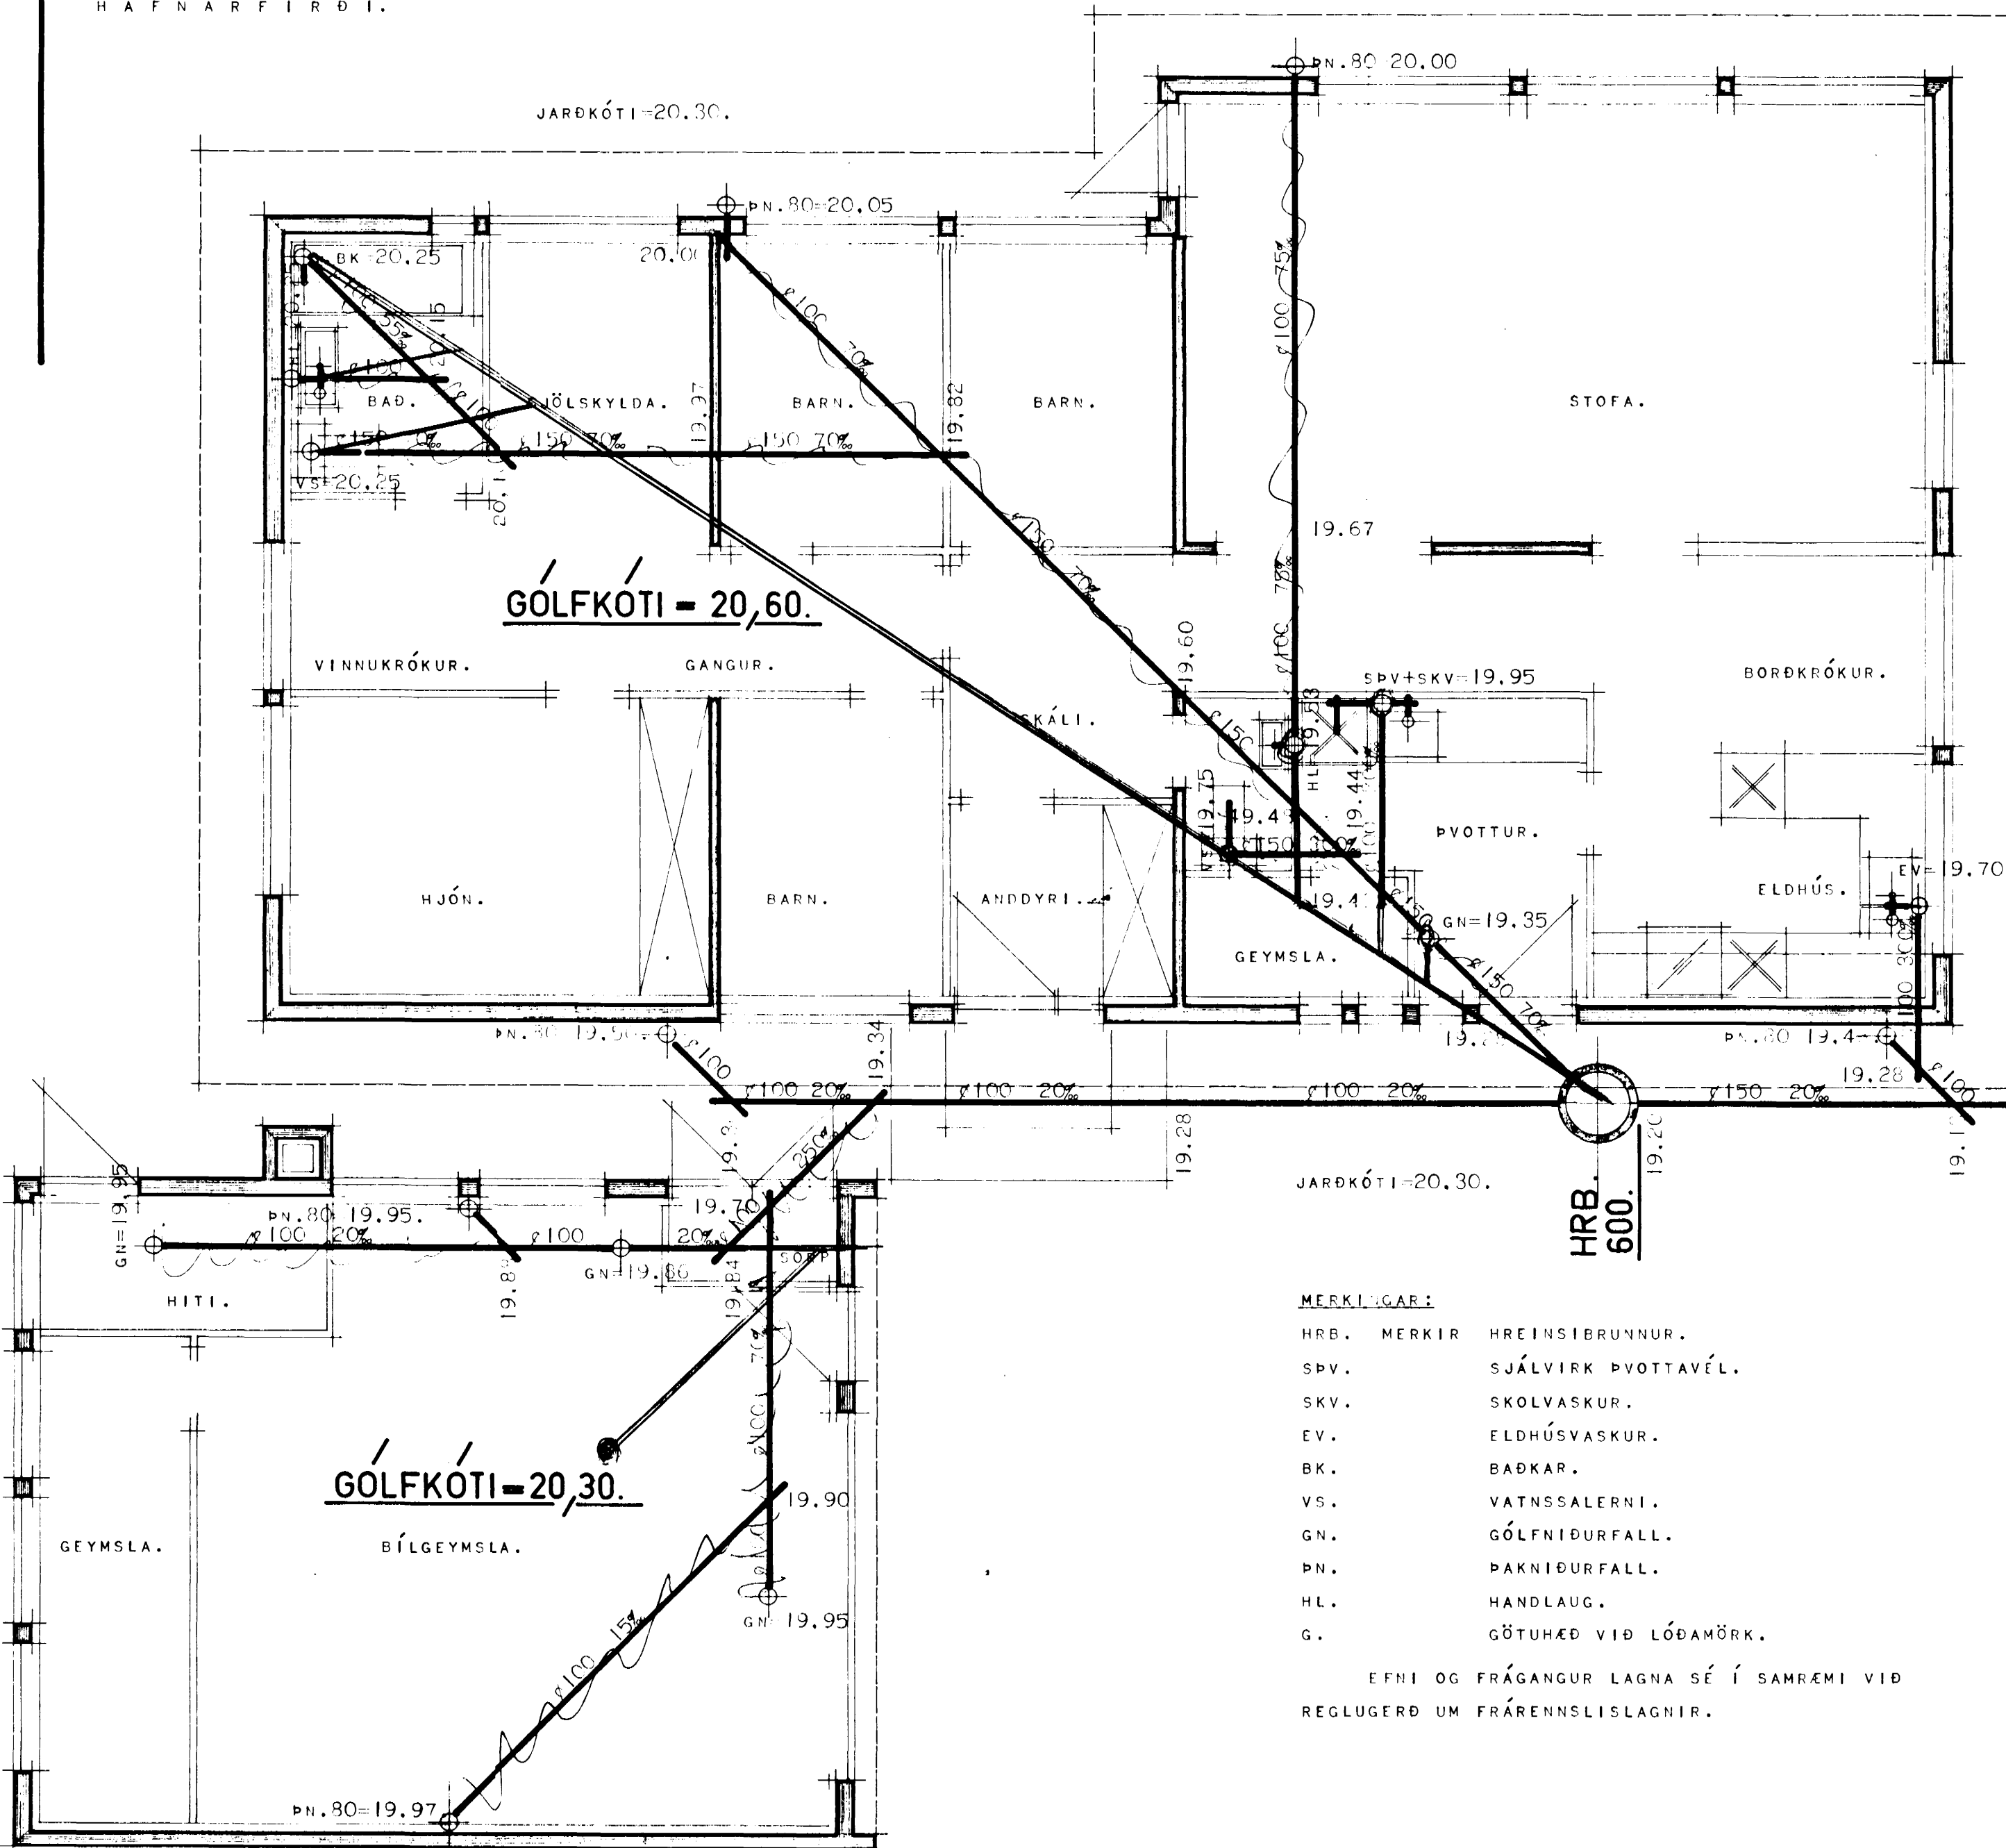

JARÐKÓTI=20.30.

HRB. 600.

MERKINGAR:

- HRB. MERKIR HREINSIBRUNNUR.
- SPV. SJÁLVIRK ÞVOTTAVÉL.
- SKV. SKOLVASKUR.
- EV. ELDHÚSVASKUR.
- BK. BAÐKAR.
- VS. VATNSSALERNI.
- GN. GÓLFNIÐURFALL.
- PN. ÞAKNIÐURFALL.
- HL. HANDLAUG.
- G. GÖTUHÆÐ VIÐ LÓÐAMÖRK.

EFNI OG FRÁGANGUR LAGNA SÉ Í SAMRÆMI VIÐ
REGLUGERÐ UM FRÁRENNSLISLAGNIR.



Þ.H.
Þakendurfall
skulu ekki
fengjast ræsi
T.514

HÚSNÆÐISMÁLASTOFNUN RÍKISINS.

FRÁRENNSLISLAGNIR.
GRUNNMYND BOTNLAGNA.
MÁL: 1:50.
AFSTÖÐUMYND.
MÁL: 1:500.

EINBÝLIHÚS.

VF.RK.

1130.

BLAD NR. 1 AF 1.

ÁGÚST 1973.

Björgvin B. Hjarnasson