

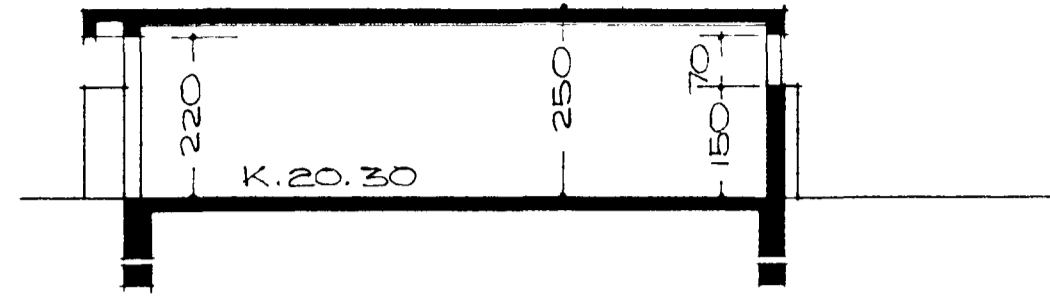



*E. Hjartan*

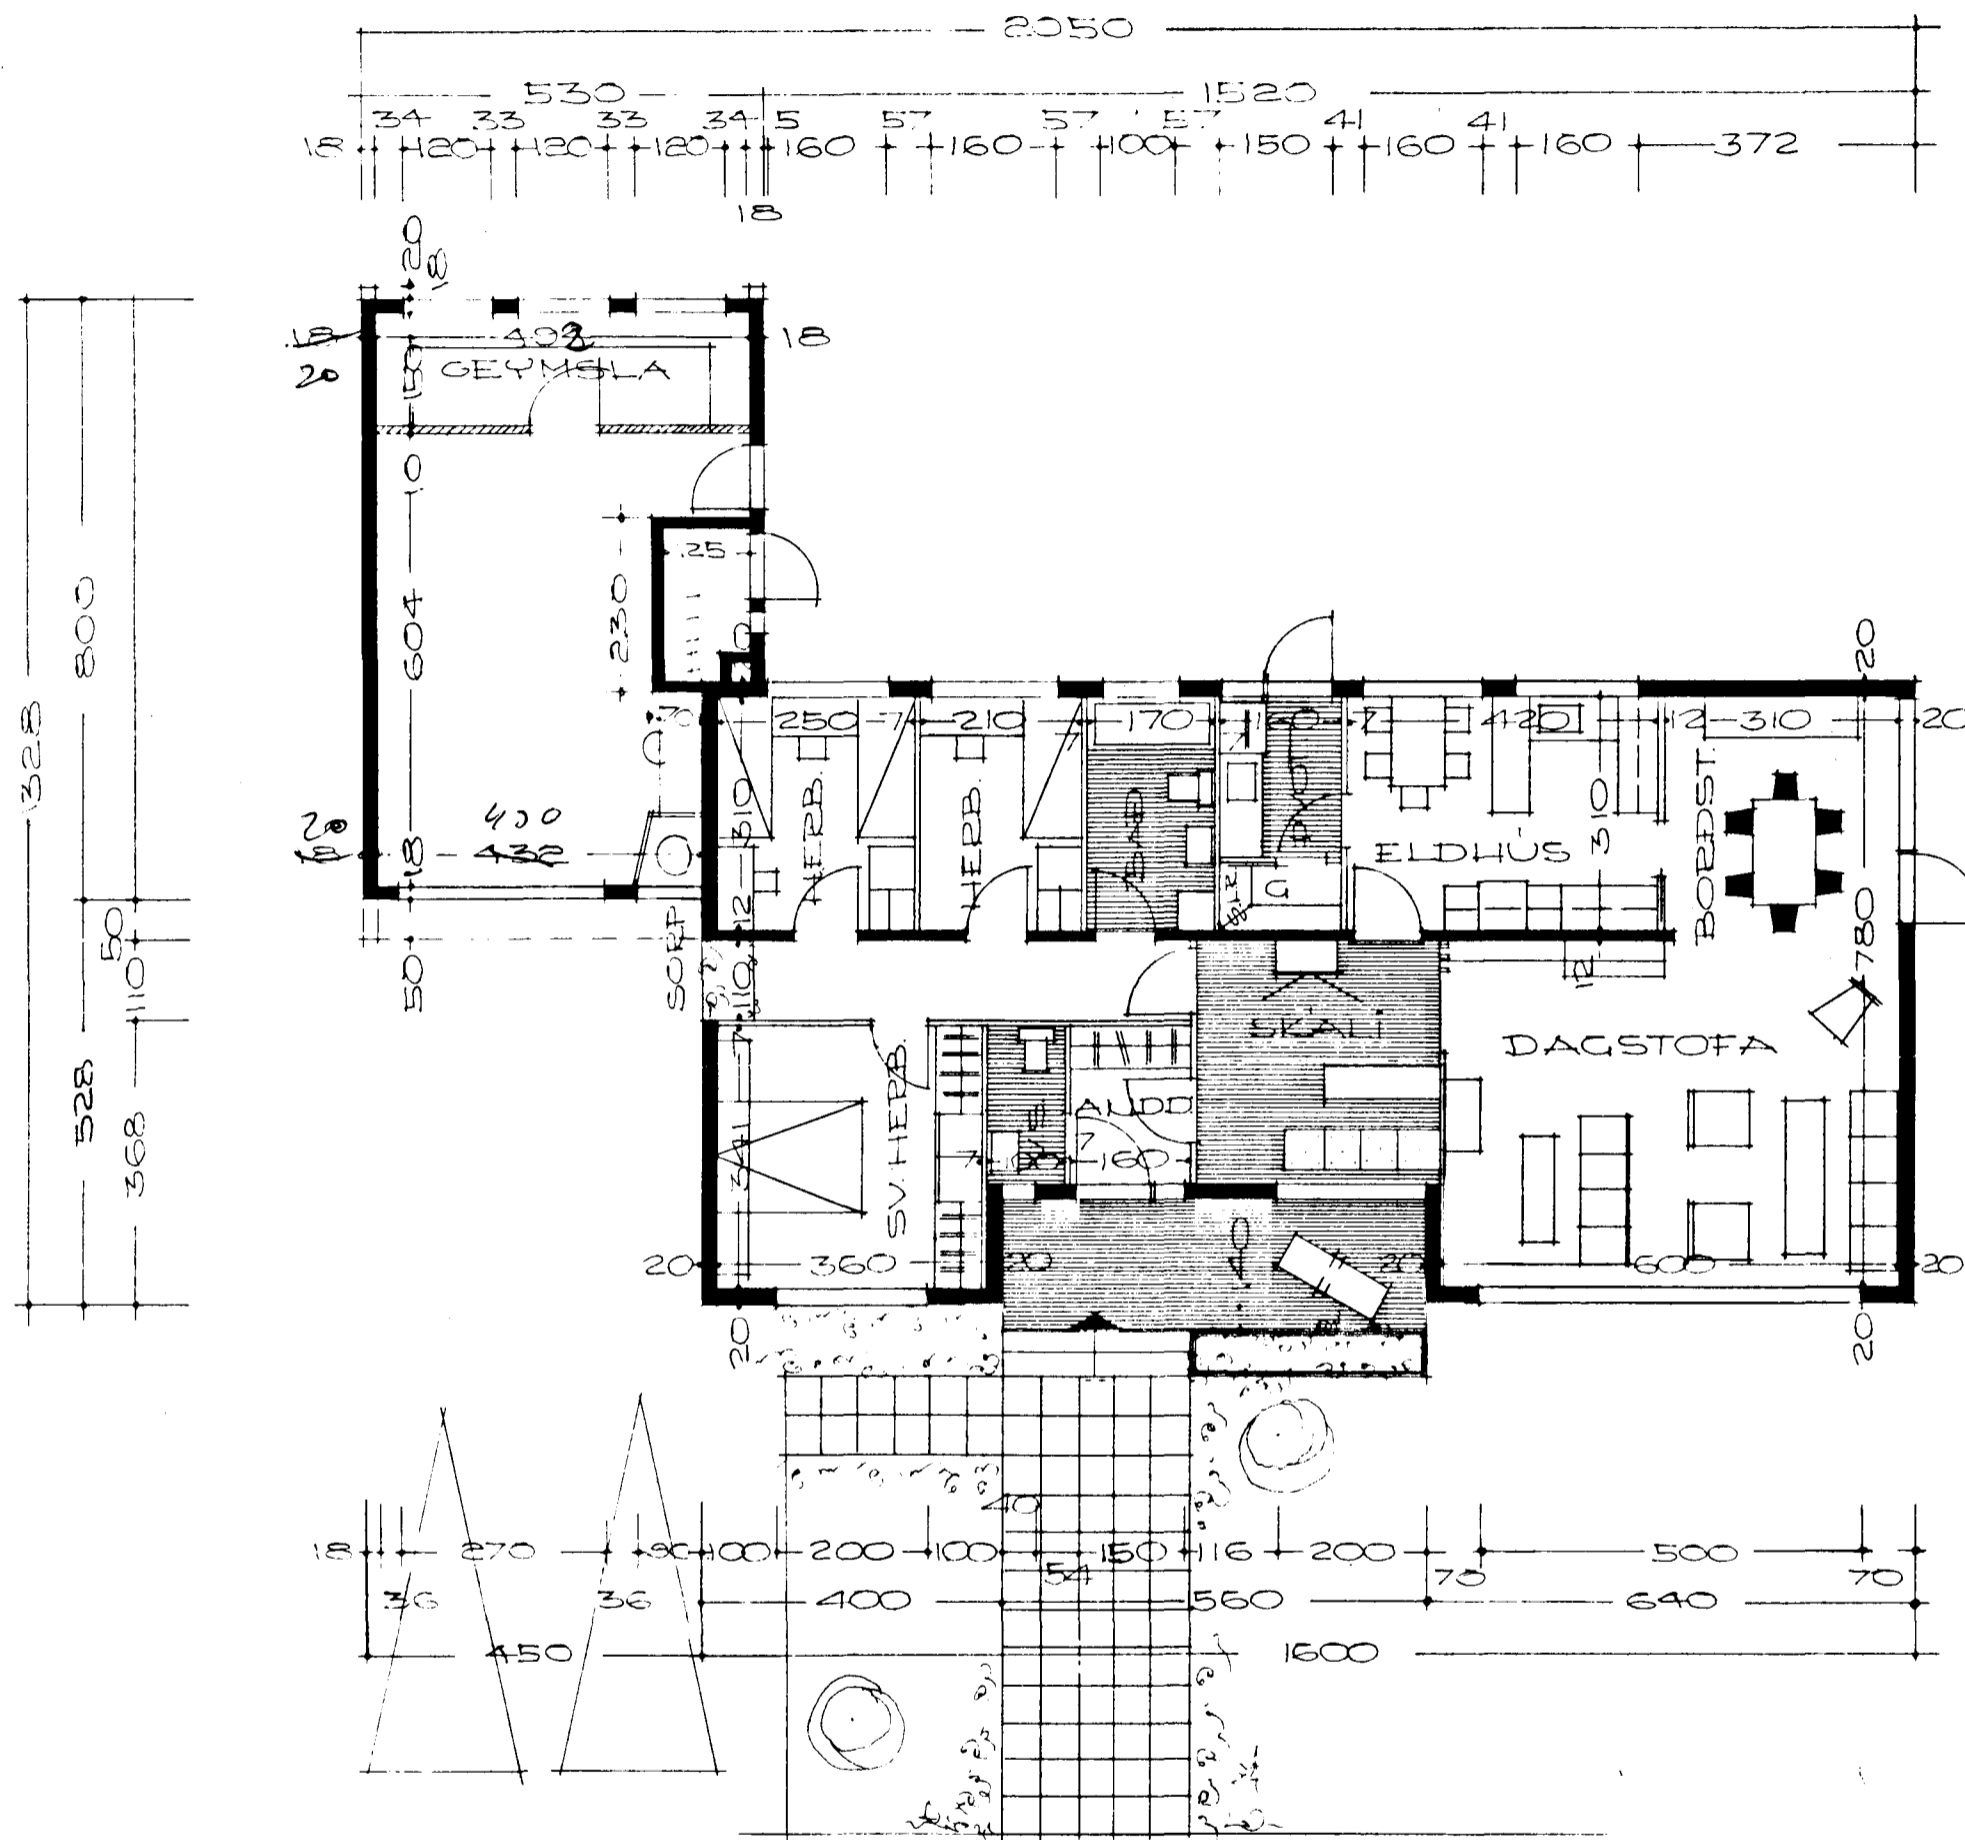



SKURÐUR A-A.

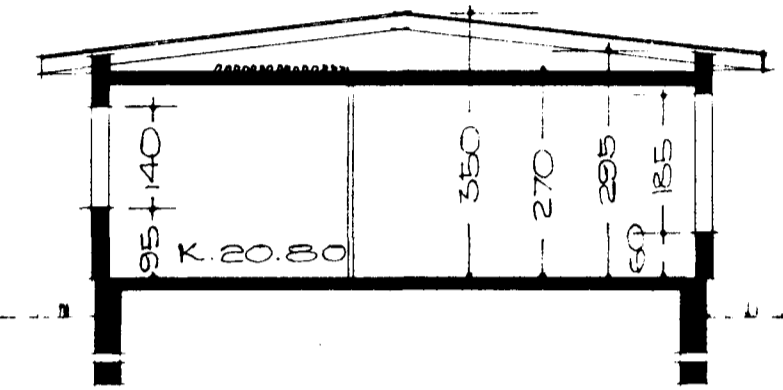

SKURÐUR B-B.

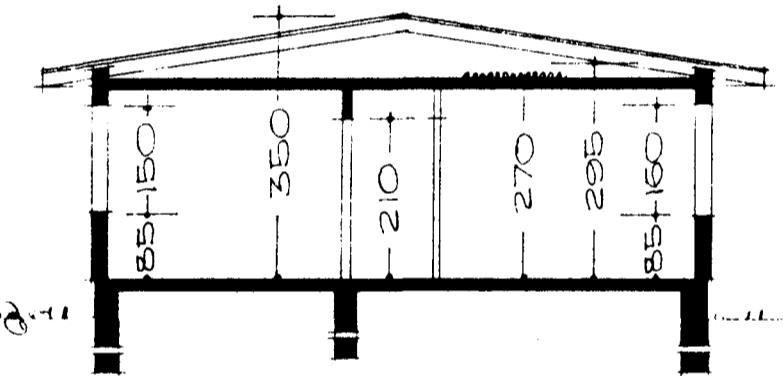

SKURÐUR C-C.

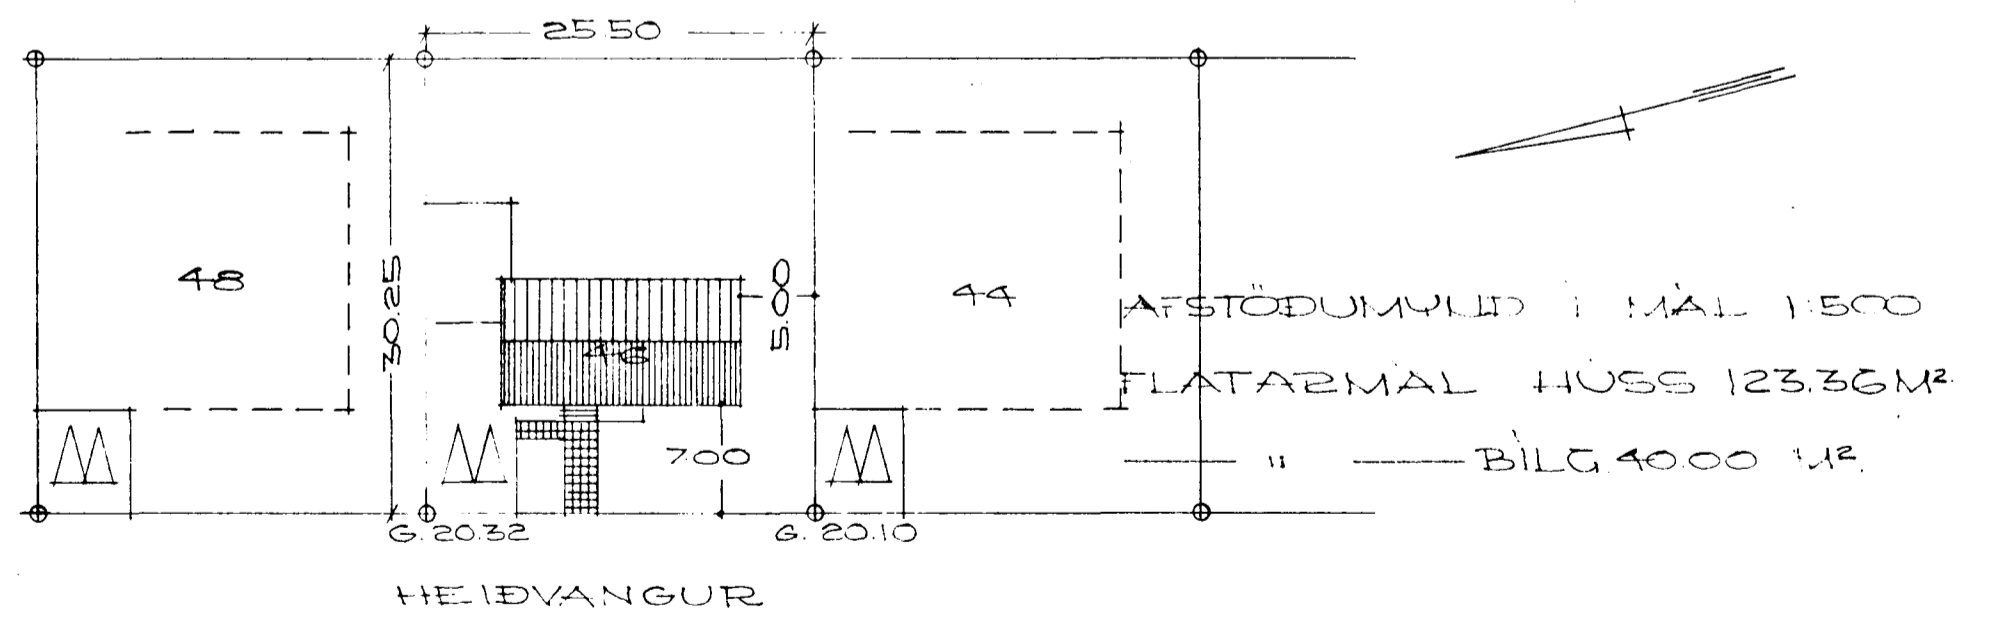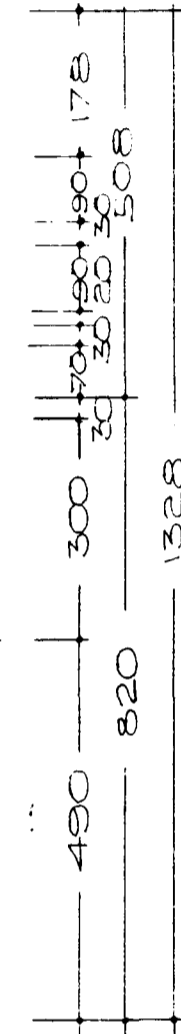

REYKJAVÍK 1. JÚNÍ 1973

*E. Hjartan Sveinsson*