


Samþykkt á fundi bygginga-  
nefndar þ. 19/6 1974  
BYGGINGAFULLTRÚINN  
Í HAFNARFIRÐI  
F. Sigurðsson


Ganga skal frá opnu  
eldstæði í samráði við  
slökkviliðstjóra

Verð hús til að nota til bráðabirgða,  
með öryggisráðgjafi eða á annan hátt,  
skal hafa fullt samráð við byggingafulltrúa  
og slökkviliðstjóra um frágang stíks  
útbínaðar.

sjá skýrslu

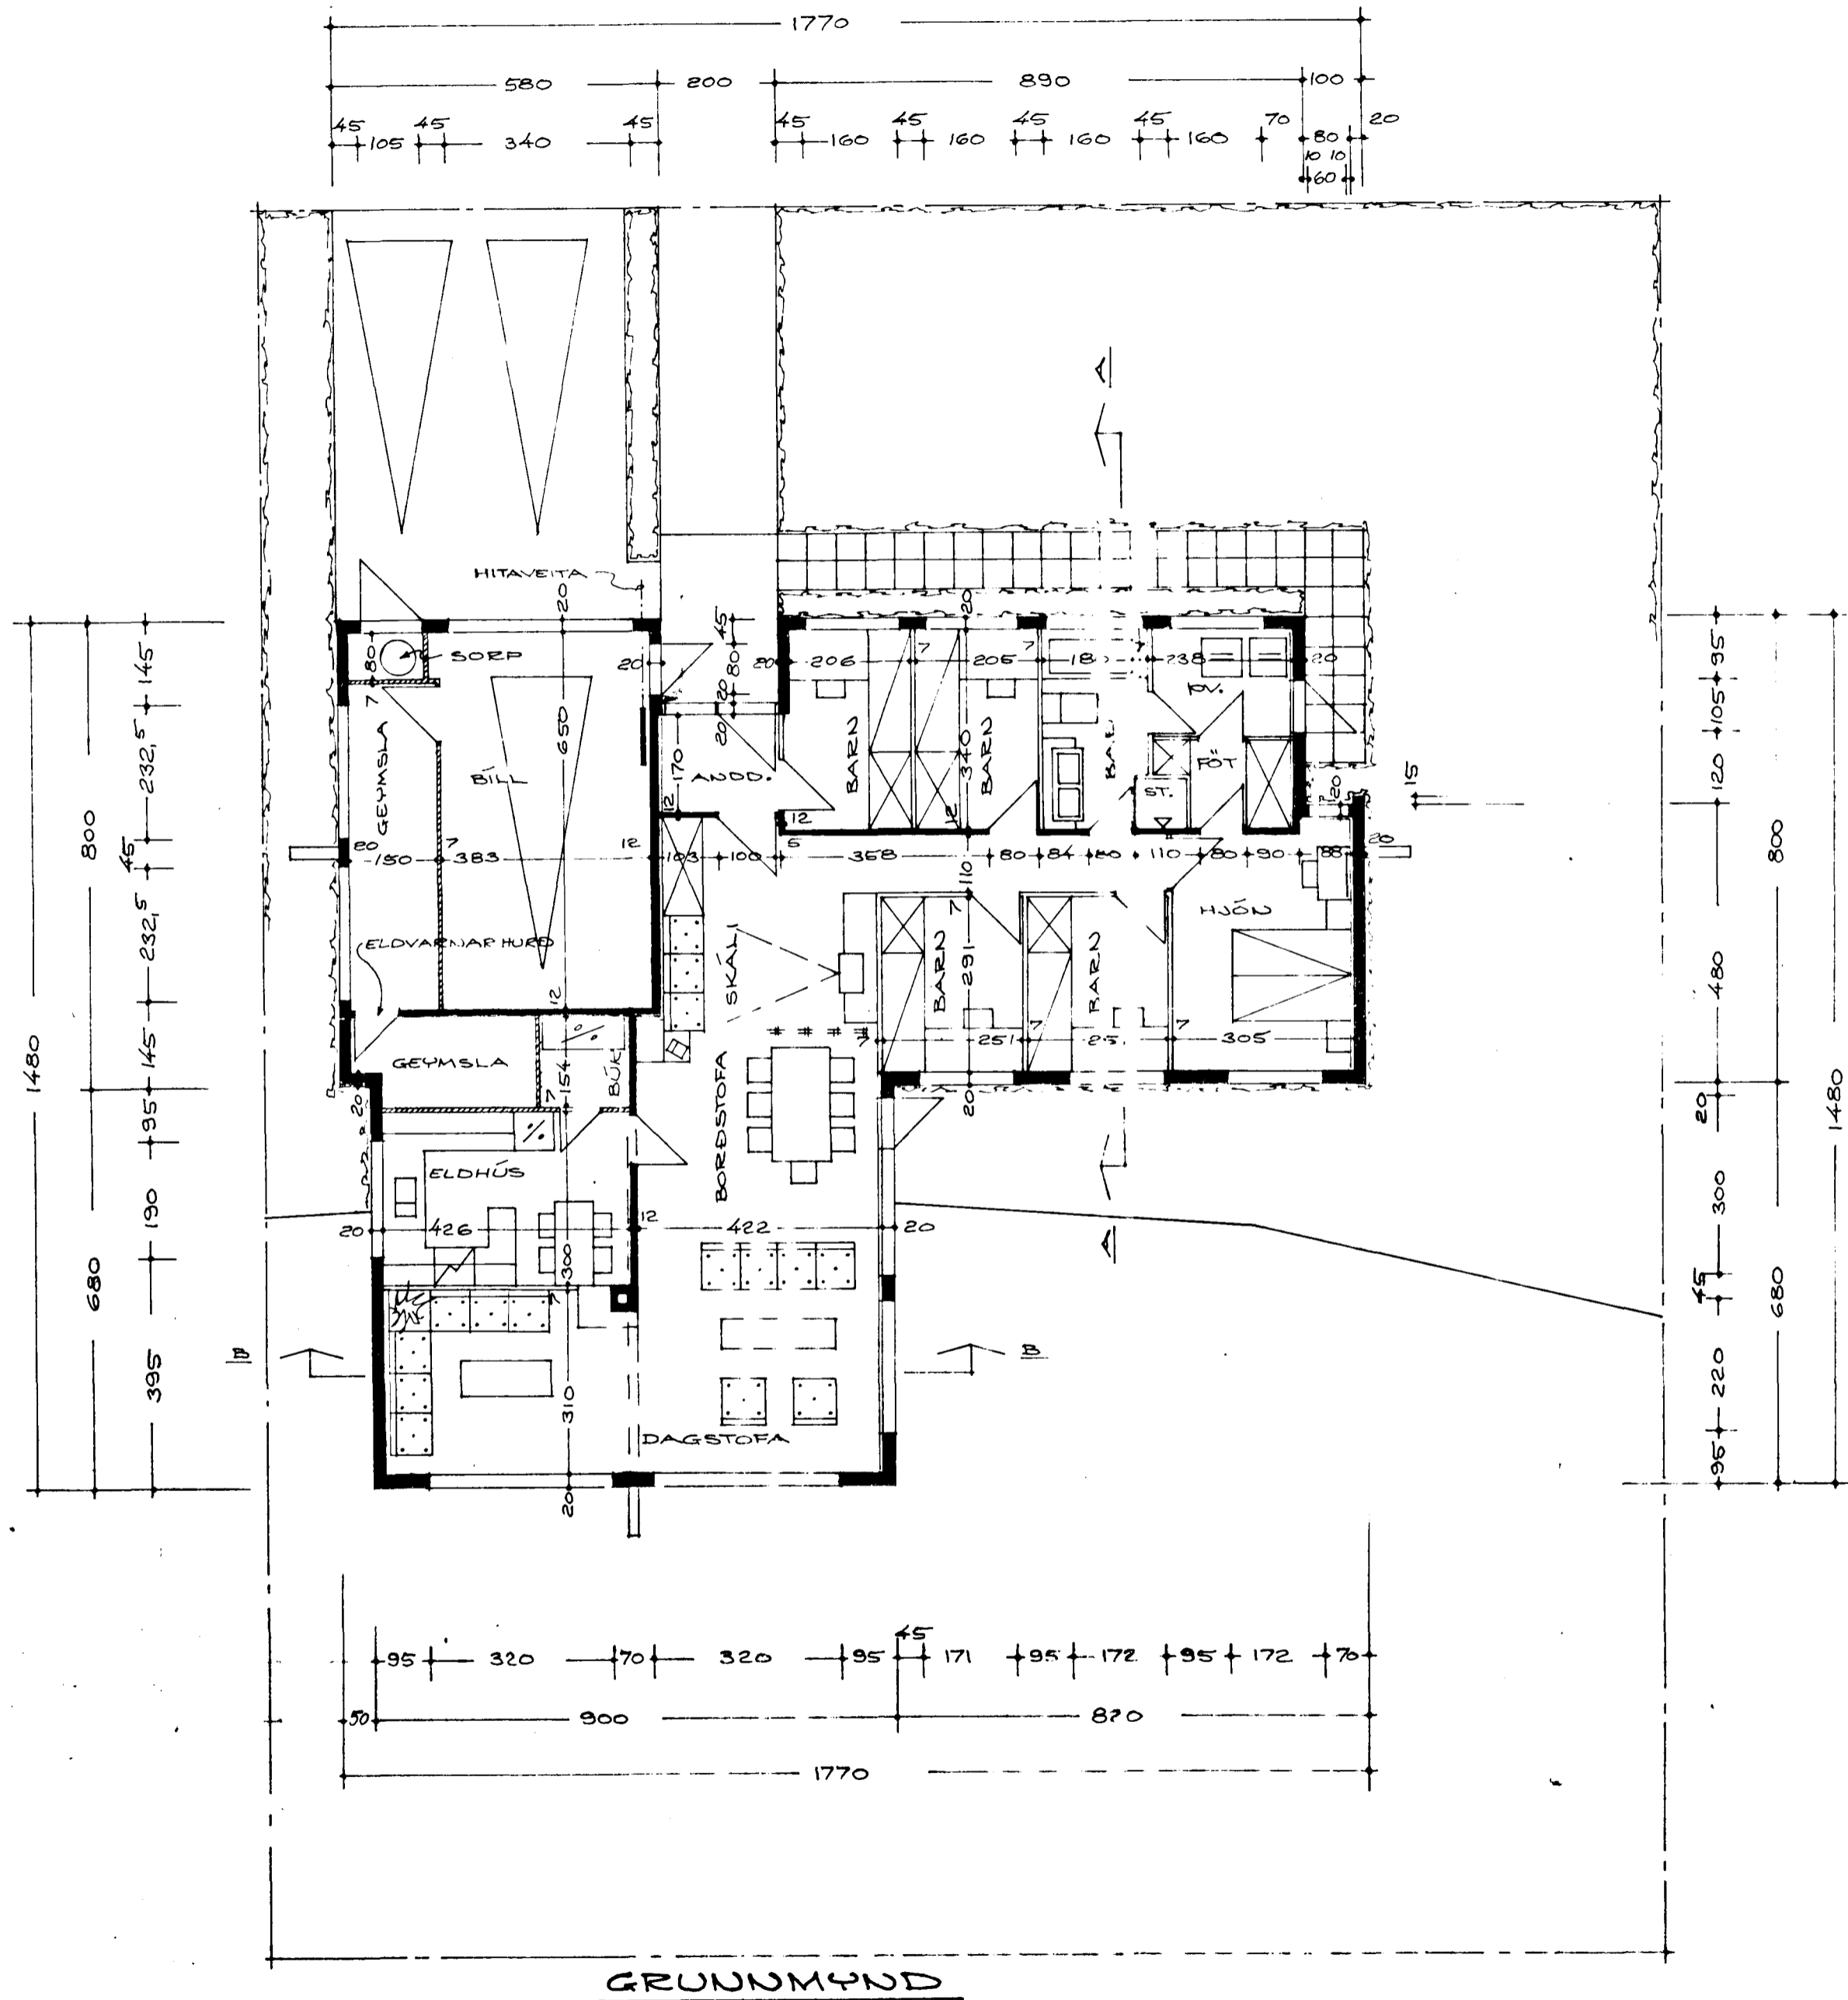

GRUNNMYND

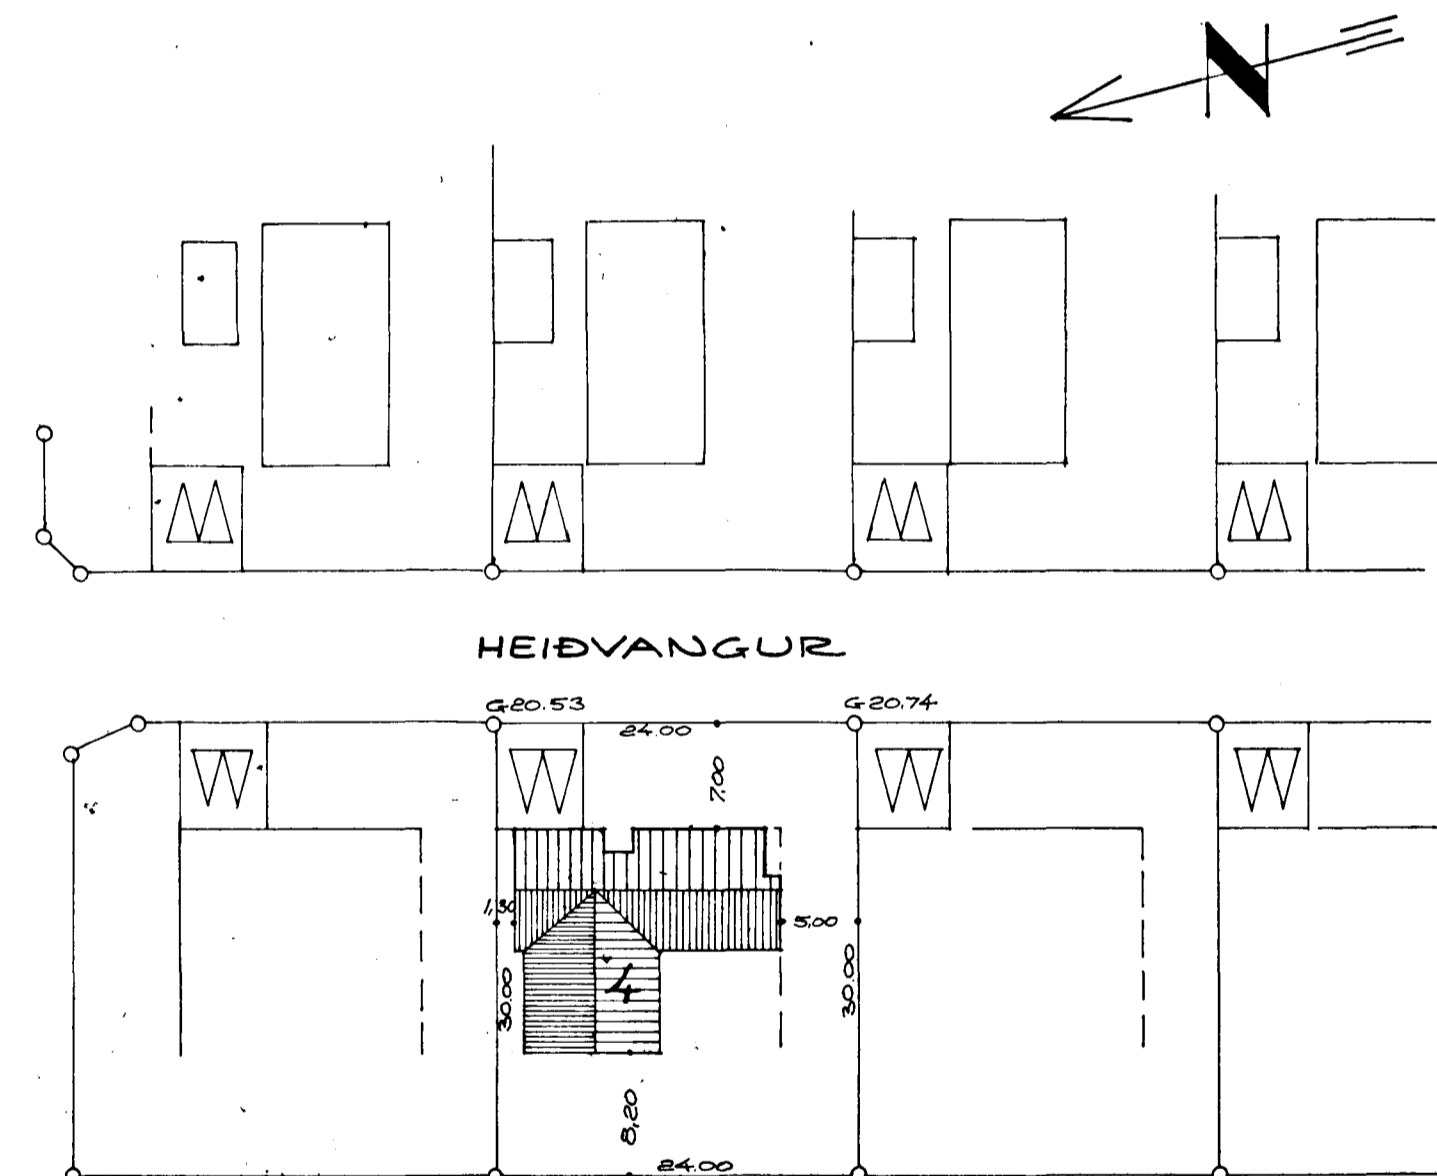

HEIÐVANGUR

AFSTÖÐUMYND, M=1:500

FLATARMÁL HÚSS = 152,17 M<sup>2</sup>  
FLATARMÁL BÍLSKÚRS OG GEYMSLU = 44,53 M<sup>2</sup>

HAFNARFIRÐI Í MAÍ 1974  
S. 50587

Agnar Magnússon, MVFÍ