

SKÝRINGAR:

REIKNAD ER MED OFNUM SJÁ OFNASKRÁ
STILLIHNE OG LOFTSKRÚFA Á ÖLLUM OFNUM
DANFOSS RAVL LOKAR Á ÖLLUM OFNUM NEMA
NR. 2, 6, 8, 11, 12, 13, 14 OG 15.

ÞAR SEU DANFOSS FJVR. PÍPUR VENJULEGAR SVARTAR
SKAL MALA MEÐ ASFALTMALNINGU OG EINANGRA
MEÐ MINNST 20 mm GLERULLARHÖLKUM OG
VEFJA MEÐ PLASTDÜK.


VEGGJAEINANGRUN A.M.K. 2 1/2" PLAST.

ÞAKEINANGRUN A.M.K. 4"

TVÖFALT GLER Í GLUGGUM.

PÍPUR LIGGI Í EINANGRUN ÚTVEGGJA EÐA
Í GÖLFRAUFUM.

———— TÁKNAR RAS (HEITAR PÍPUR)
----- BAKRAS (KALDAR PÍPUR)

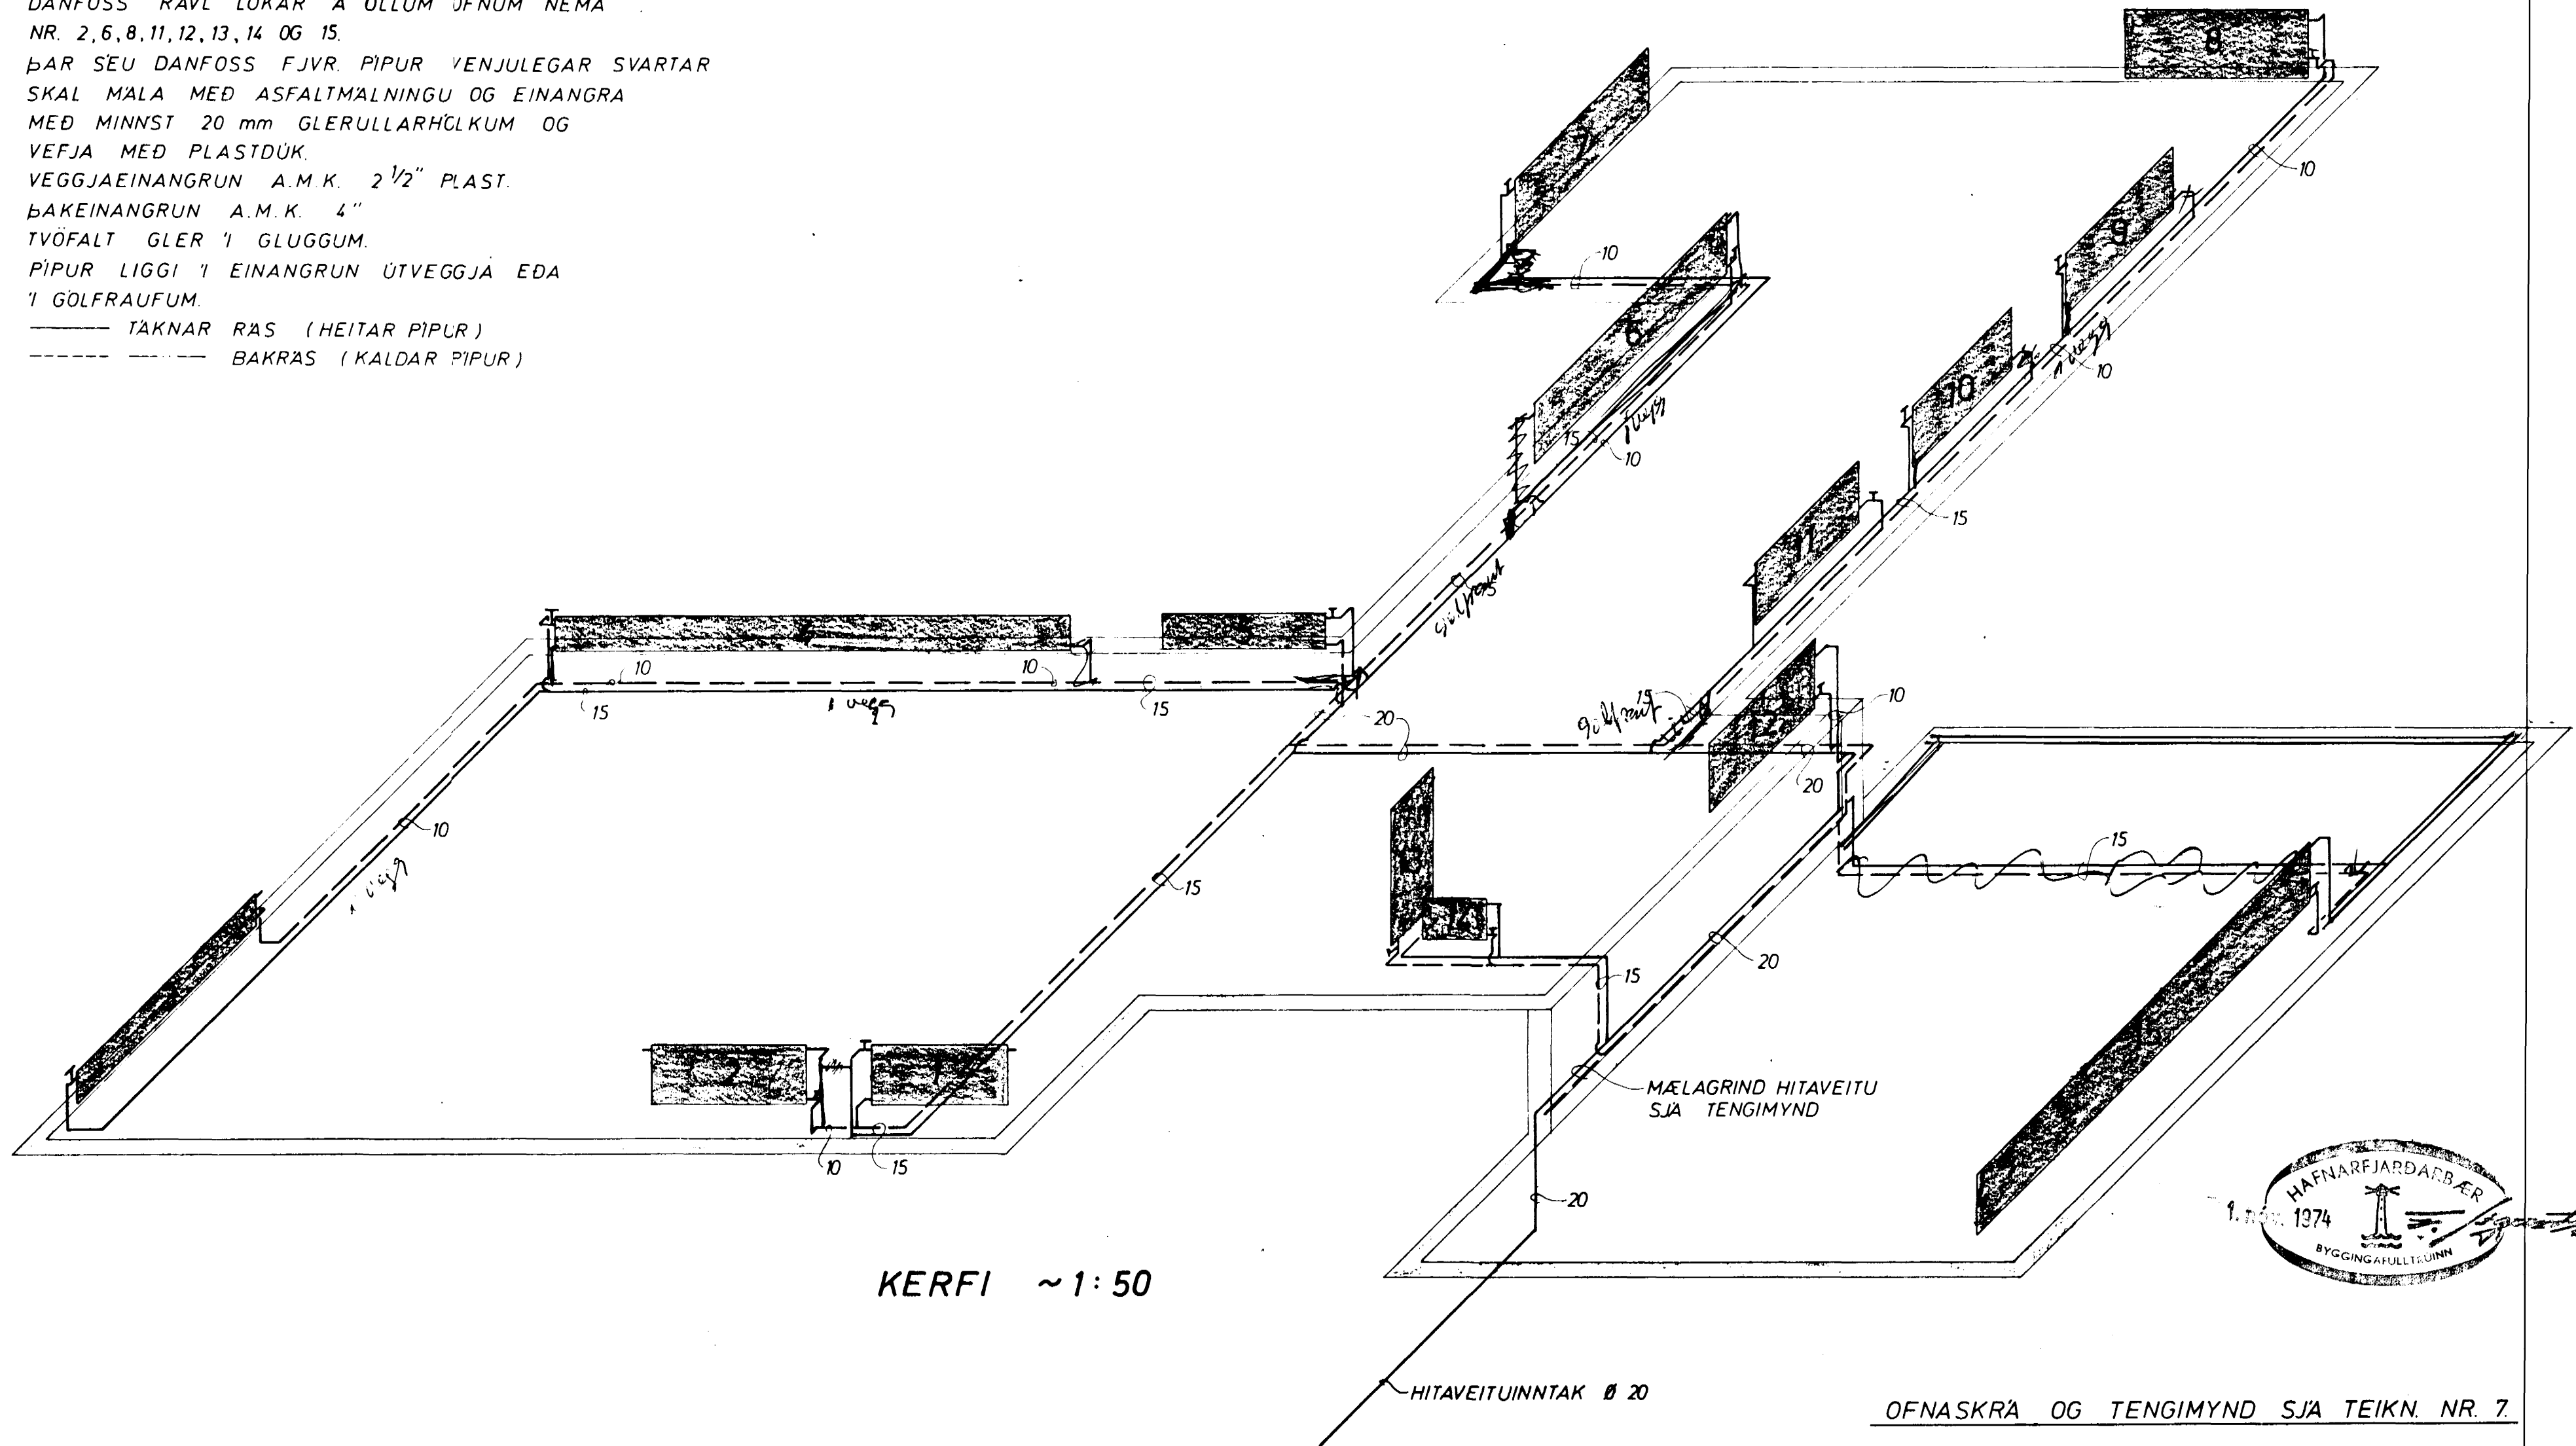

HEIDVANGUR 52	MÆLIKVARÐI ~ 1:50	VERK 7425	TEIKN NR 6
HITALÖGN - KERFI	Hanna B. JB Teiknað: JB	Yfirfarir: Samb: JB	DAGS AGÚST '74
JÓHANN GUNNAR BERGPÓRSSON VERKFR MVFI STRANDGÖTU 11 — HAFNARFIRÐI — SÍMI 53315	BREYTT		