HELÐVANGUR NR. 52 HAFNÁRFIRÐI M 1:100

GARDSTOFA

Samþykkt á fundi byggingarnefndar þ. 16/6 1982
BYGGINGAFULLTRÚINN
Í HAFNARFIRÐI

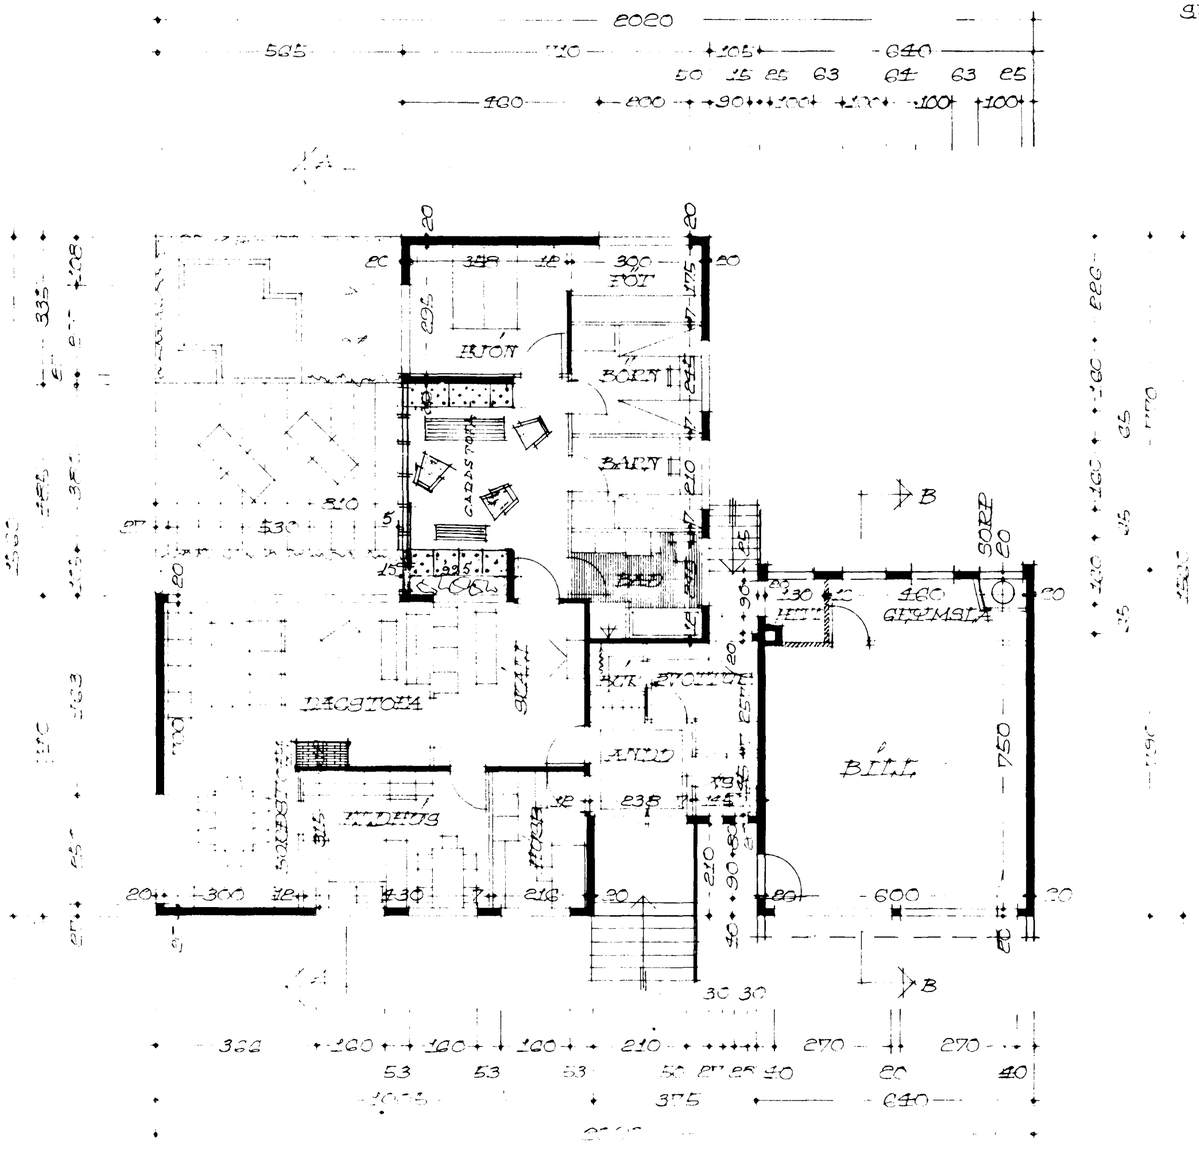

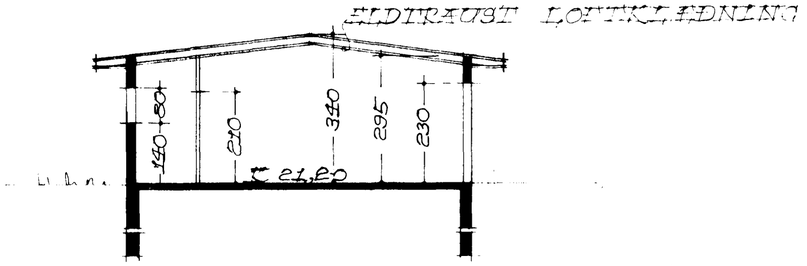

SKURÐUR B-B

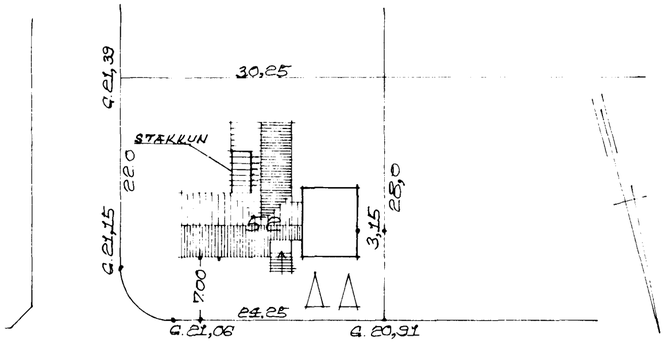

HELÐVANGUR

[illegible] M 1:100
[illegible] 139,7 M²
~"~ GARDSTOFU 11,64 M2

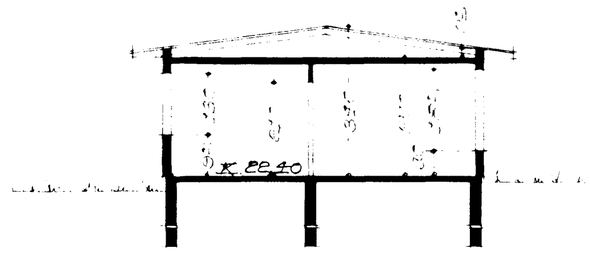

SKURÐUR A-A

3570-0520-01

Breytt í apríl 1982
Ingartan Sveinsson

[illegible] 1973
Ingartan Sveinsson