







Kaui trúfögu!
 Viltu merkja inn á þessa
 tekiu útsetninguna á
 lúsimu.
 B.A.F.

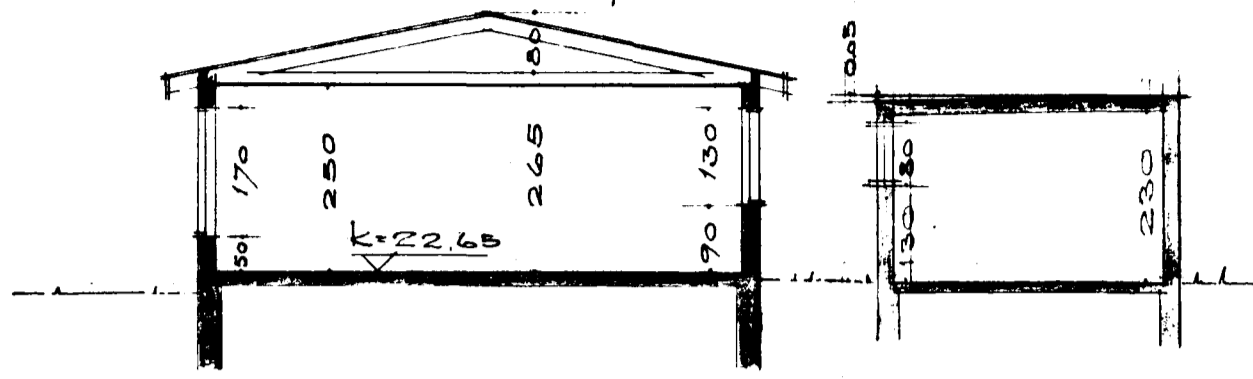

SNID A-A

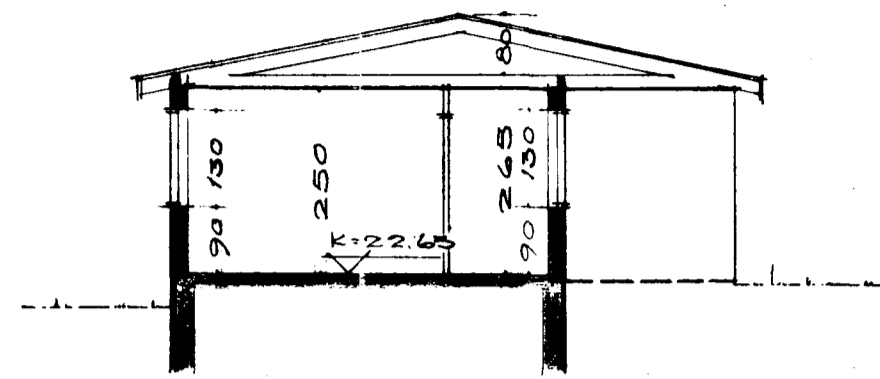

SNID B-B

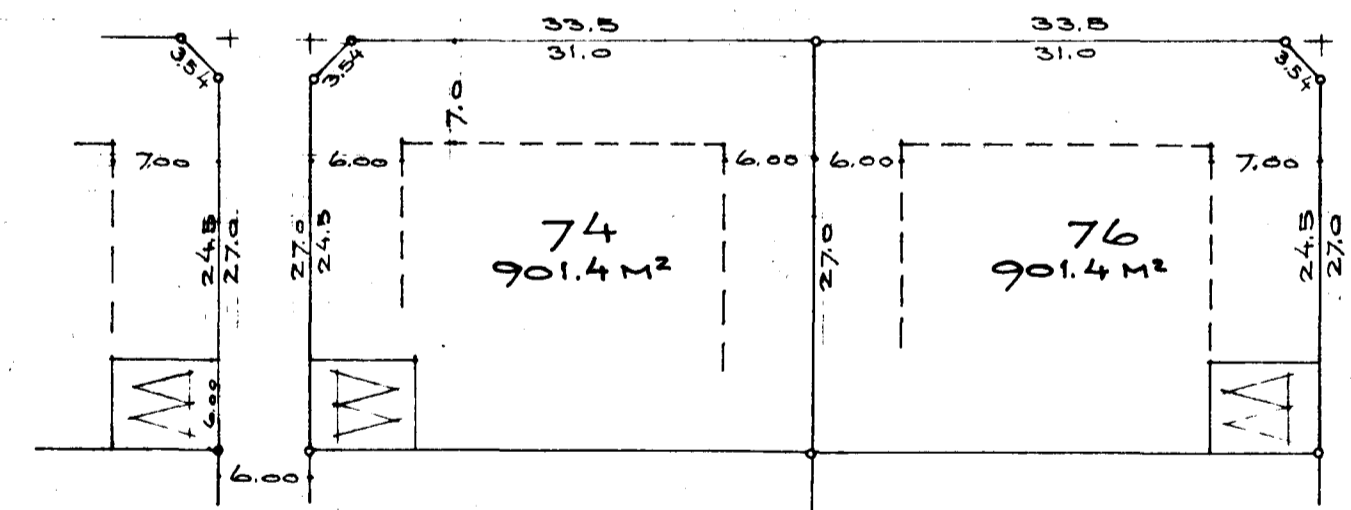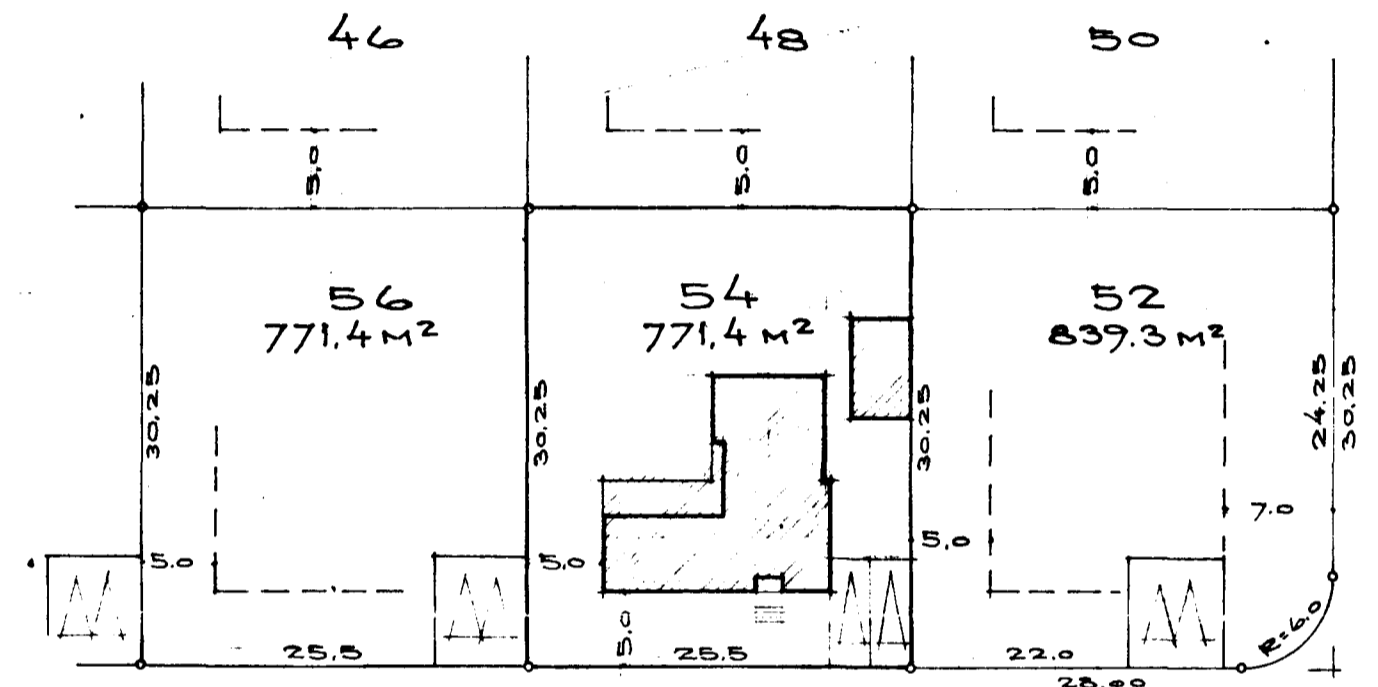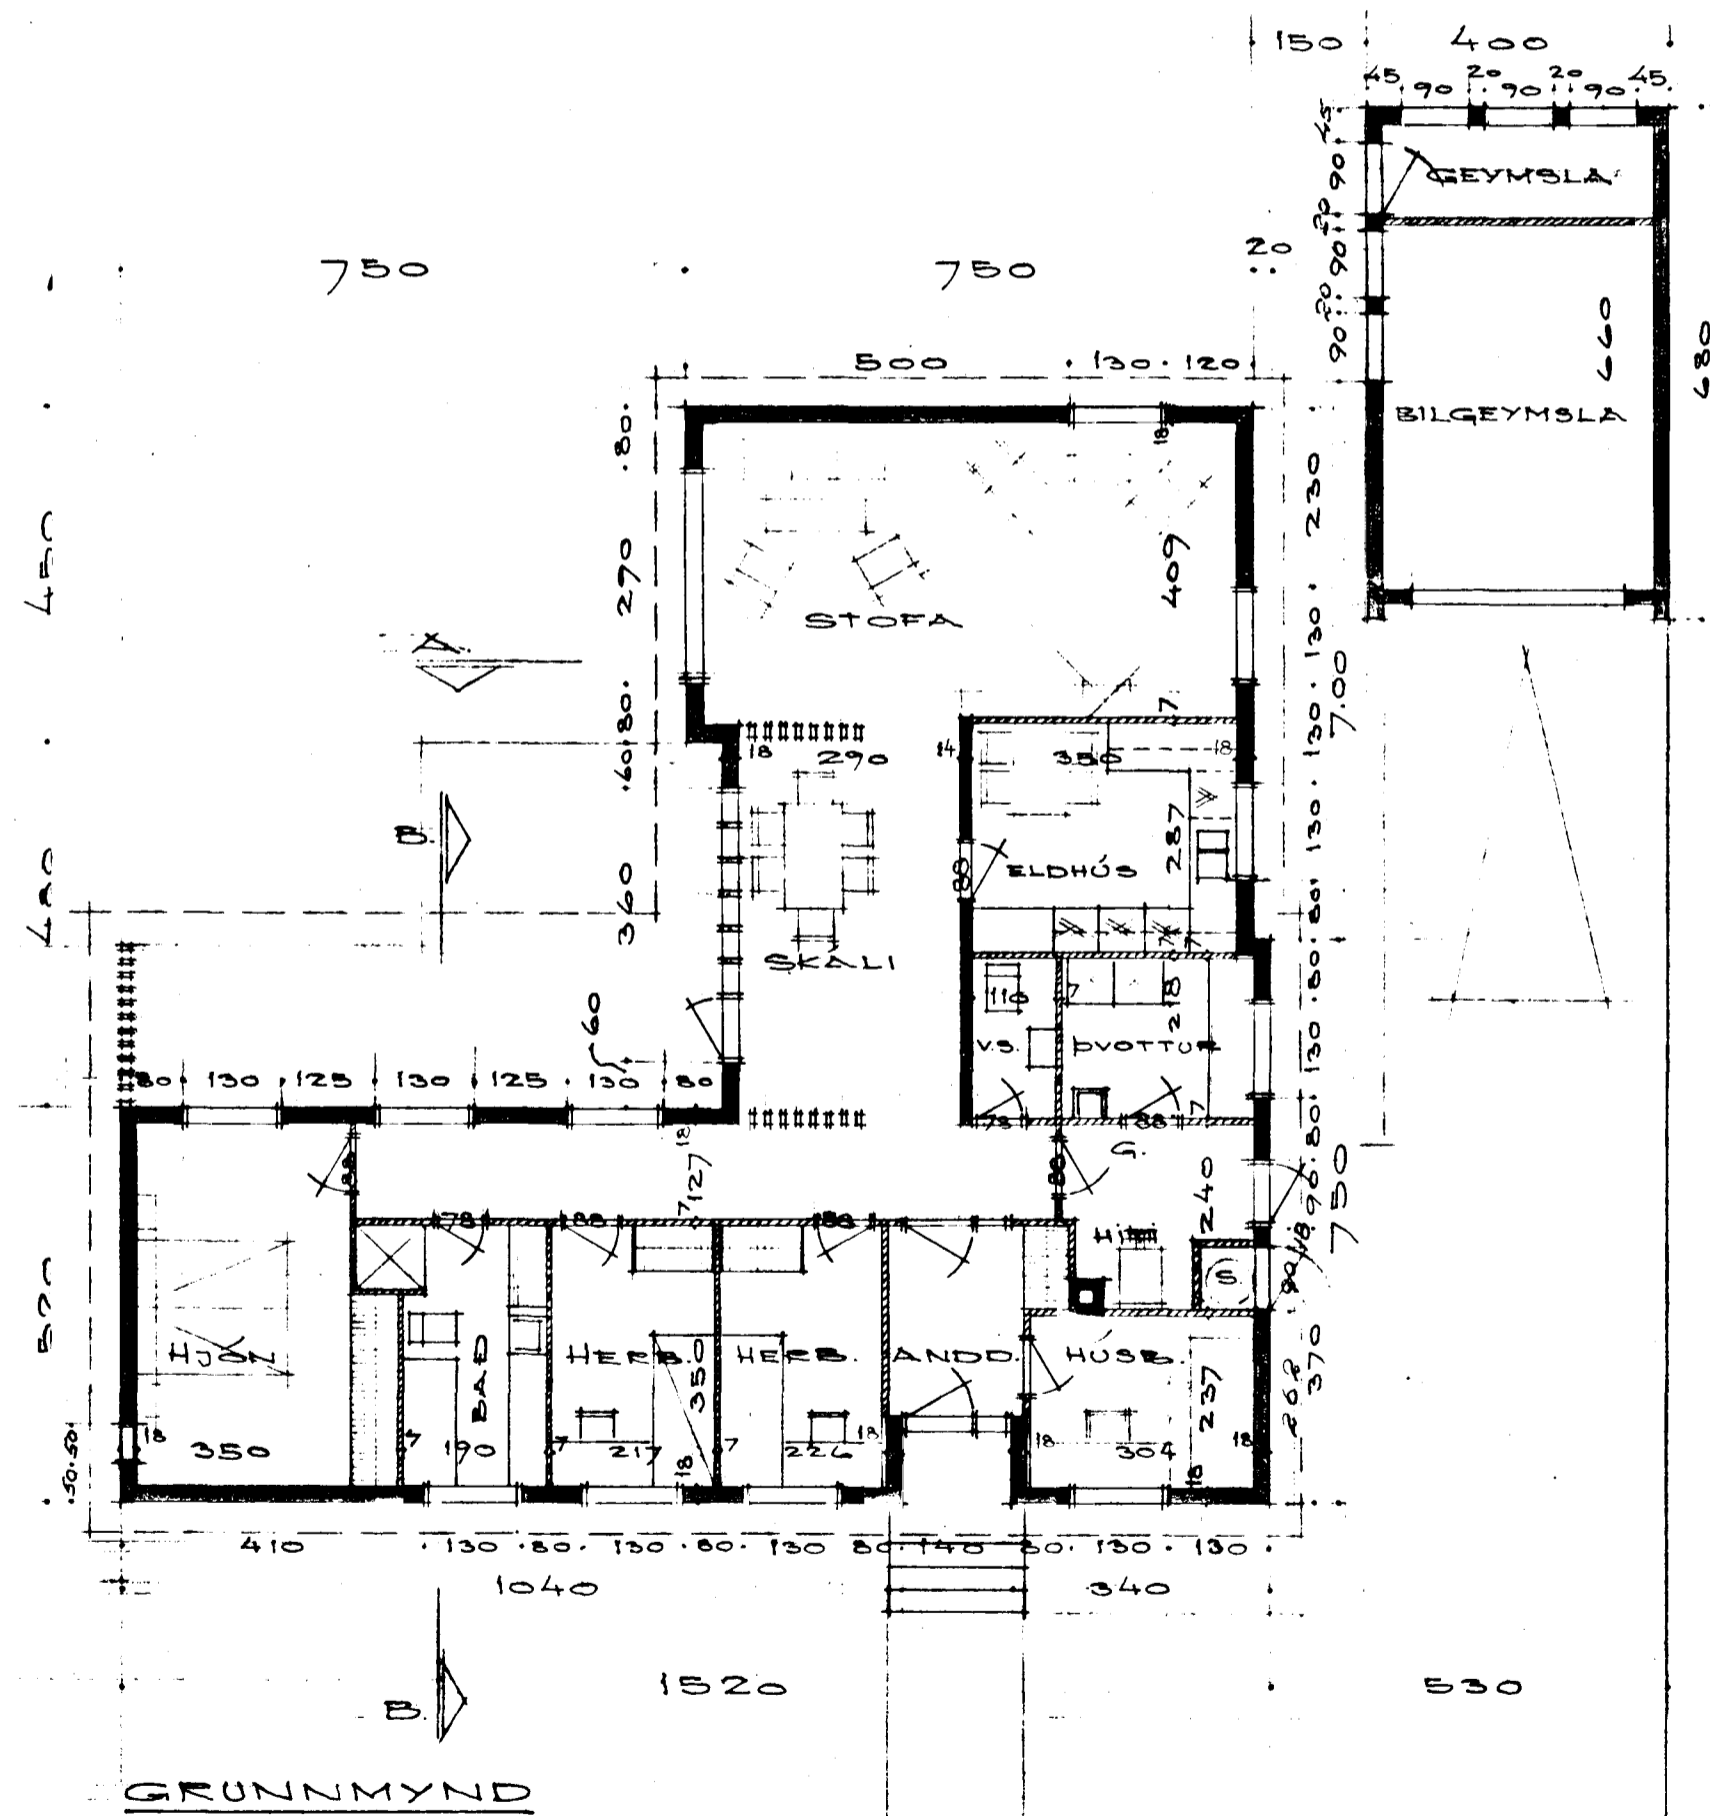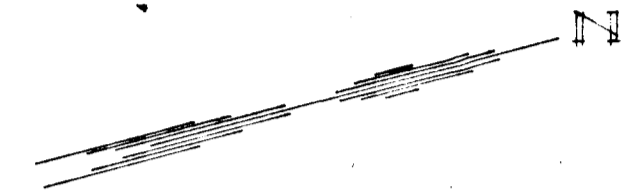

AFSTÖÐUMYND 1:500

LÓÐ: 771,4 M²
 HÚS: 145,45 M² BRUTTO. 127,3 M² NETTO
 BILGEYMSLA 26,4 M²

HEIDVANGUR NR. 54 HAFNARFIRDI

GRUNNMYND og SNEIÐINGAR 1:100
 AFSTÖÐUMYND MÁL 1:500
 REYKJAVÍK JAN. 1974

Árþús Gíslason, býggjafi, Eftirlandi 20. Rit.