



HEIÐVANGUR NR. 58 M. 1:100

Samþykkt 6 fundi bygginga-  
ráðs nr. 17. 10. 1973  
BYGGINGA-  
RÁÐS-  
F. Sigmundsson



Kyndiklofa skal eldvæpa höll  
í gólf.  
Gange skal þá sýna eldstöð  
í samráði við slökkenidstjórn  
F. S.

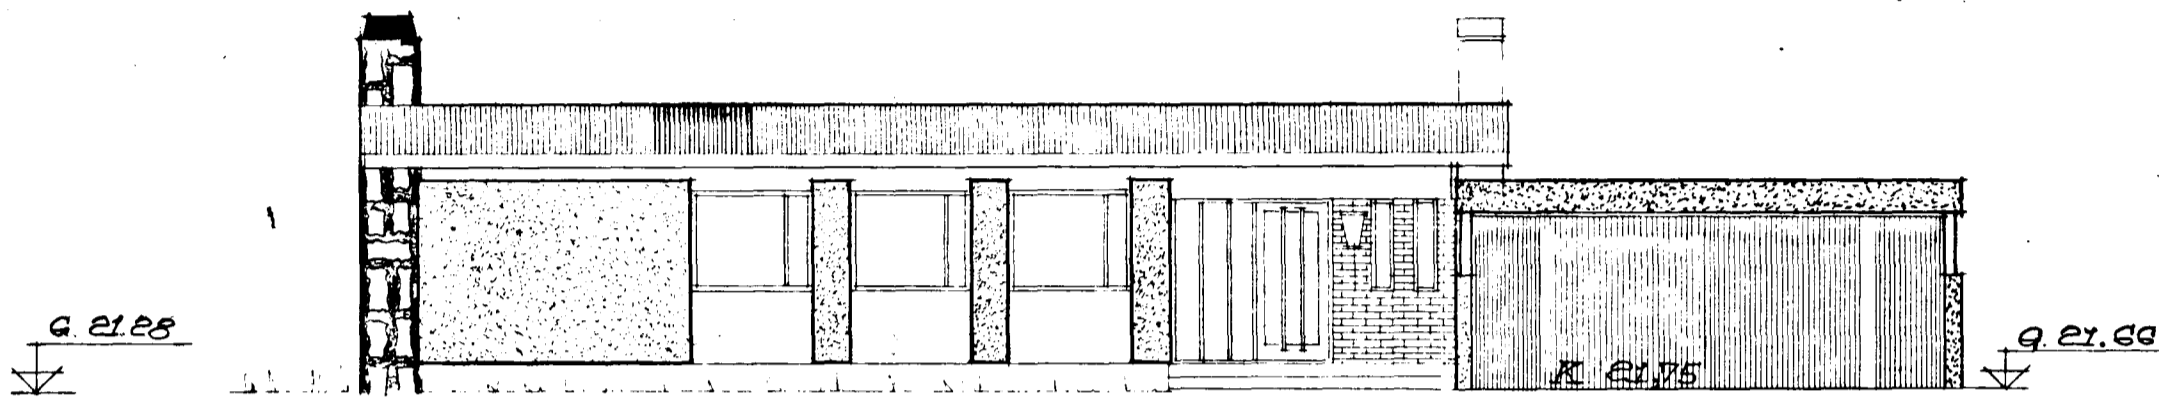

AUSTUR

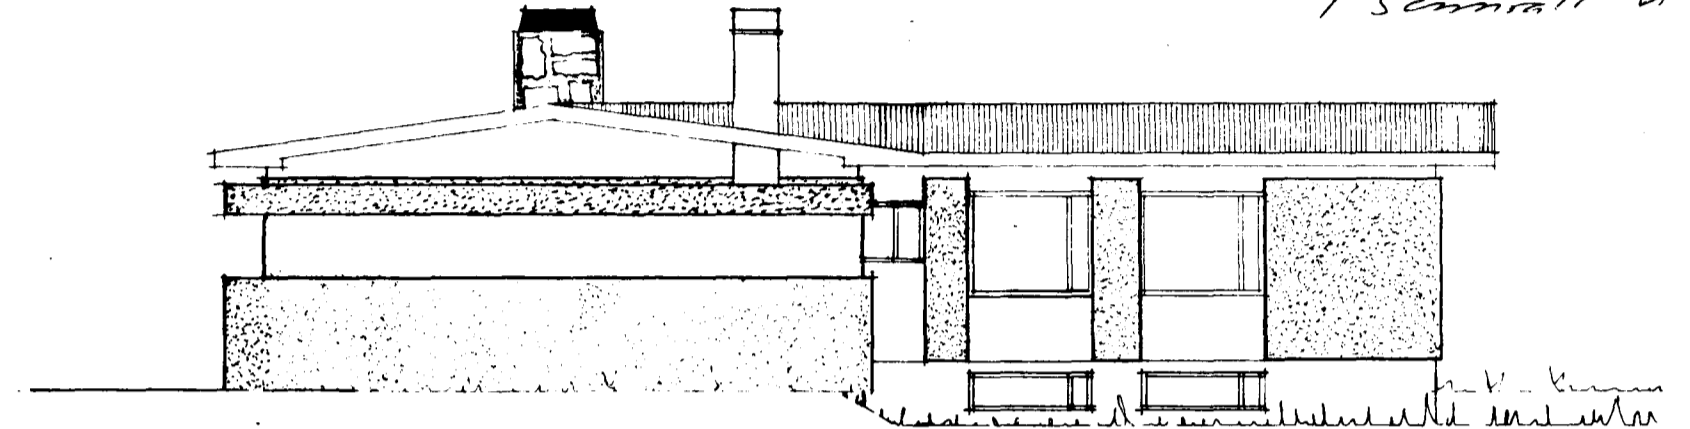

NORDUR

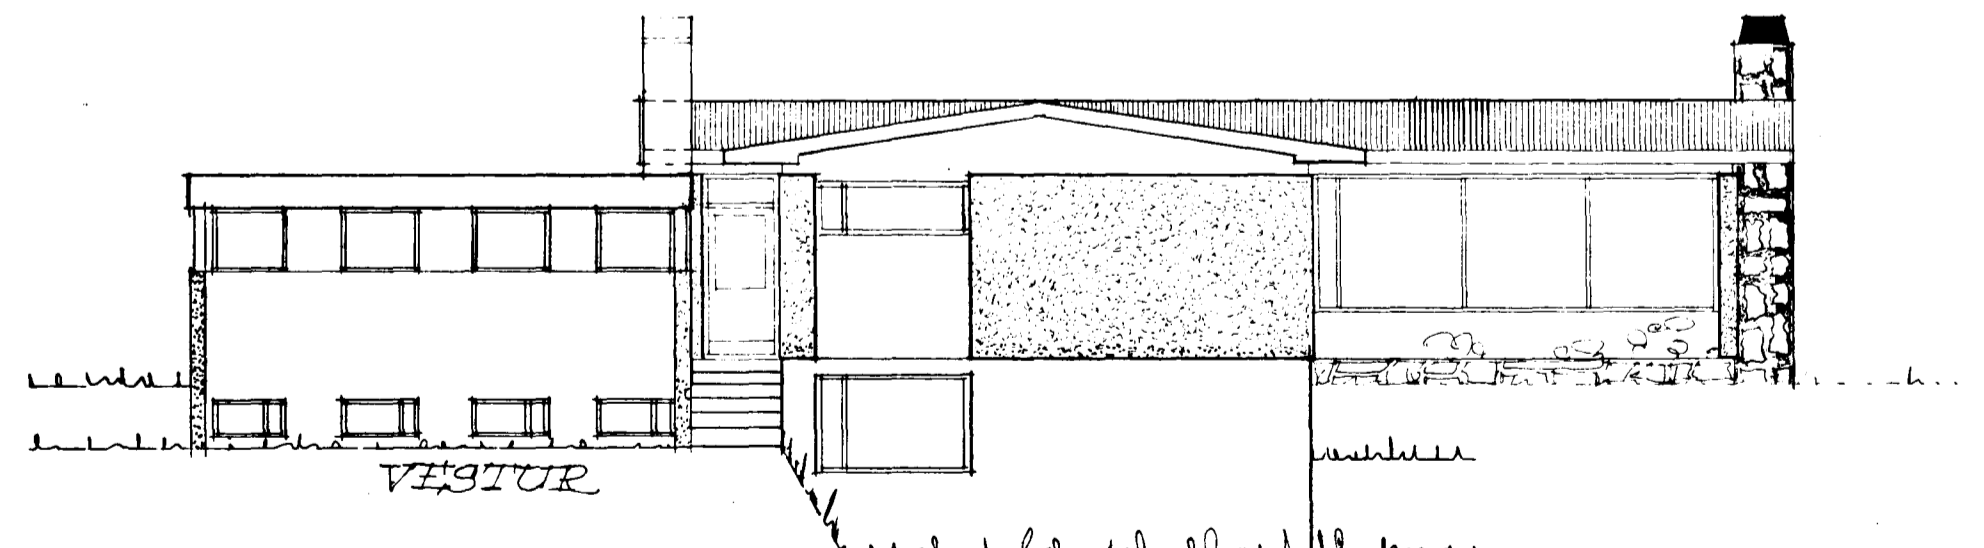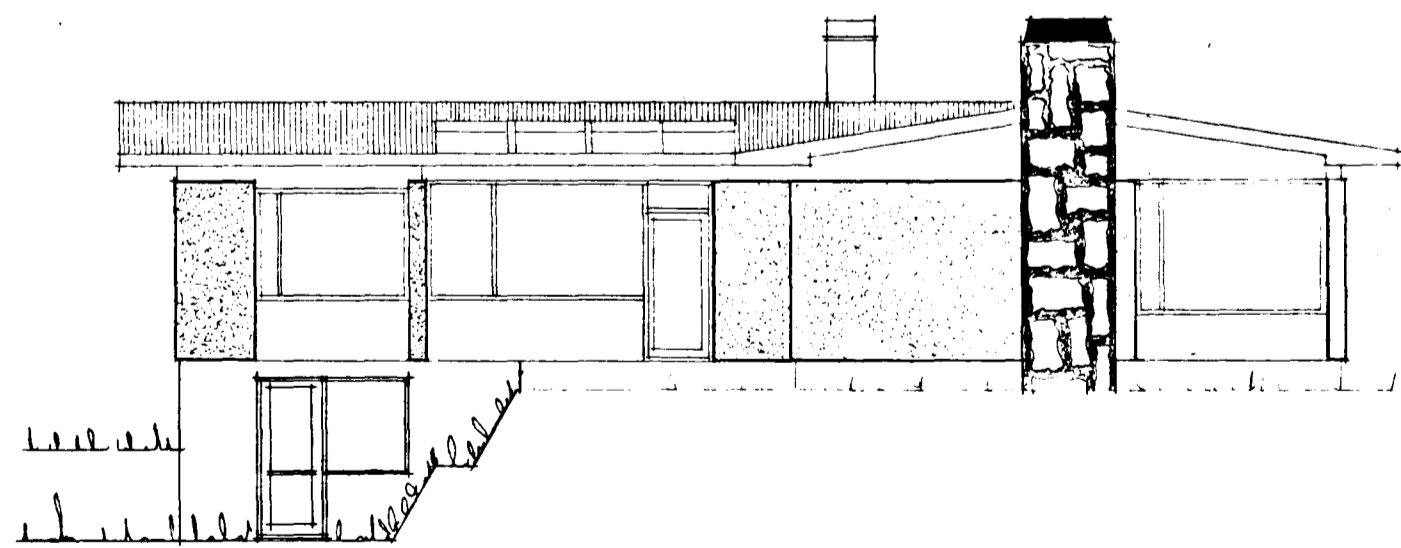

REVISIÓ, 1. AGÚST 1973  
F. Sigmundsson