
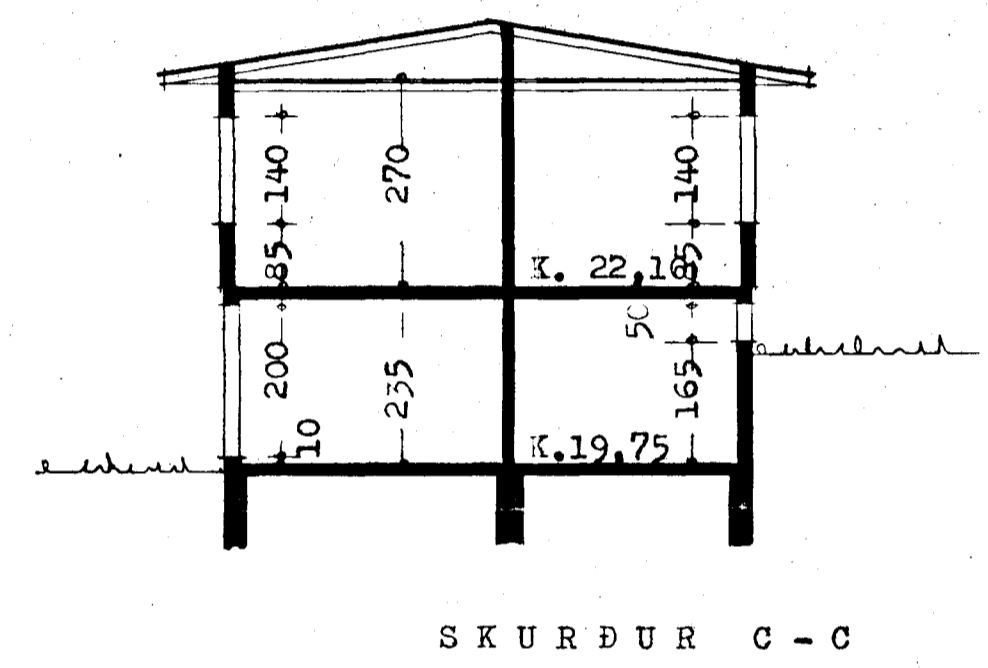


Skilríki á fundi bygginga-
 ráðs b. 17.10.1973
 BYGGINGARFRÓÐGÁFURINN
 F. SIGURSSON
 F. Sigursson

Kynningu skal eldvangur
 hölt í sigl
 Ganga skal frá örym eldslati
 í sammati w stækkun/dagora
 F. Sig.

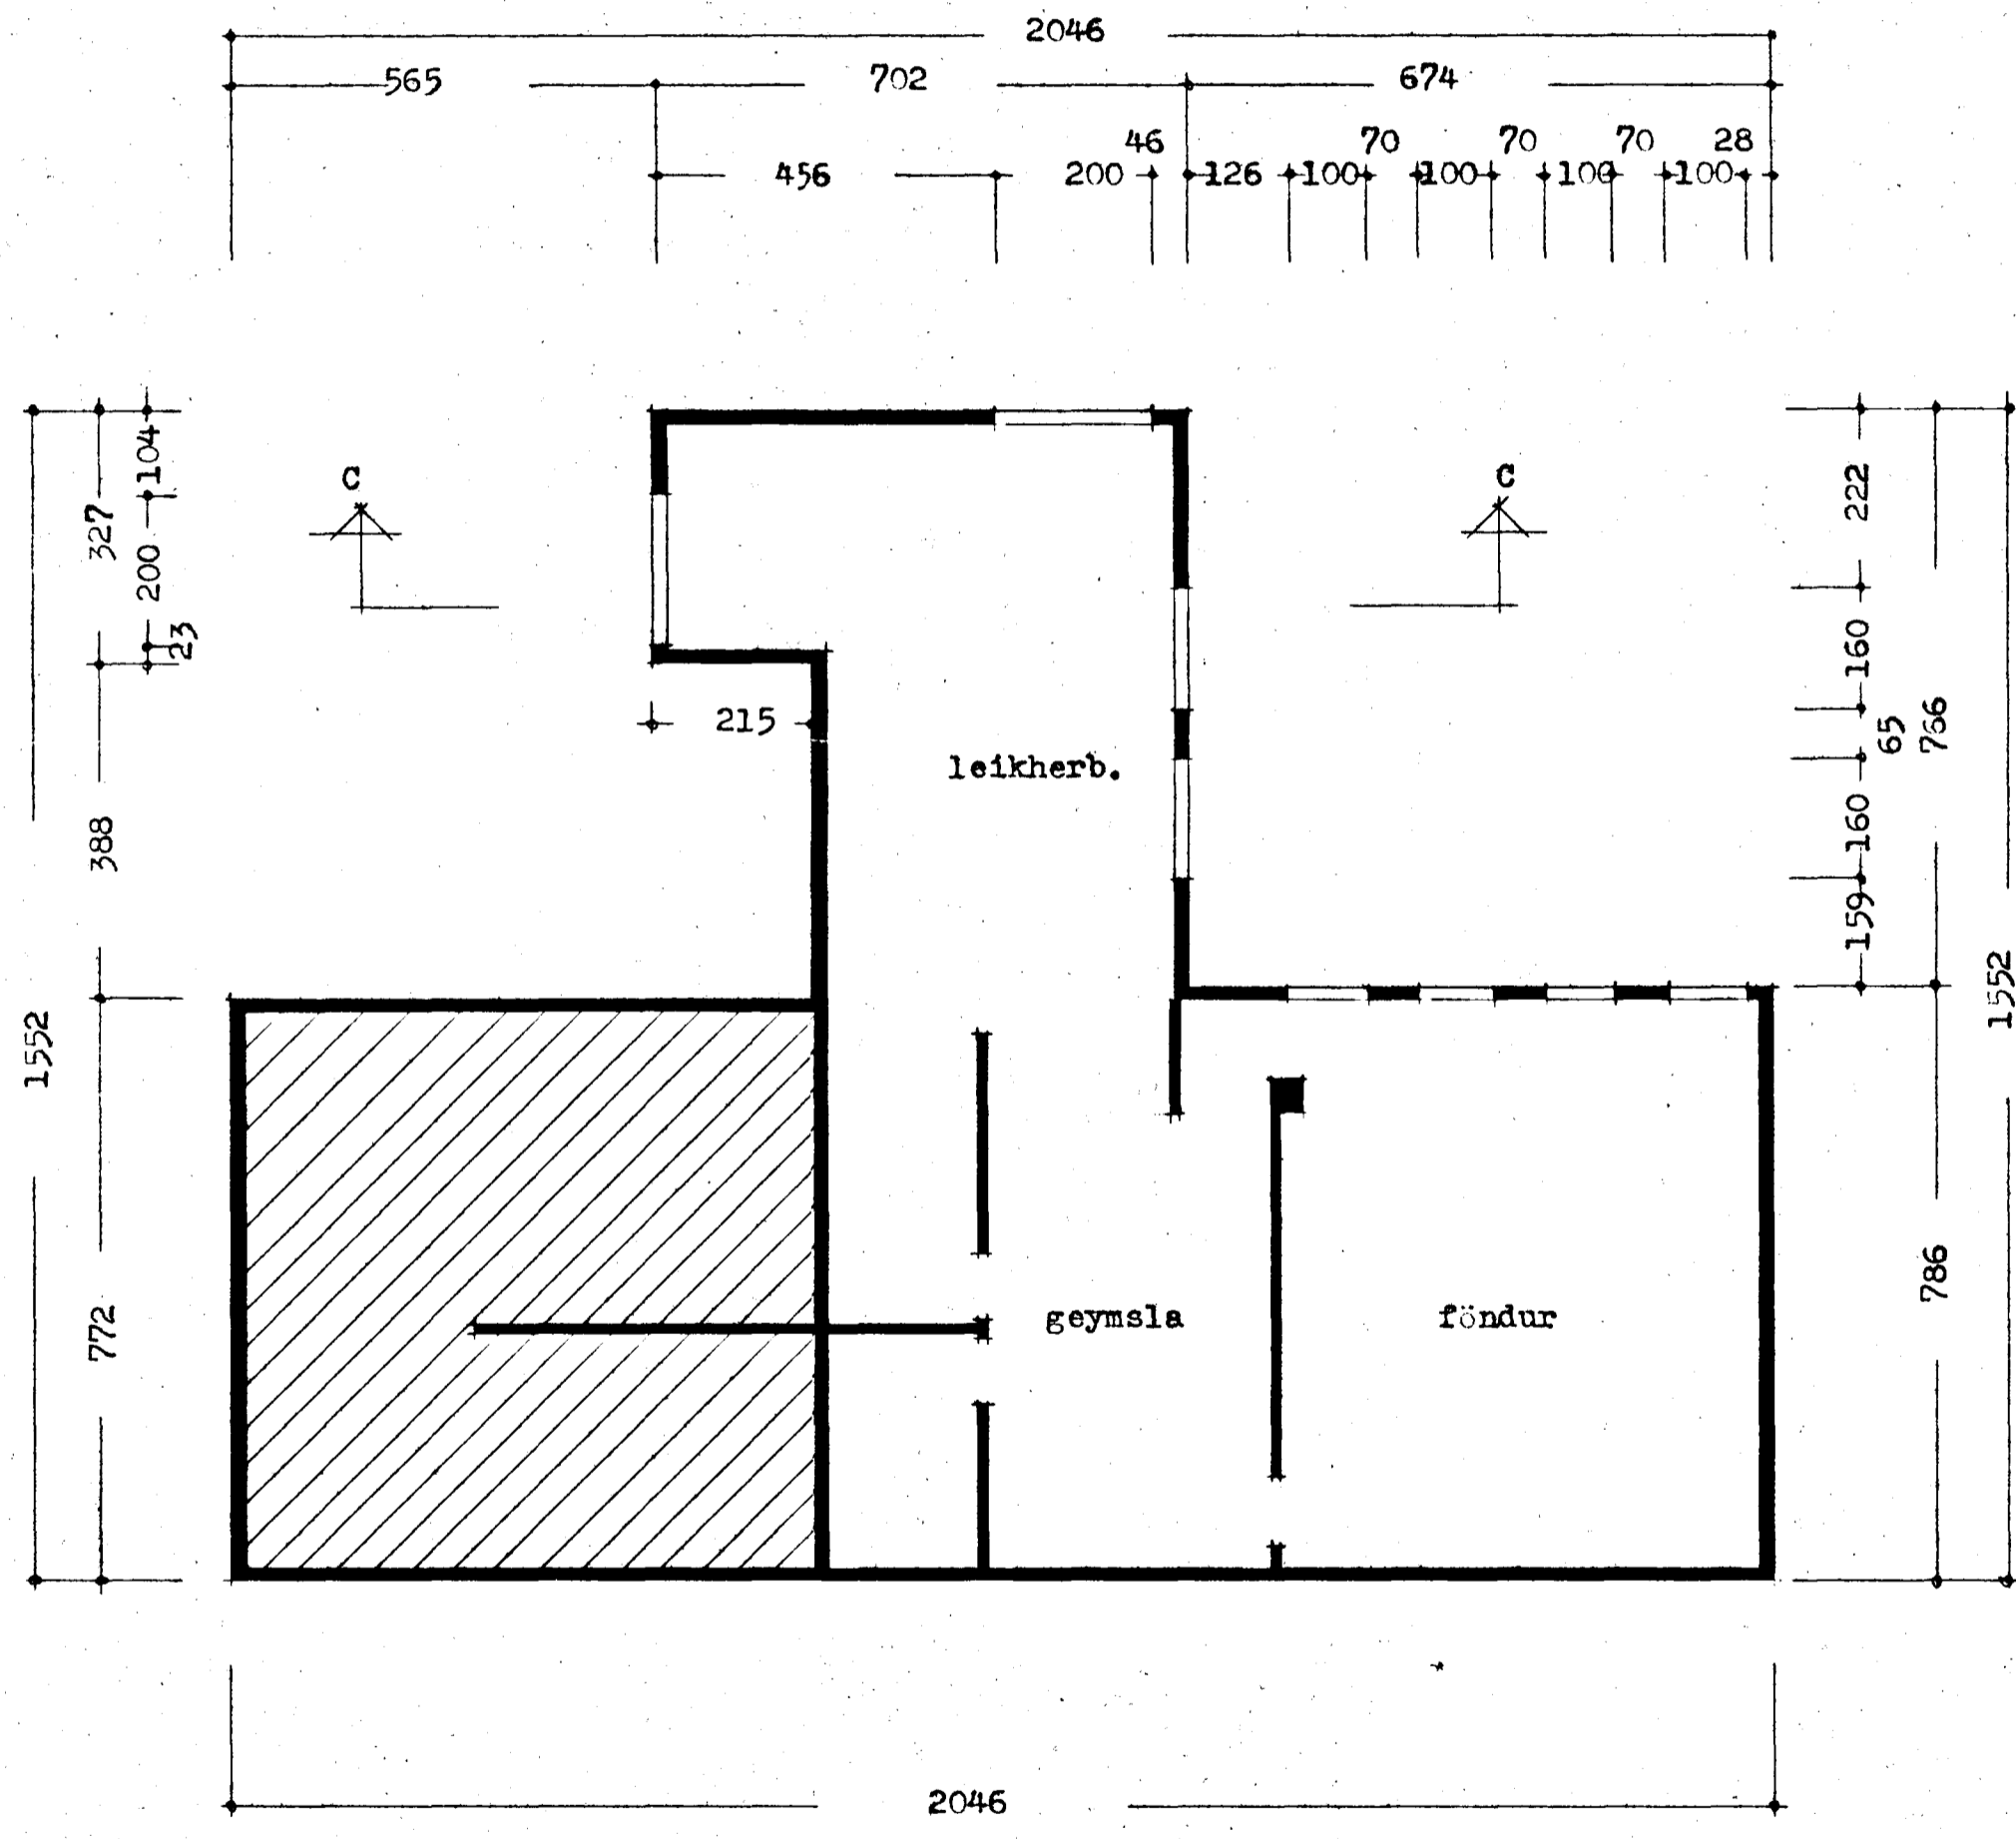

Grunnmynd kjallara

Reykjavík í okt. 1973
 Þjartan Sveinsson