



Samþykkt á fundi bygginga-
nefndar þ. 19/9/73
BYGGINGAFILTRUINN
HAFNARFIRÐI
F. Sigurðsson


Ganga skal frá opnu
eldstæði í samráði við
stjórnvaldið

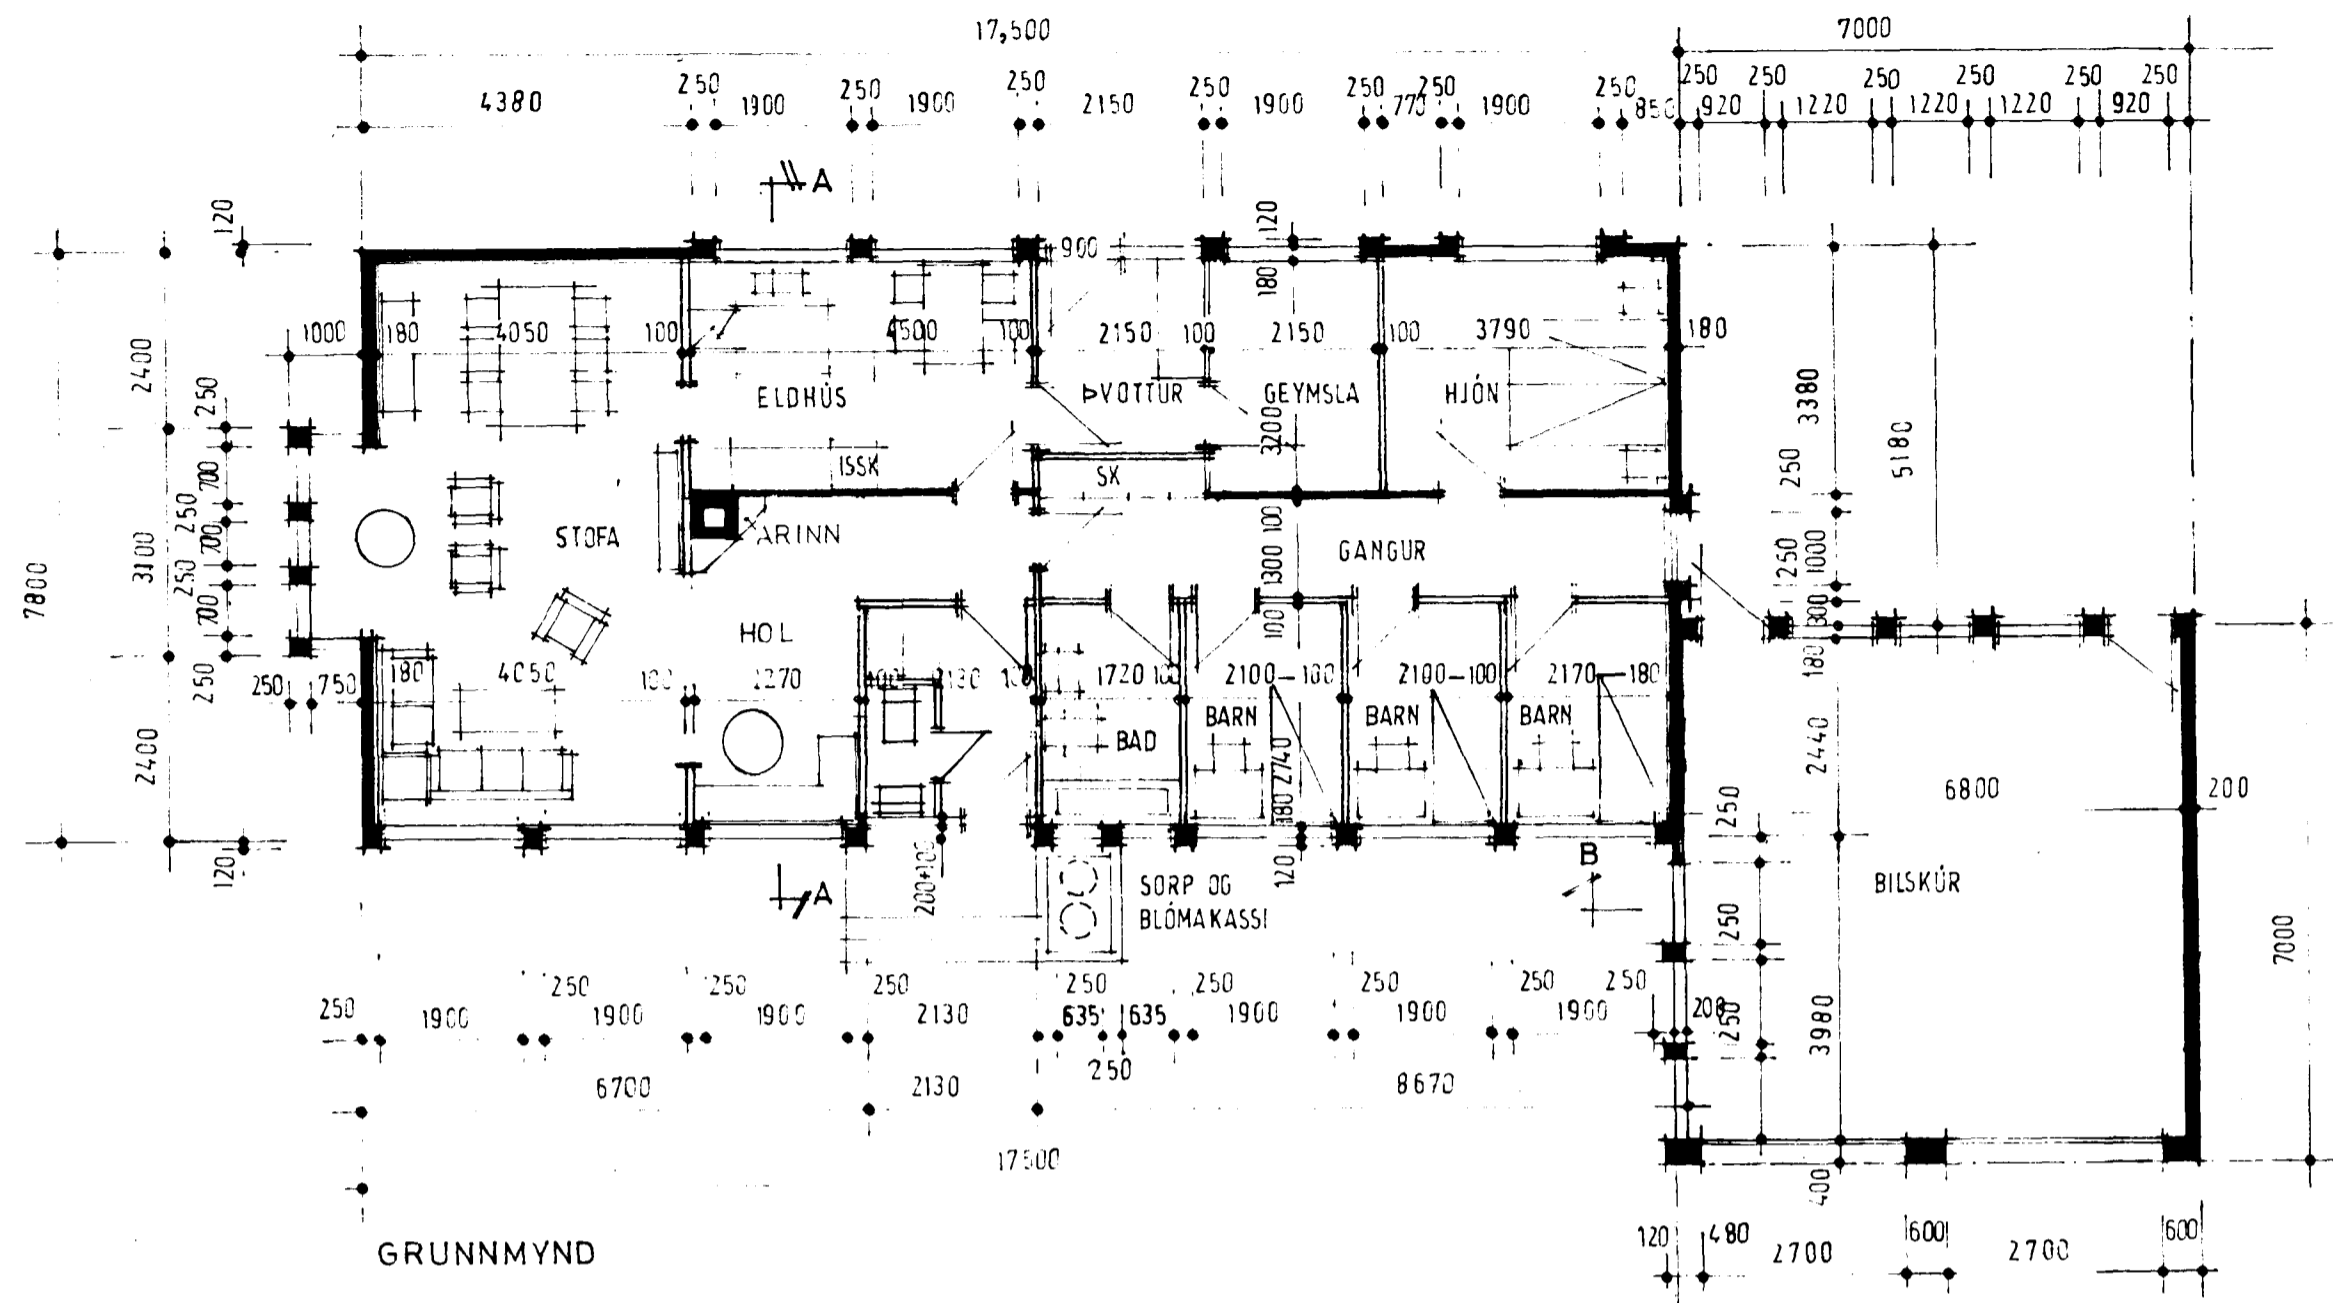


GRUNNMYND

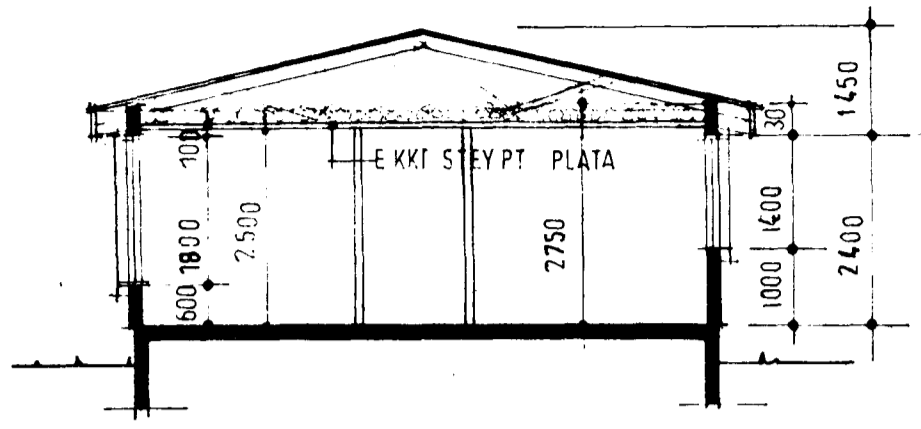


SKURDUR A-A

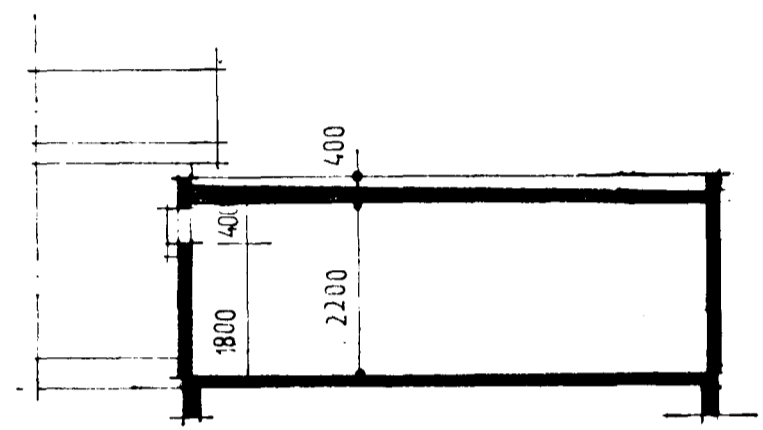


SKURDUR B-B

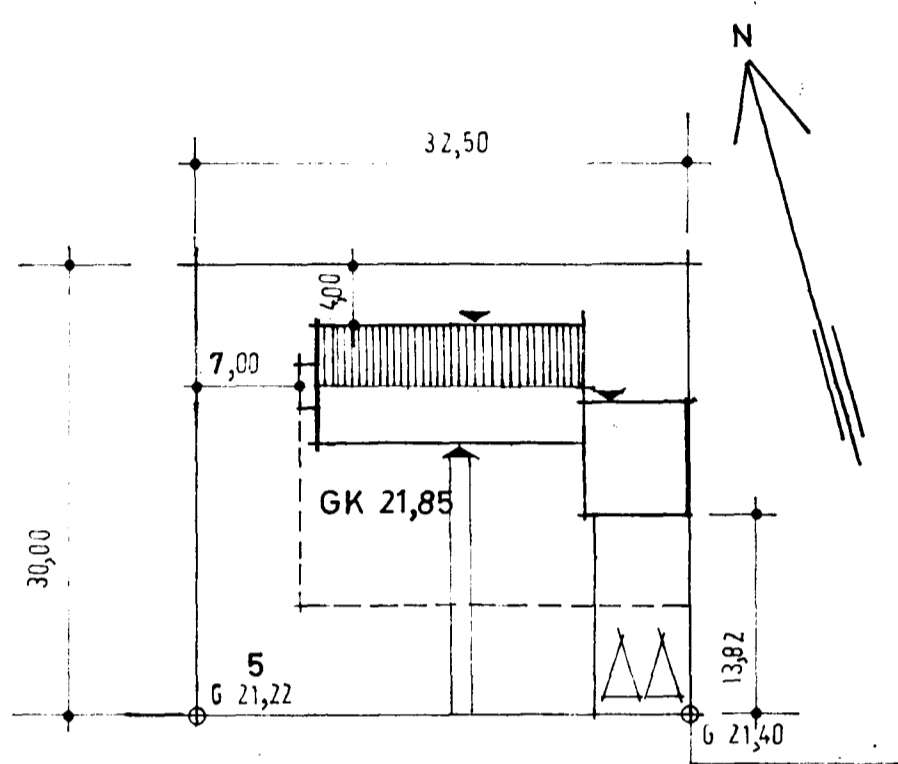

AFSTÖÐU MYND

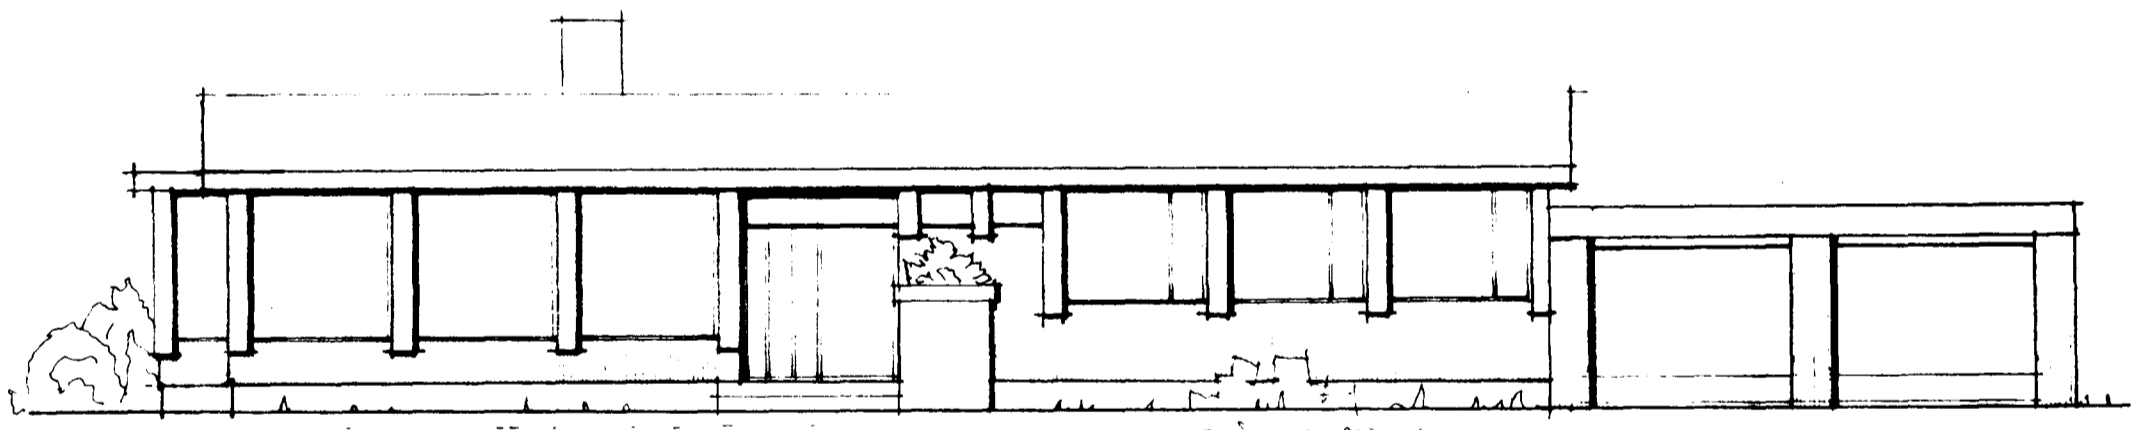


SUÐURHLIÐ

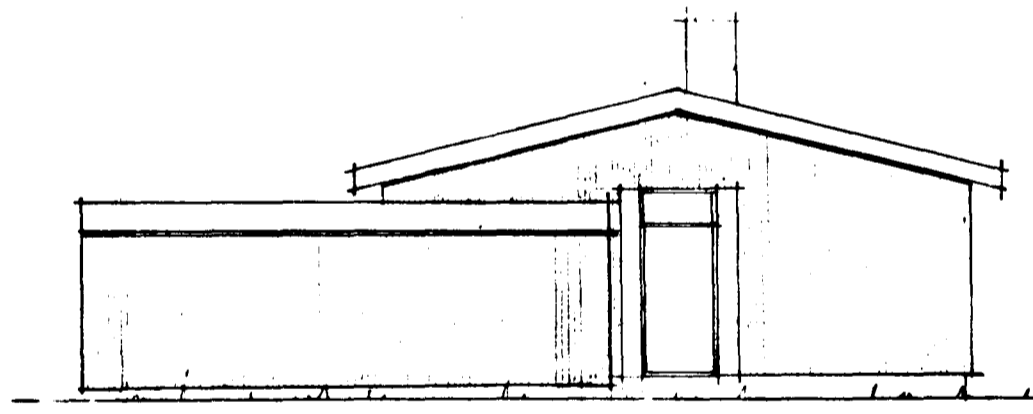


AUSTURHLIÐ

FLATARMÁL HÚSS ... 138,9 M²
FLATARMÁL BILSKÚRS 49,0 M²

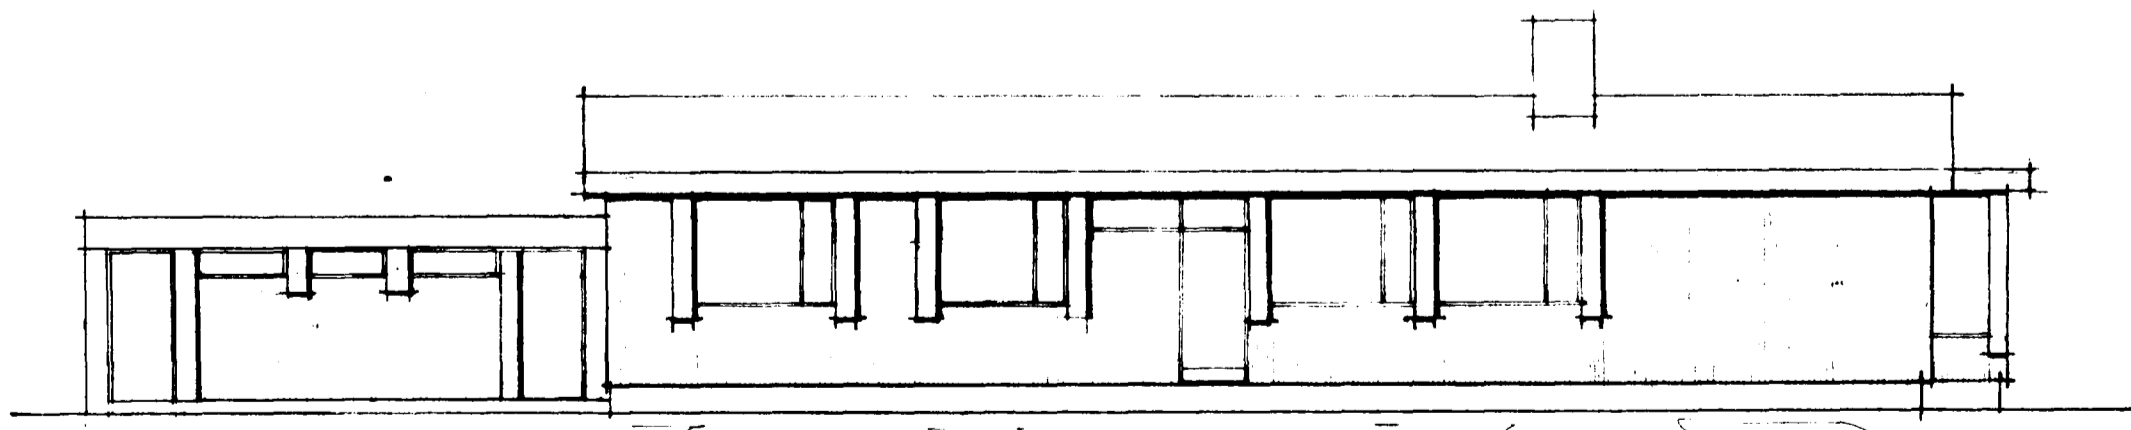

NORÐURHLIÐ

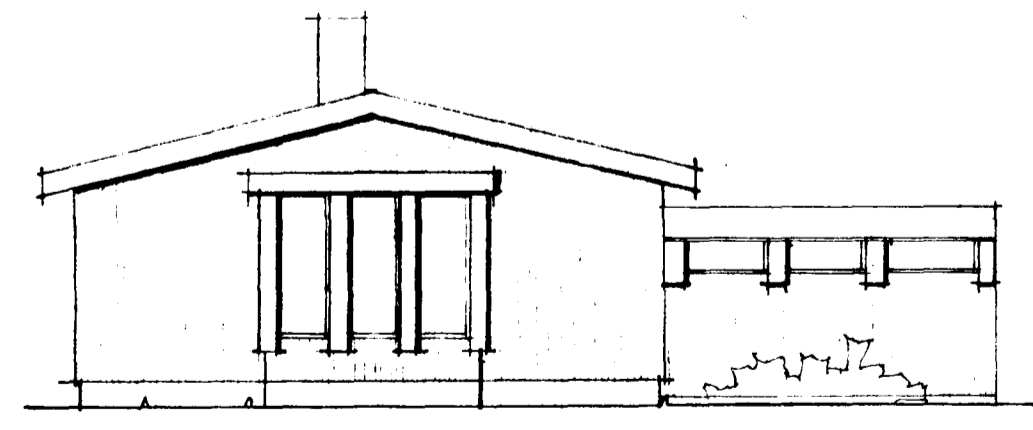

VESTURHLIÐ

BREYTT Í JUNÍ 1975
BREYTT Í SEPT. 1973
BREYTT Í SEPT. 1974

HEIDVANGUR NR 5, HAFNARFIRÐI
GRUNNMYND, ÚTLIÐ OG SNIÐ
M 1:100 M 1:500

REYKJAVÍK 1 AGUST 1973

SAMÚEL STEINBJÖRNSSON
Samúel Steinbjörnsson