


Heiðvangur

NORÐURVANGUR 62.



HAFNARFIRÐI.

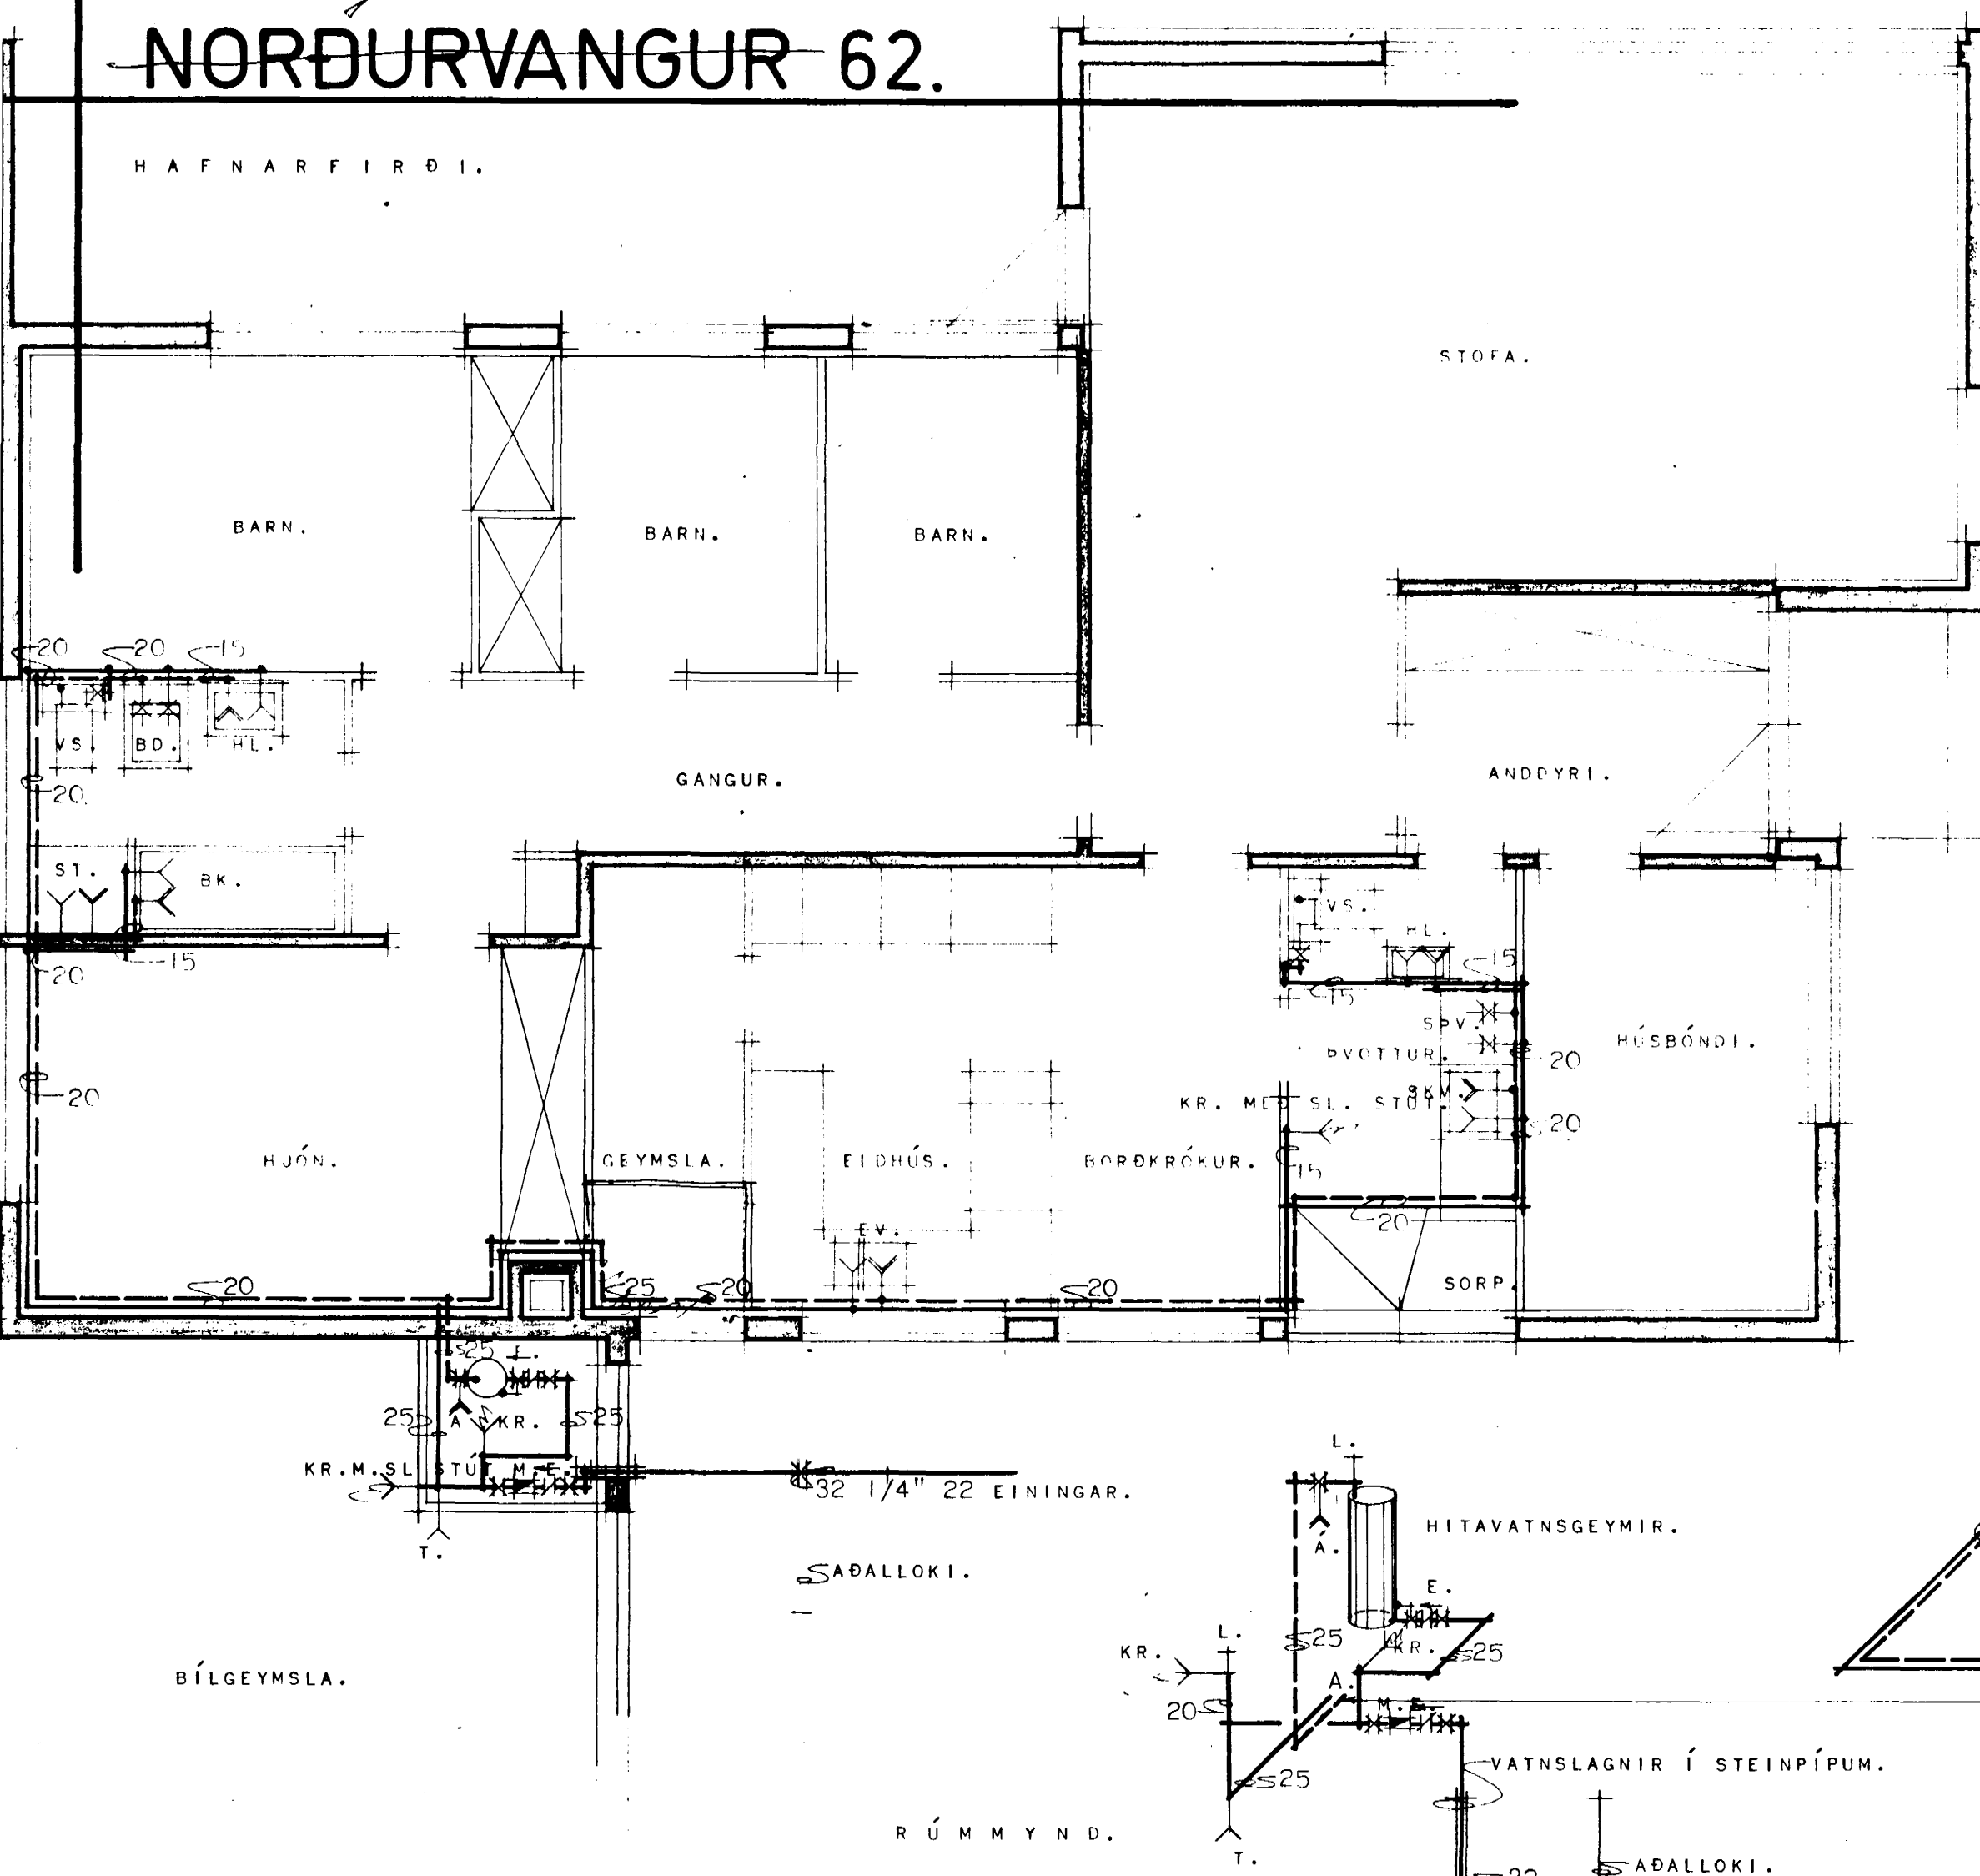

TAFLA YFIR TÖPPUNARSTADI.

TÆKI.	NAFN.	FJ.	KALDIR KR.		HEITIR KR.	
			VÍDD. MM.	EIN.	VÍDD. MM.	EIN.
SK.	HANDBLAUG.	2	2	2	2	2
BK.	BADKAR.	1	1	1	1	1
BU.	SKOLSKÁL.	1	1	1	1	1
ST.	STURTA.	1	1	1	1	1
EV.	ELDHÚSVASKUR.	1	1	1	1	1
KR.	KRANI.	3	2	1	4	
SKV.	SKOLVASKUR.	1	1	1	1	
SPV.	SJÁLV. ÞVOTTAVÉL.	1	1	1	1	
VS.	VATNSSALERNI.	2	2			
A.	ÁFYLLINGARHANI.	1				
ALLS				13		9
SAMTALS TÖPPUNAREININGAR						22

KALDAR VATNSLAGNIR: VÍDD BORNANA ER..... 32 MM.
 VÍDD HEIMADAR ER..... 32 MM.
 Í GÖTUNNI ER.....MM. STÁLSTEYPUJÄRNS-PIPA.

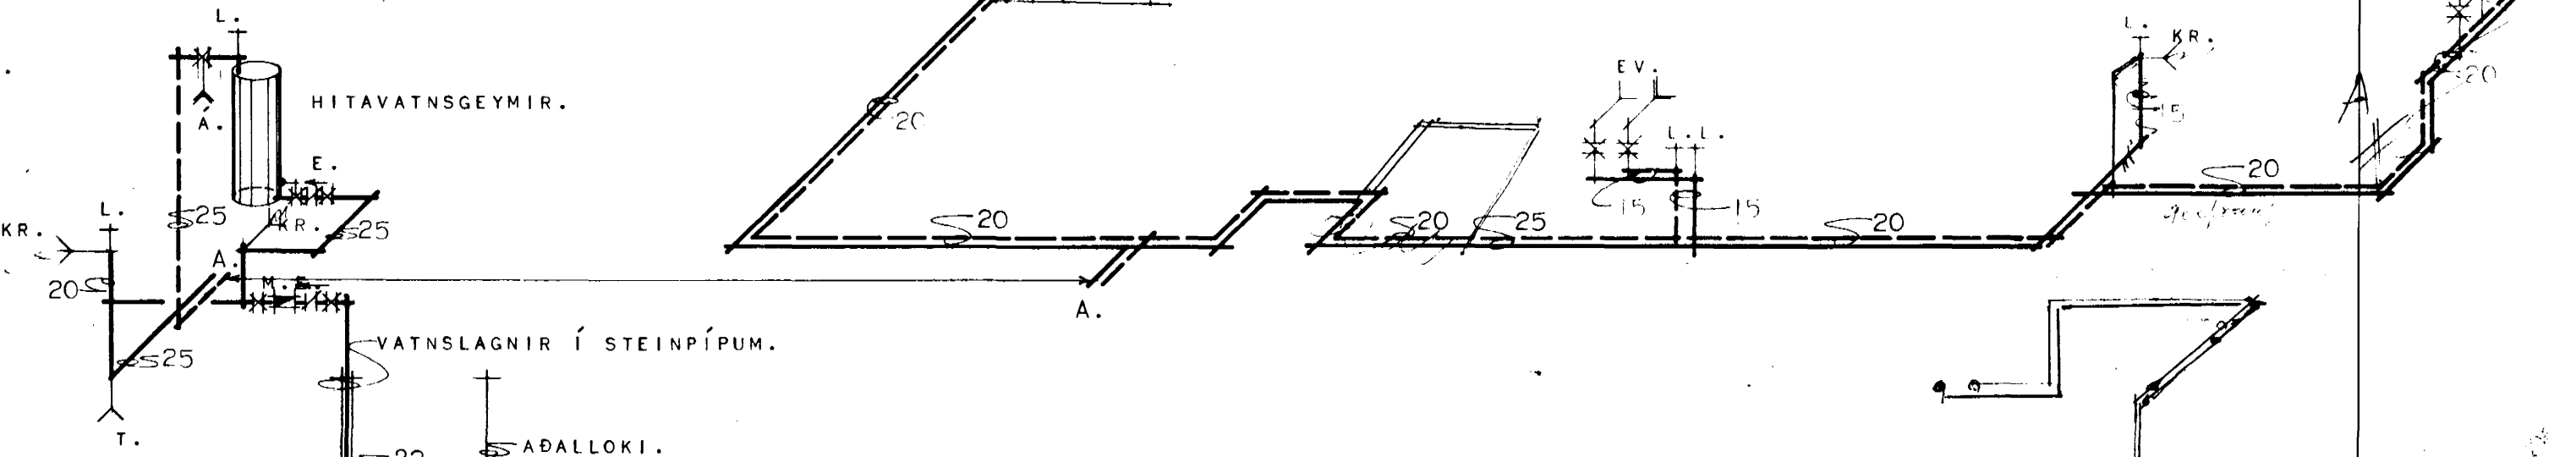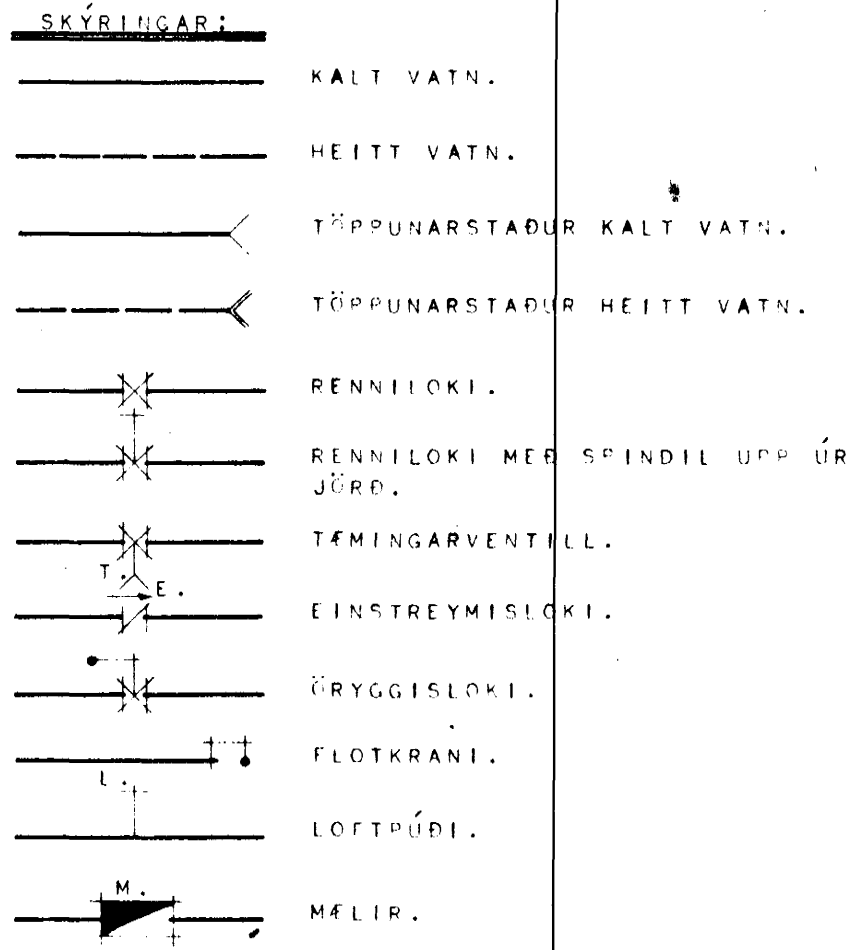

KALDAVATNSPIPUR SKAL EIKA MEÐ ASFALT PRIMER OG MEÐ HEITU ASFALTI. SÍÐAN VEFJA MEÐ STRIGA OG BIKA AD LOKUM MEÐ HEITU ASFALTI. KALDAVATNSPIPUR MEIÐA EKKI LIGGJA UNDIR GÓLFPLÖTU ÖÐRUVÍSI EN Í STEINPIPUM EÐA ÖÐRU SAMBÆRILEGI.

VATNSLAGNIR SKAL EINGANGRA. KALDAVATNSPIPUR MEÐ PLASTPÓLKUM EN HEITAVATNSPIPUR MEÐ GLERULLARPÓLKUM OG ÞÁ HVERJA LÖGN FYRIR SIG ÞAR SEM HEITAR OG KALDAR VATNSLAGNIR LIGGJA SAMAN.

EFNI ÖÐR FRÁGANGUR LAGNA SÉ Í SAMRAMI VÍÐ REGLUGERÐIR UM HEITAR OG KALDAR VATNSLAGNIR Í REYKJAVÍK.

HÚSNÁÐISMÁLASTOFNUN RÍKISINS.

VATNSLAGNIR: GRUNNMYND OG RÚNNYND. MÁL 1:50.	EINBÝLISHÚS.
	VERK.
	83.
	BLAD NR. 1 AF 1
	OKTÓBER 1973.