

# HEIÐVANGUR 64.


HAFNARFIRÐI.

KALDAVATNSPÍPUR Í GÓLFRAUFUM SKAL BÍKA MÆD ASFALT, PRÍMER OG MÆD HEITU ASFALTI, SÍÐAN VEFJA MÆD STRÍÐA OG BÍKA AÐ LOKUM MÆD HEITU ASFALTI. KALDAVATNSPÍPUR MEIGA EKKI LIGGJA UNDIR GÓLFPLÖTU ÖÐRUVÍSI EN Í STEINPÍPUM EÐA ÖÐRU SAMBÆRILEGU. VATNSLAGNIR SKAL EINANGRA HVERJA LÖGN FYRIR SIG ÞAR SEM HEITAR OG KALDAR VATNSLAGNIR LIGGJA SAMAN. EINANGRUN SÉ PLAST EÐA GLERULLARHÖLKRAR. LAGNIR ER LIGGJA Í GÓLFRAUFUM SKAL VEFJA MÆD PLASTI AÐUR EN RAUFAR ERU FÝLLTAR. EFNI OG FRÁGANGUR LAGNA SÉ Í SAMRÆMI VIÐ REGLUGERÐIR.

GEYMSLA

GEYMSLA

KR M. SLÖNGU

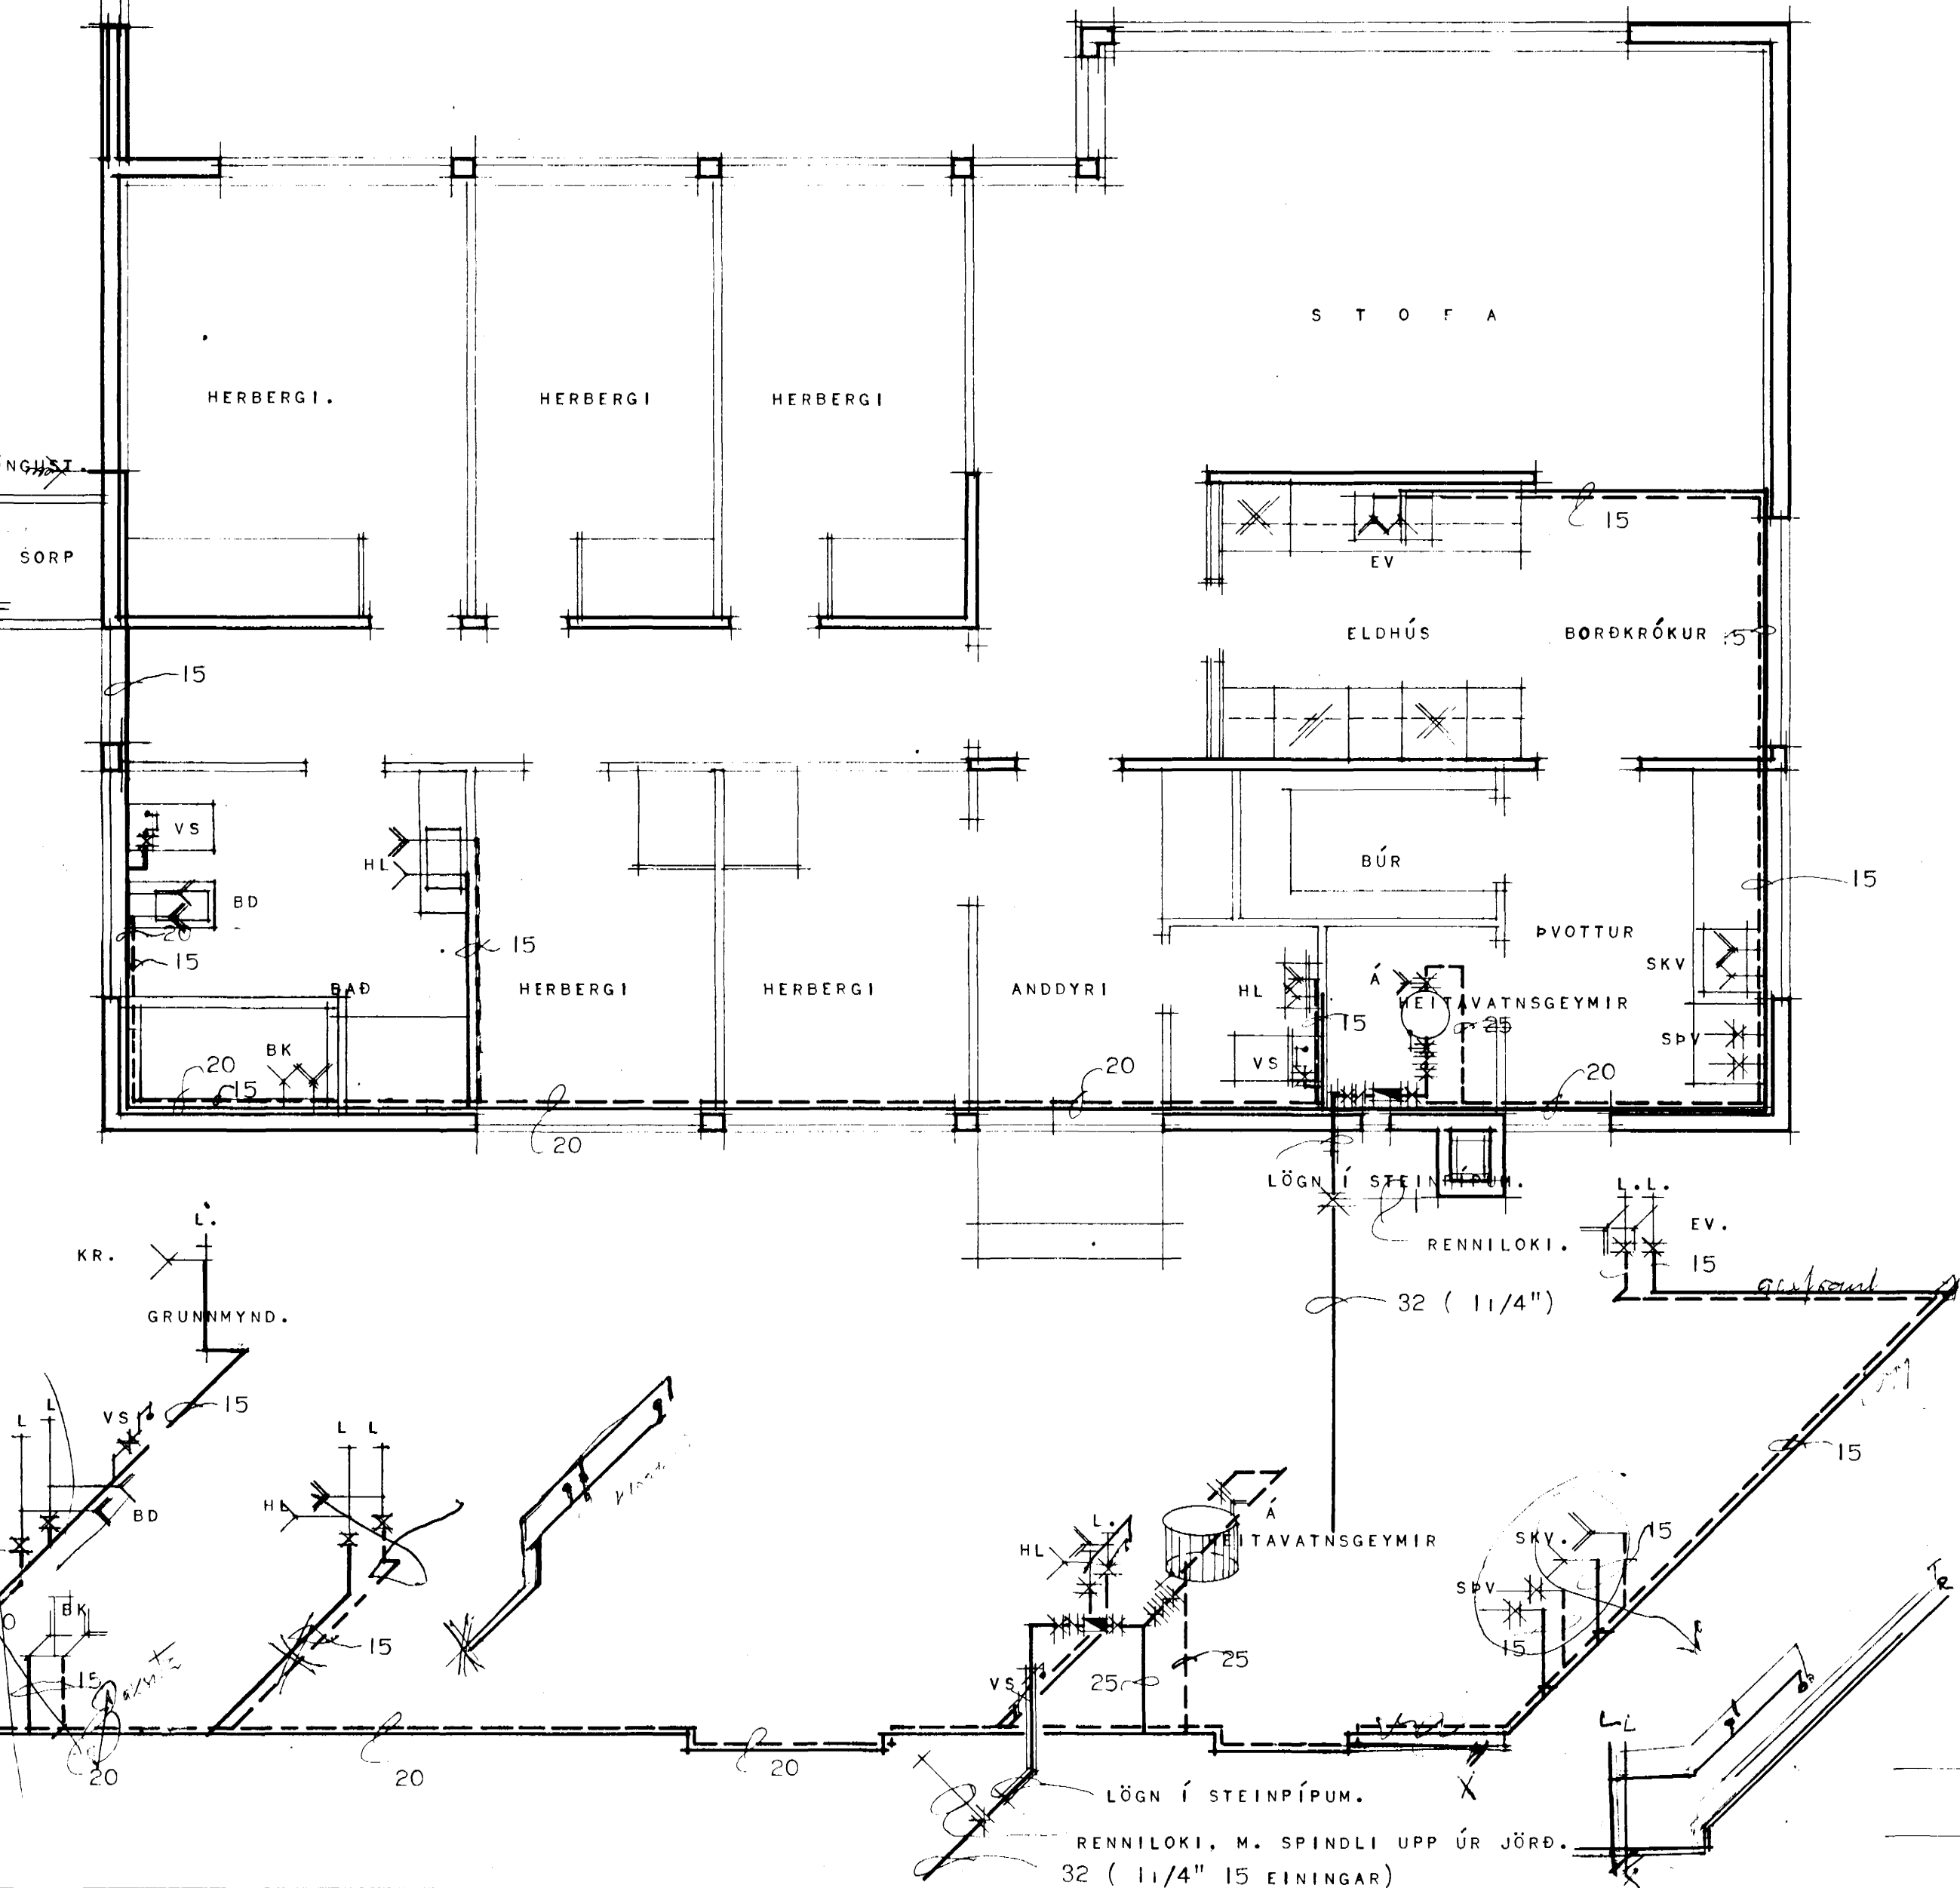

TAFLA YFIR TÖPPUNARSTADI.


SK.	HEITI	FJ.	KALDIR KR.		HEITIR KR.	
			VÍDD MM	EIN	VÍDD MM	EIN
SKV	SKOLVASKUR	1	15	1	15	1
SPV	SJÁLFV. ÞVOTTAVÉL	1	15	1	15	1
EV	ELDHÚSVASKUR	1	15	1	15	1
HL	HANDLAUG	2	20	2	20	2
VS	VATNSSALERNI	2	20	1	20	2
BK	BÁÐKER	1	15	1	15	1
BD	BIDET	1	15	1	15	1
KR	KRANI	1	15	1	15	1
			9		7	

SAMTALS TÖPPUNAREININGAR.....15.


VÍDD BORHANA ER .....32 MM.  
 VÍDD HEIMÉÐAR ER ..... 32 MM.  
 Í GÖTUNNI ER ..... MM STÁL/STEYPUJARNSPÍPA.

MERKINGAR:

- KALT VATN.
- HEITT VATN.
- TÖPPUNARSTADUR KALT VATN.
- TÖPPUNARSTADUR HEITT VATN.
- RENNIOKI.
- RENNIOKI M. SPINDLI UPP ÚR JÖRÐ.
- TÆMINGARVENTILL.
- EINSTREYMILOKI.
- ÖRYGGISVENTILL.
- FLOTKRANI.
- LOFTPÚÐI.
- MÆLIR.

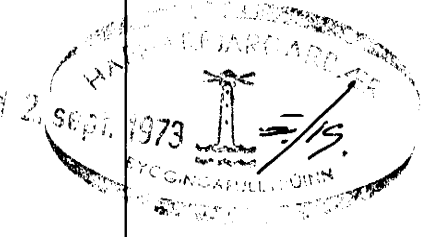

HÚSNÆÐISMÁLASTOFNUN RÍKISINS  
 EINBÝLISHÚS  
 VERN  
 VATNSLAGNIR:  
 GRUNNMYND OG RÚMMYND  
 MÁL 1:50  
**1071**  
 BLAÐ I AF I  
 1973

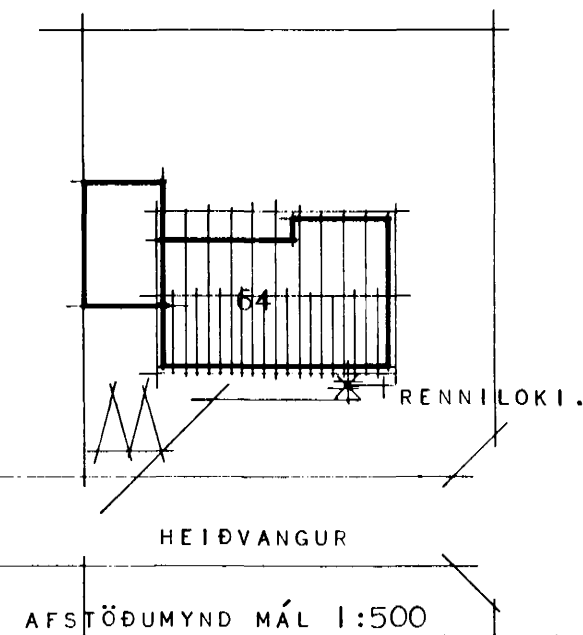

AFSTÖÐUMYND MÁL 1:500

RÚMMYND.

LÖGN Í STEINPÍPUM.  
 RENNIOKI, M. SPINDLI UPP ÚR JÖRÐ.  
 32 (1 1/4" 15 EININGAR)