Móttekin á teikningastofu
dagsetn. 5 9 73
BYGGINGARFULLTRÚI
HAFNARFJARÐAR
F. Ísaksson

Kjallaríbúðir skal afhenda í holf og golf. F. Ís

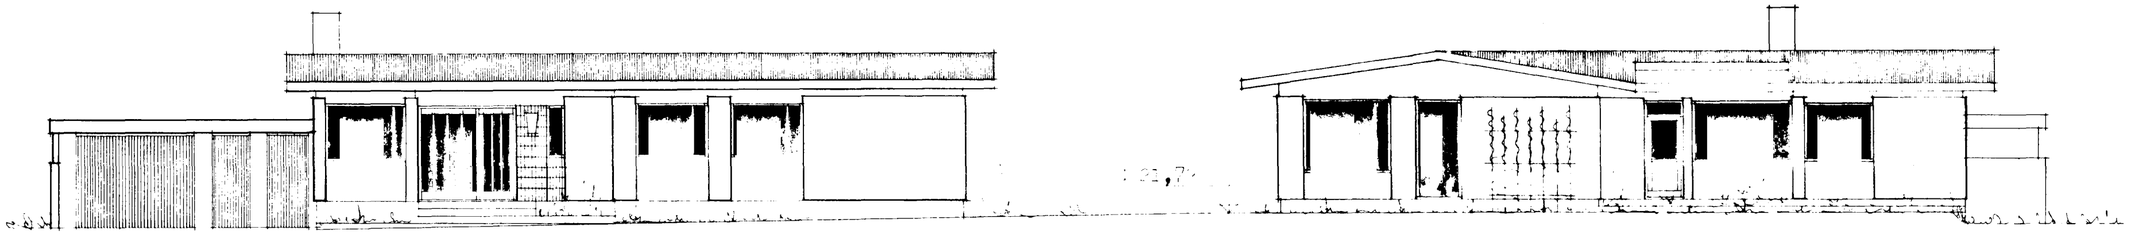

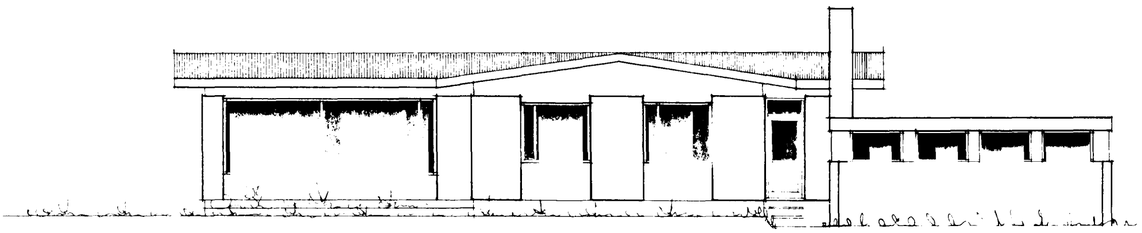

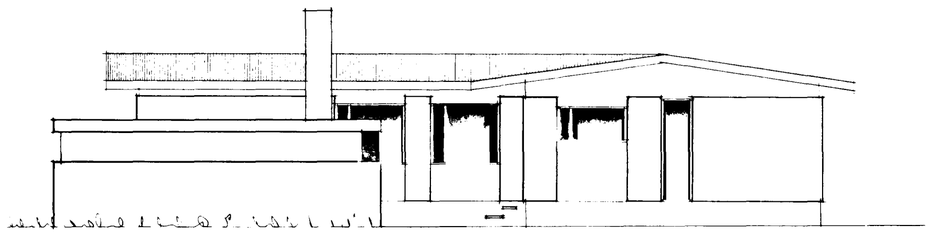

ensjavir í ágúst 1973

Ásgarður Sveinsson