
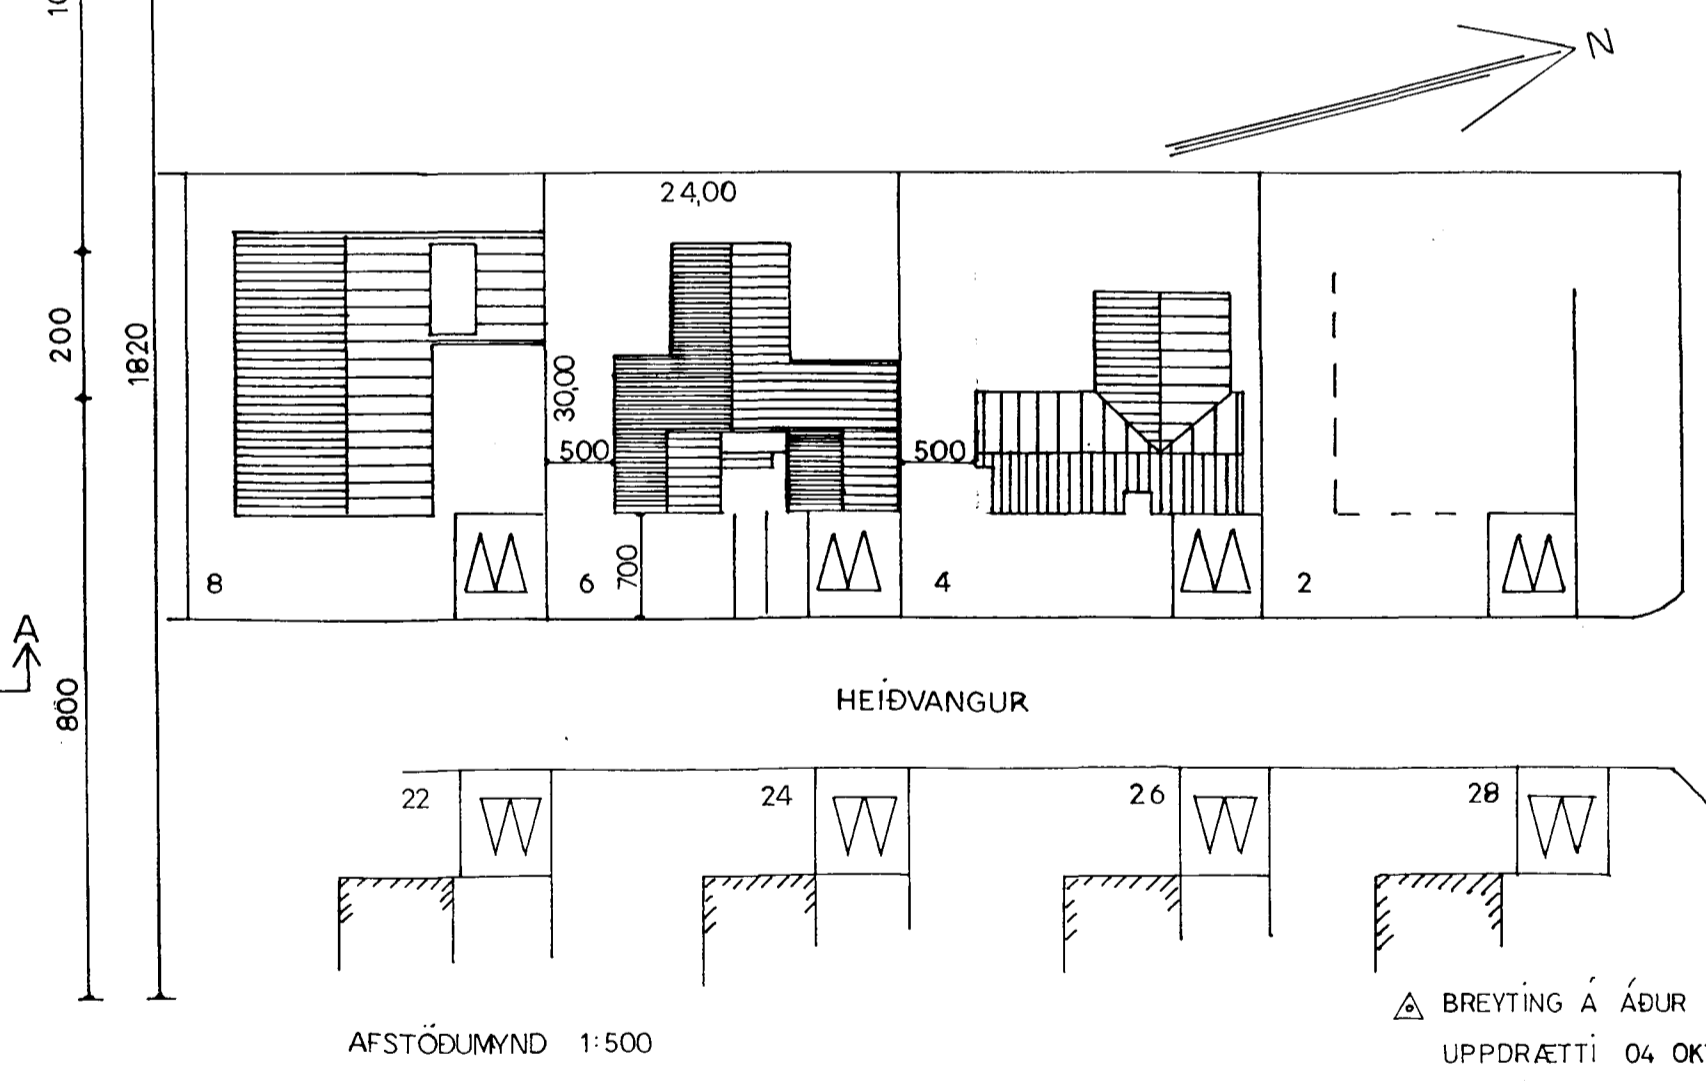
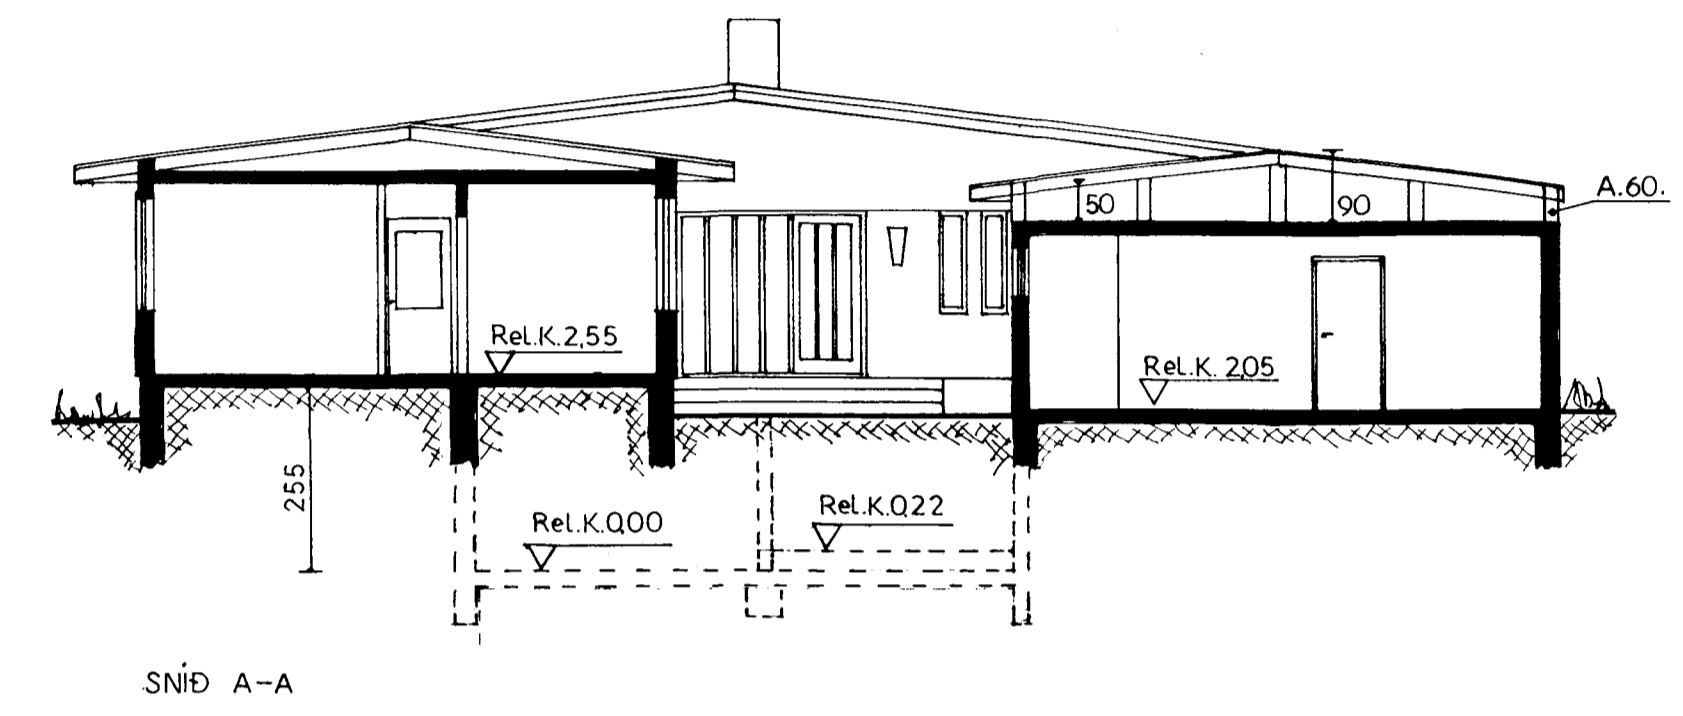


Samþykkt þann
 09 JUNI 1997
 Byggingatulltrúnni í Hafnarfirði
 Erlendu: Hjalmarsson

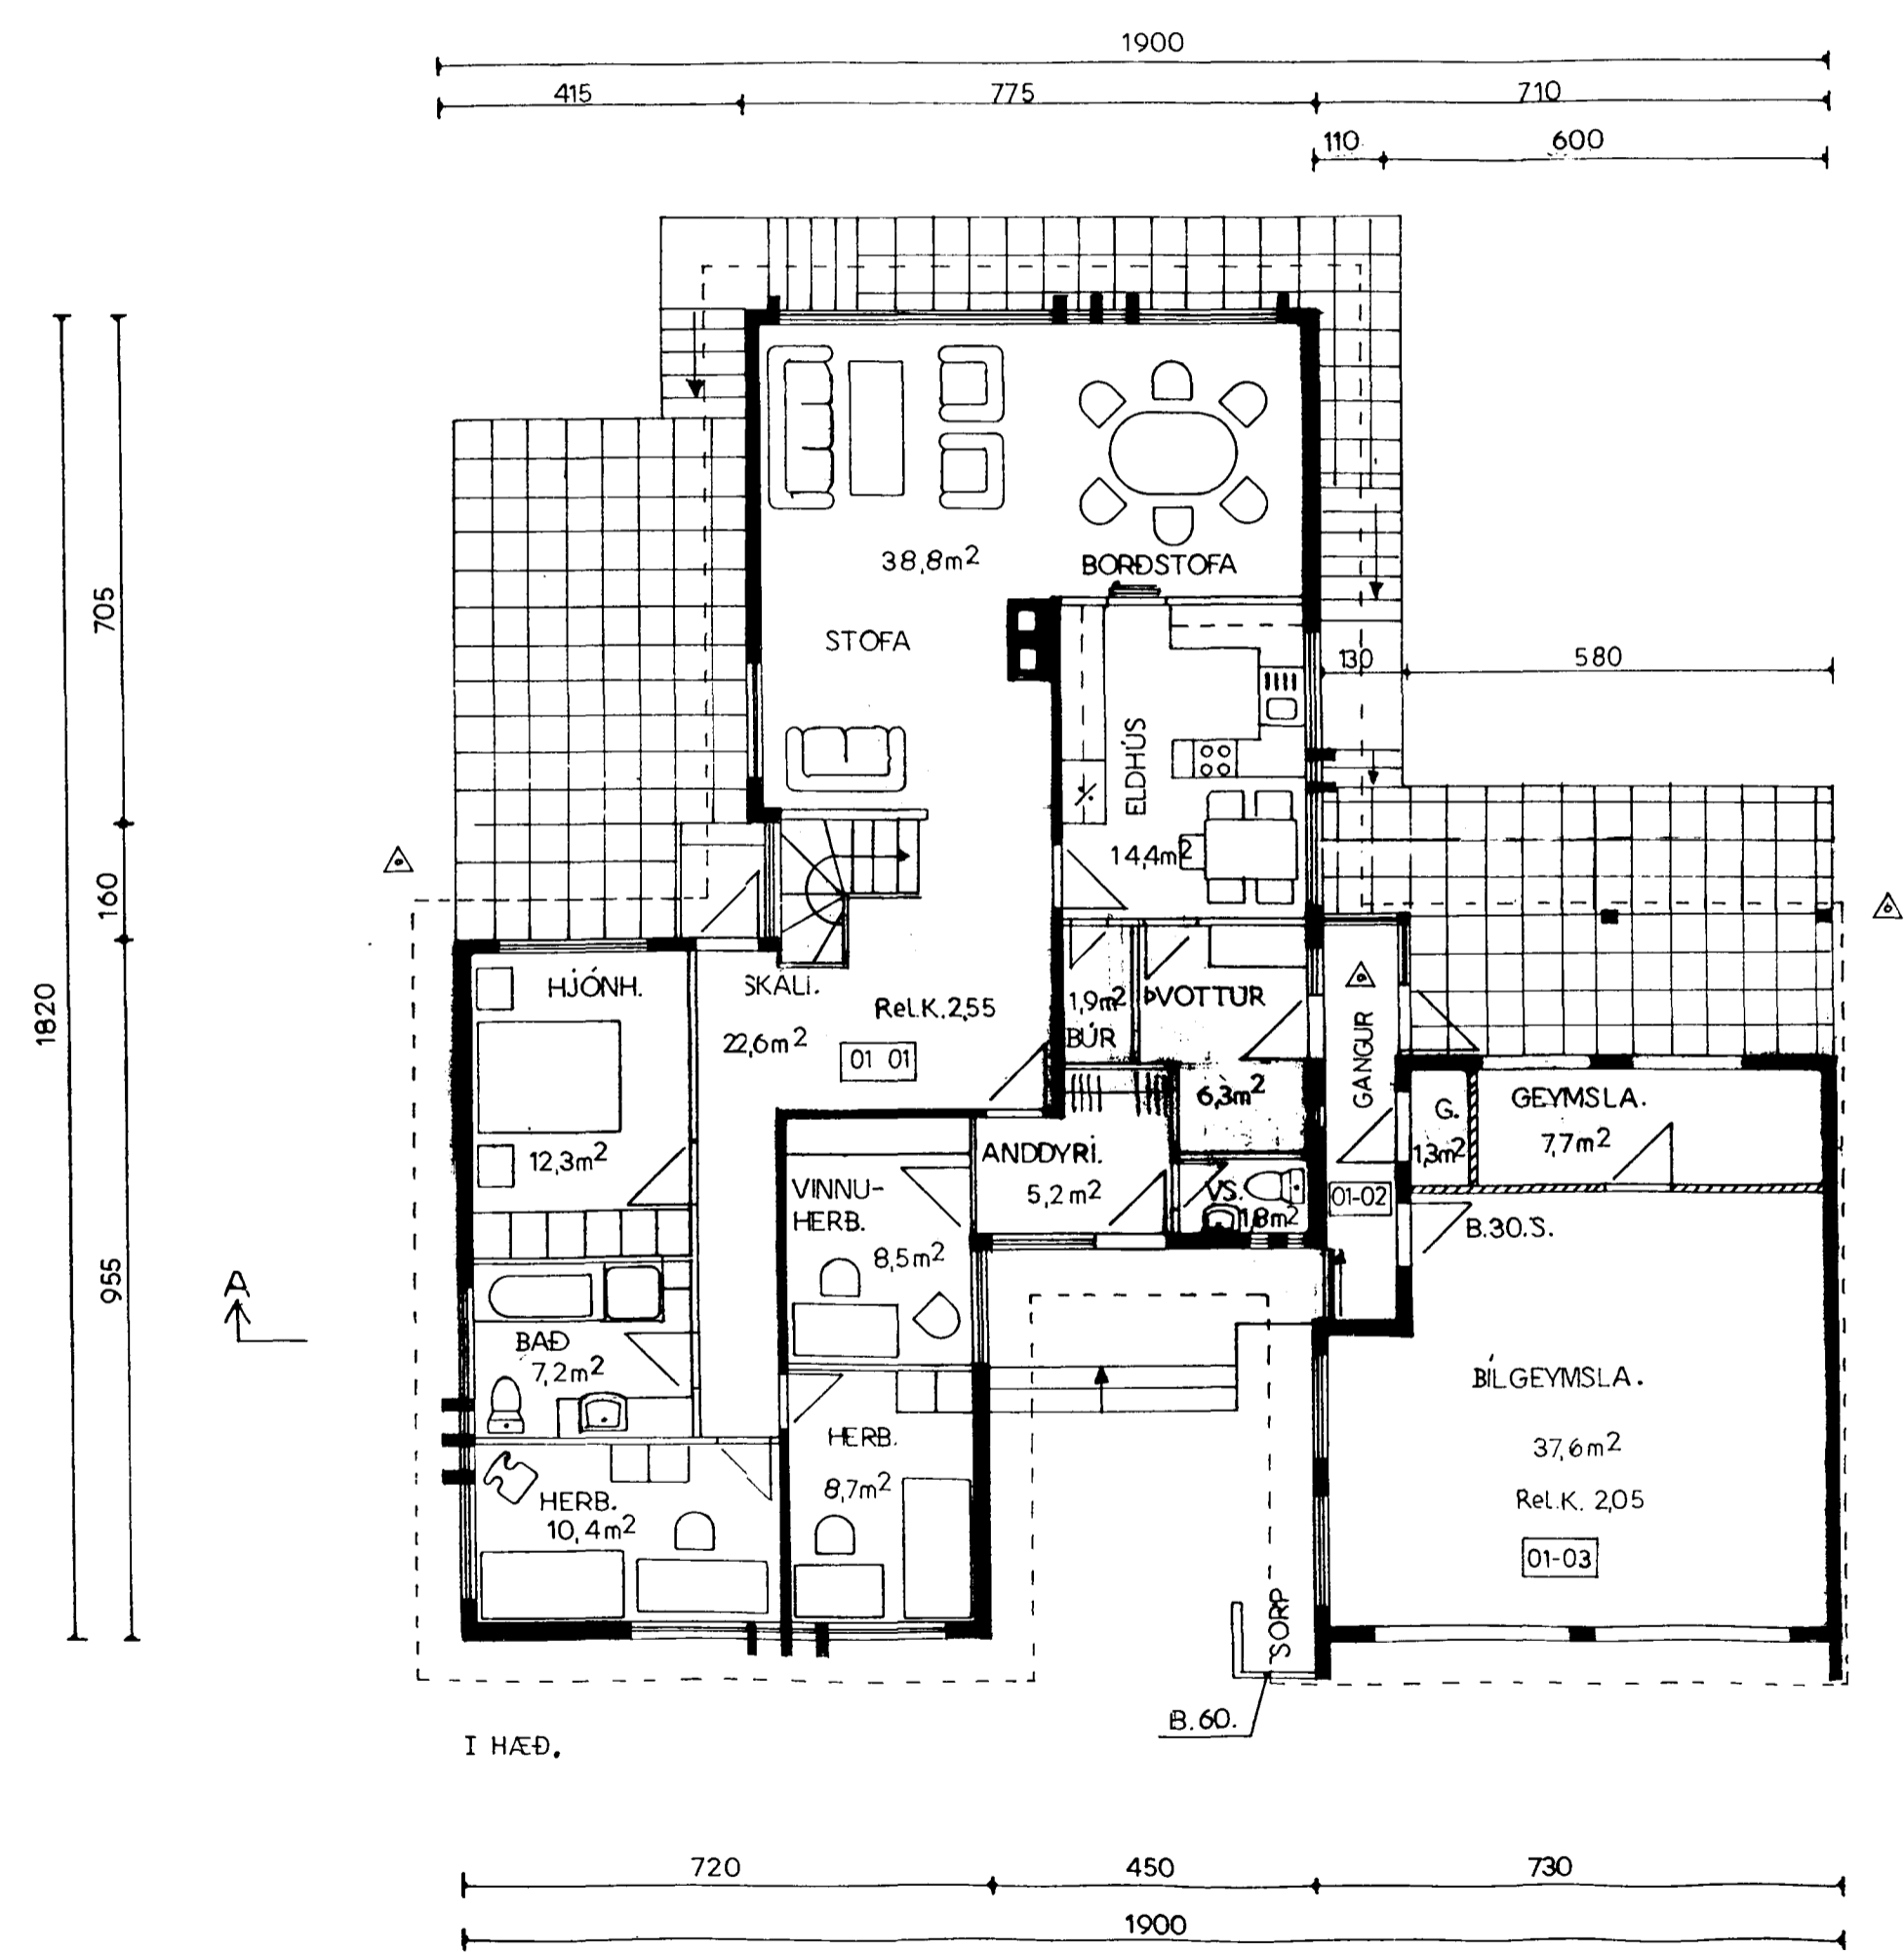

AFSTÖÐUMYND 1:500

△ BREYTING Á ÁÐUR SAMÞYKKTUM
 UPÐRÆTTI 04 OKT 1995.

BLAD II.	
HEIÐVANGUR NR. 6.	
GRUNNMYND	1:100
SNÍÐ	1:100
AFSTÖÐUMYND	1:500
HAFNARFIRÐI Í MAÍ 1997	