



BLAÐ	6	VAENSLAGNIR
DAGS.	1973	GRUNNMUND OG AFSÖVA
MÁL	1:500	1:500
HEIÐVANGUR NR. 74 HAFNARFJALLI		
STJÓRNINGUR FR. ÞORRÍSSON M.P.I.		

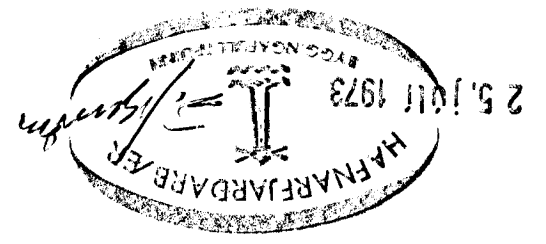

00110

Úr Gildi

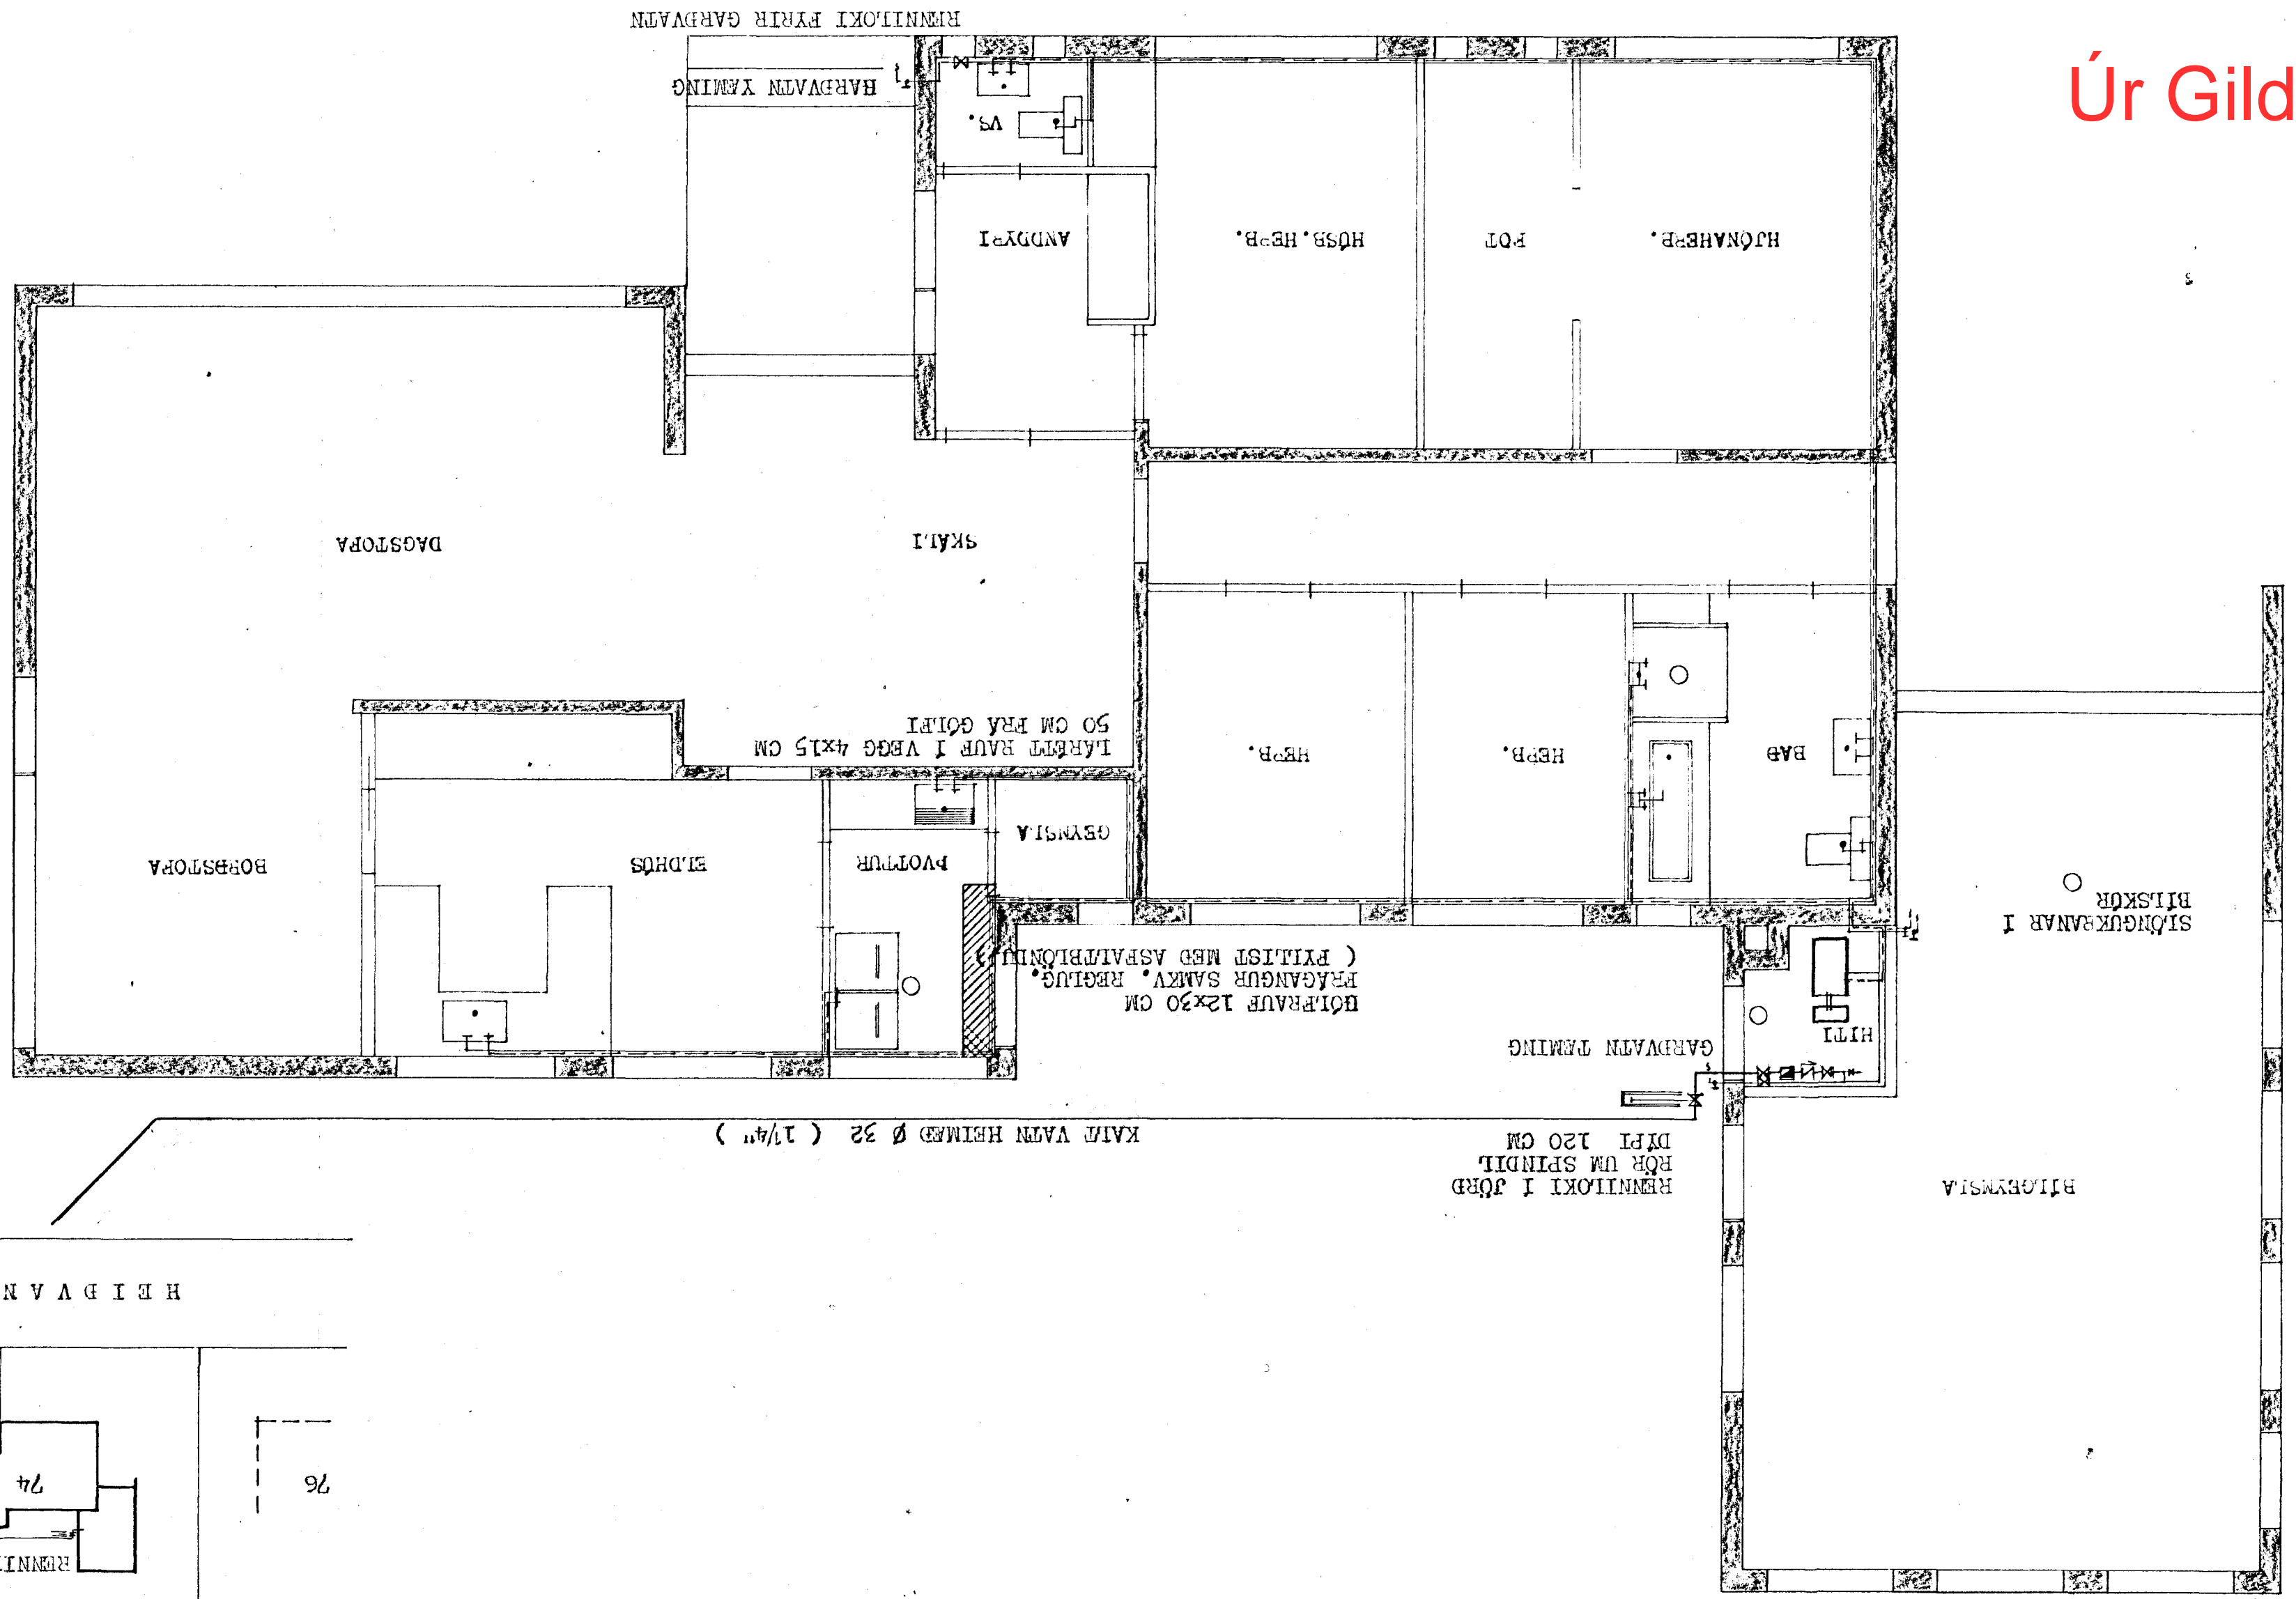

AFSTAVA 1:500

HEIÐVANGUR

