

SJÁLFR. LOFTTÆMING

LOKAD PENNSLUKER

RENNILOKAR

VATNSHÆÐAR OG HITAMÆLIR

VATNSHITAROFI


REYKROFI

BLÖNDUNARLOKI

KETILL 3,0 M²

BRENNARI

SJÁLFR. AÞYLLING OG ÞRYGGISLOKI

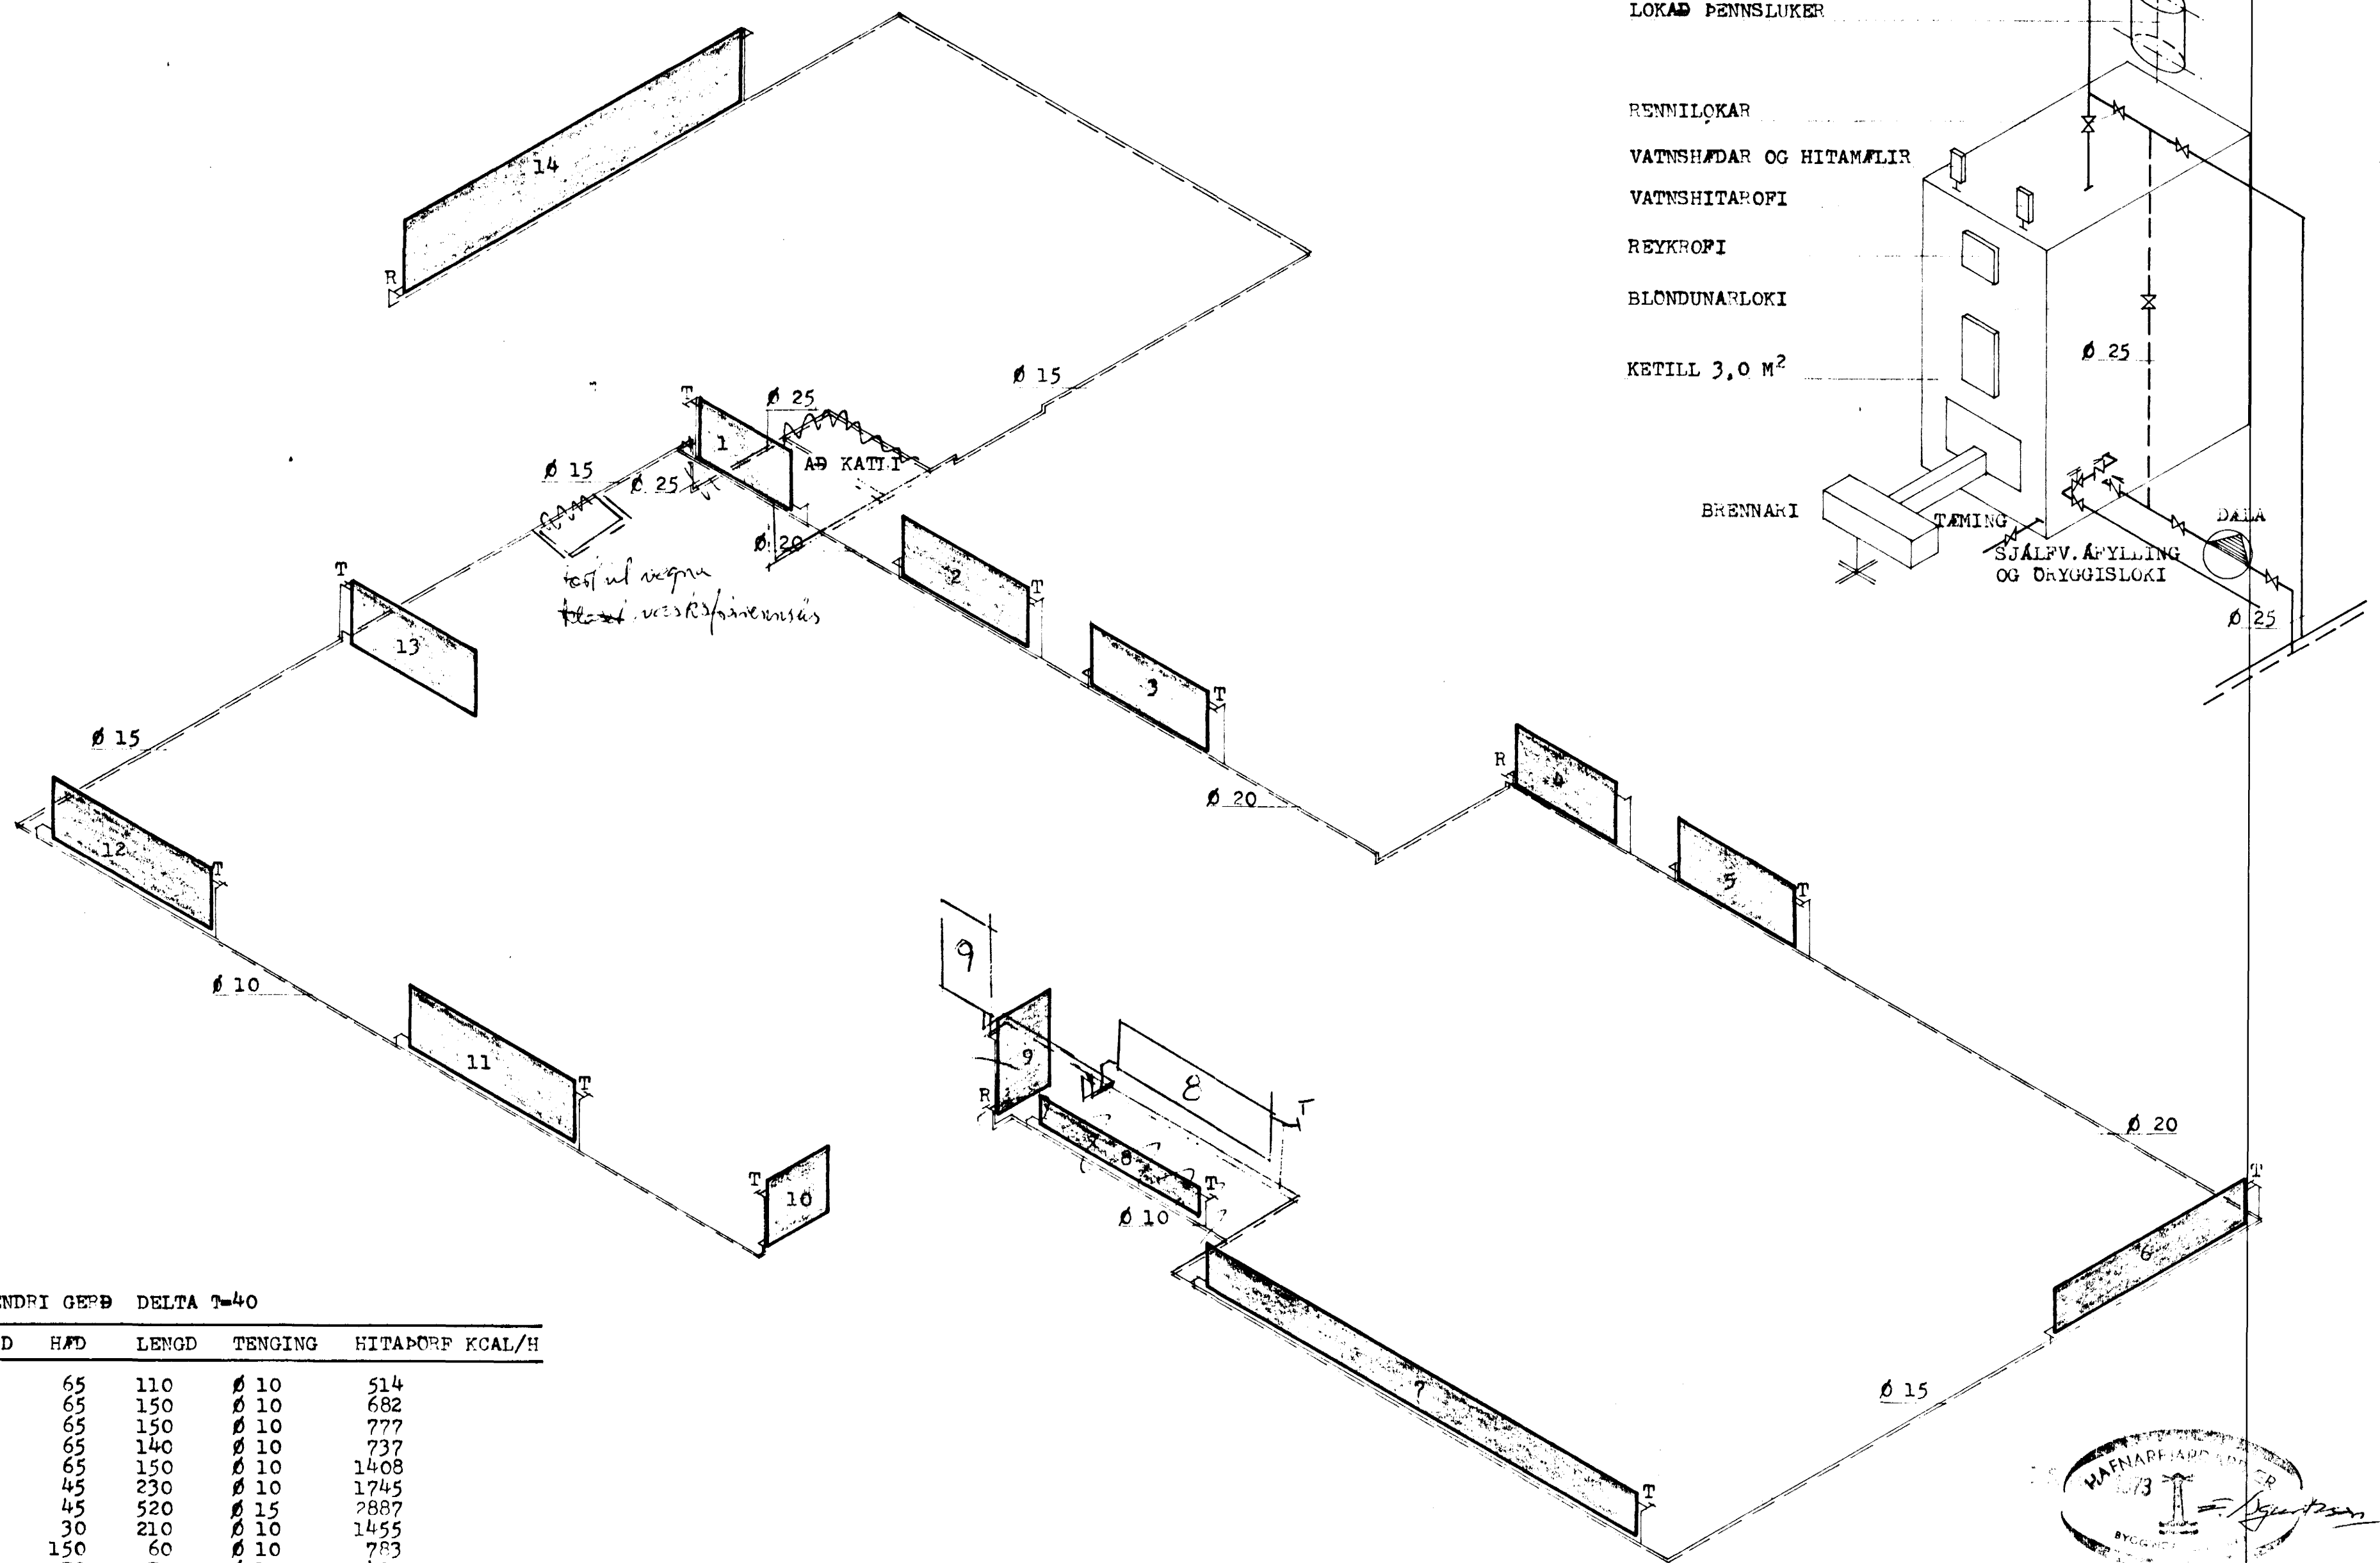

OPNAR: STÁLOPNAR AF VIÐURKENDRI GERÐ DELTA T=40

STADSETNING	OPN NR.	GERÐ	HÆÐ	LENGD	TENGING	HITAPÖRF KCAL/H
BAD	1		65	110	Ø 10	514
HERB.	2		65	150	Ø 10	682
HERB.	3		65	150	Ø 10	777
ÞVOTTUR	4		65	140	Ø 10	737
ELDHÚS	5		65	150	Ø 10	1408
BORDSTOFA	6		45	230	Ø 10	1745
DAGSTOFA	7		45	520	Ø 15	2887
SKÁLI	8		30	210	Ø 10	1455
ANDDYRI	9		150	60	Ø 10	783
VS	10		70	70	Ø 10	479
HÚSB. HEPP.	11		65	200	Ø 10	1155
HJÓNAHEPP.	12		65	200	Ø 10	2006
GANGUR	13		65	150	Ø 10	866
BÍLSKÓP	14		80	400	Ø 15	3360

ATH.
UPPGEFIN MÁL Á OPNUM, HÆÐ OG LENGÐ ERU Í FLESTUM TILFELNUM HÁMARKSMÁL.

SKÝRINGAR:

VIÐSTOVVARRPIPUR VENJULEGAR SVARTAR PÍPUR, MÁLAST MED ASPALTMÁLNINGU, EINANGFAST MED 16 MM GLEULLARHÓLKUM OG VEFJAST MED SÍSLPAPPA. GÆTA SKAL ÞESS AD EDLILEG ÞENNSLA HINDRIST EKKI Á LÖGNUM. ALLIR OPNAR TENGJAST MED STILINGU.
Á ALLA OPNA KONI LOFTSKRÚFA OG SJÁLFR. LOKI (DANPOSS) ER STJÓRNAST AF VATNSHITASTIGI MEKTUR -R
" " " HERBEIGISHITA " -T

STEINGRIFUR TH. ÞORLEIFSSON NTFI		
HEIÐVANGUR NR. 74 HAFNA PI-ÐI		
MÁL	1:50	HITALAGIR
DAGS.	JÚLÍ 1973	TERGIMING
BLAD	9	OPNALISII OG SKÝRINGAR