
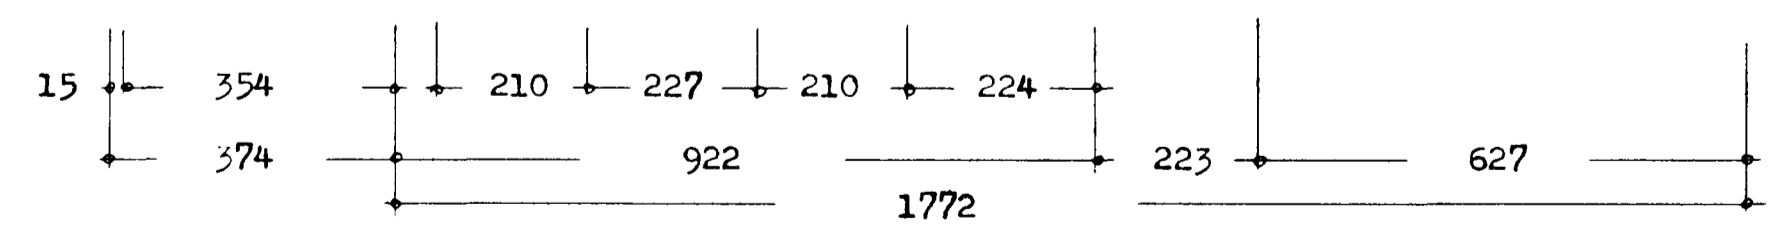
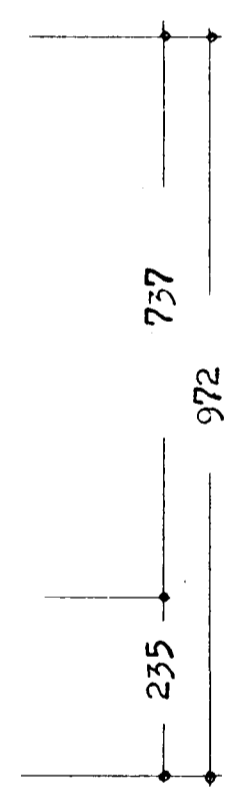


Samþykkt á fundi bygginga-  
nefndar 27.6.73  
31.10.73  
3.7.74  
BYGGINGA ULLTRUINN  
Í HAFNARFIRDI  
Sigmundsson

kyll.  
- undirb. b. l.


F.113.

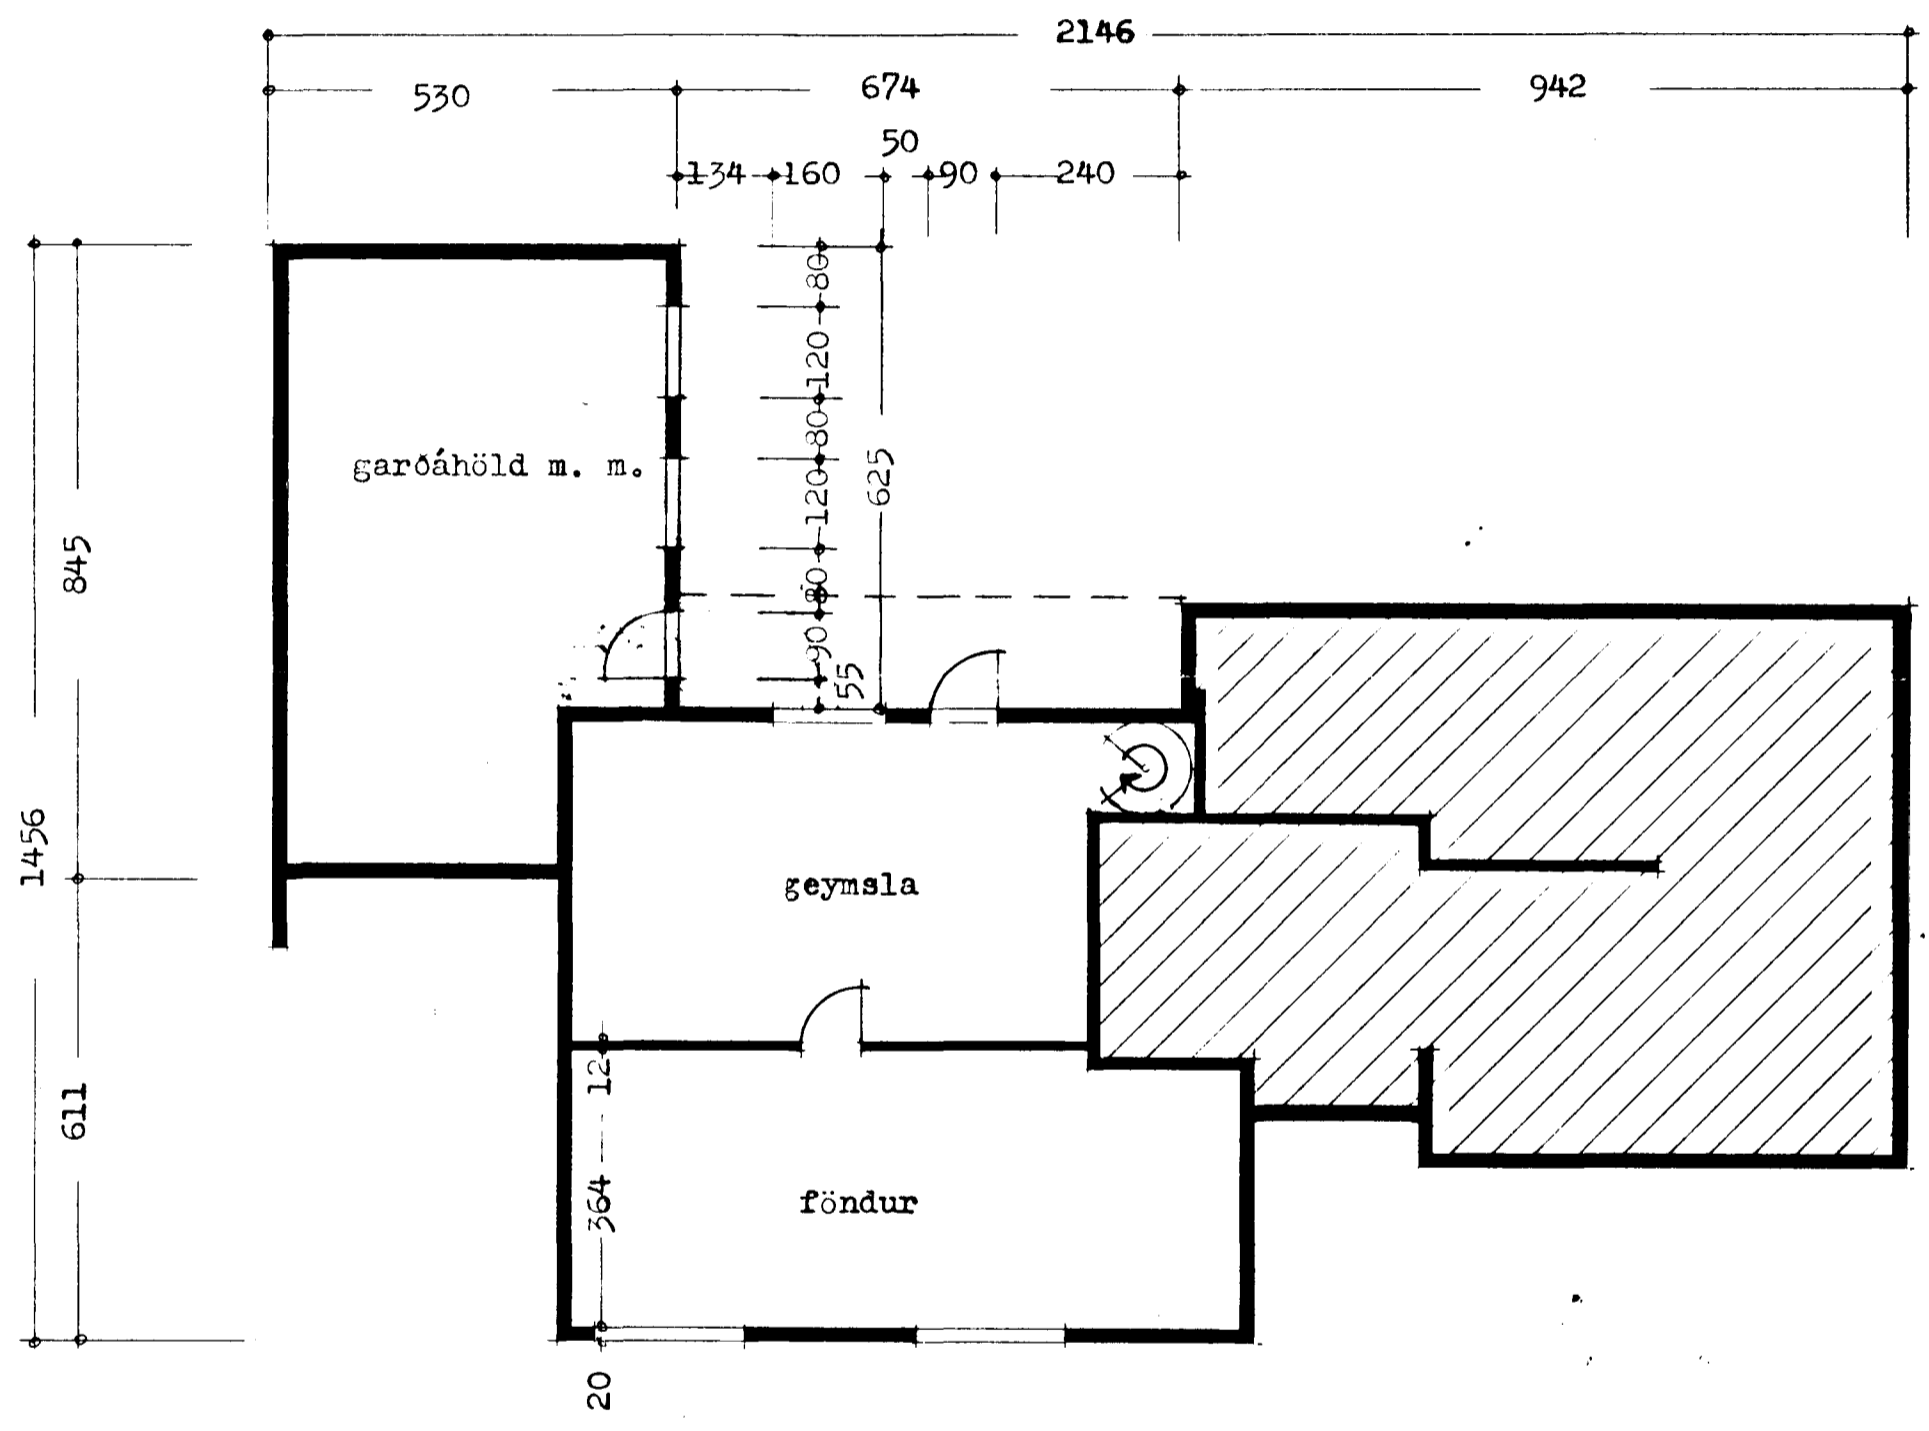

Grunnmynd kjallara

Breytt 1. júní 1974  
Þjartan Sveinsson  
Reykjavík 1 okt. 1973  
Þjartan Sveinsson