




Samþykkt á fundi bygginga-
nefndar þ. ²⁷ / ⁶ / 19⁷³ Kj. n. l. b. g.
³ / ⁷ / 19⁷⁴
BYGGINGAFULLTRÚINN
Í HAFNARFIRDI
F. Sigurðsson


sp. 9th

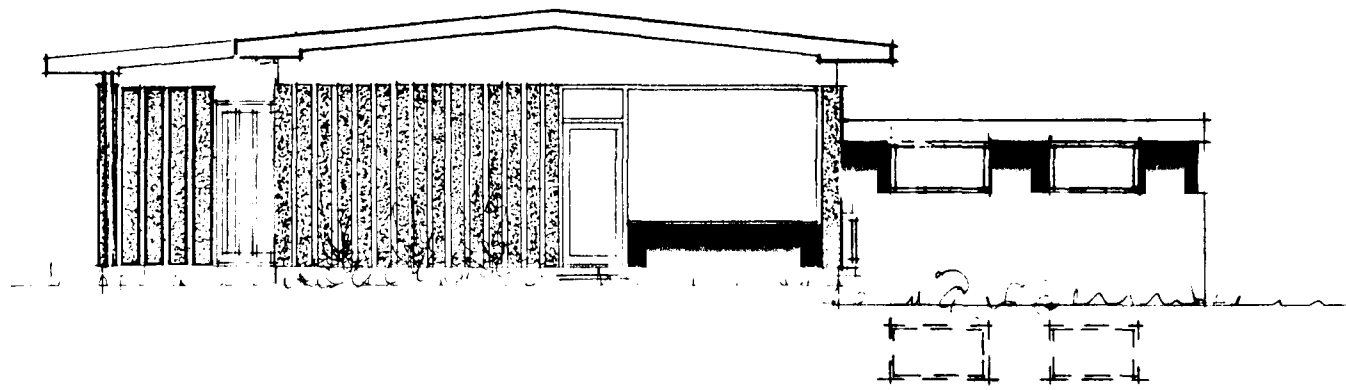


SEÐUR

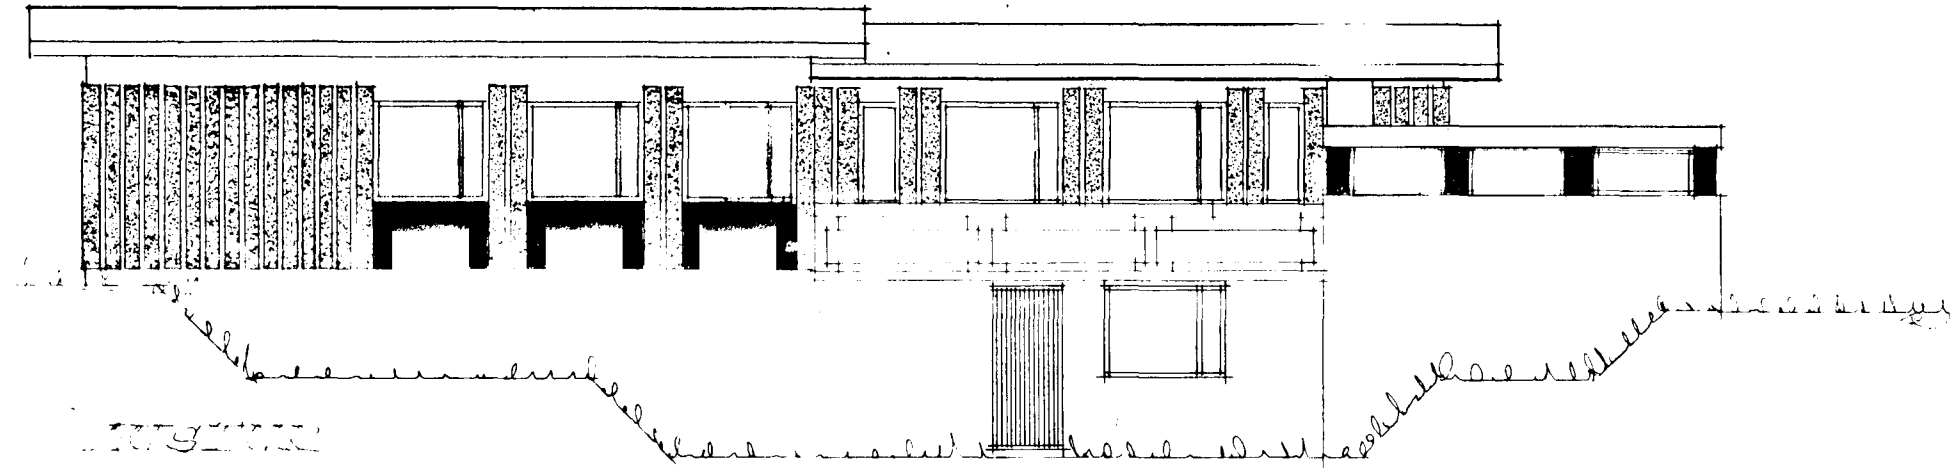

FRÓÐUR

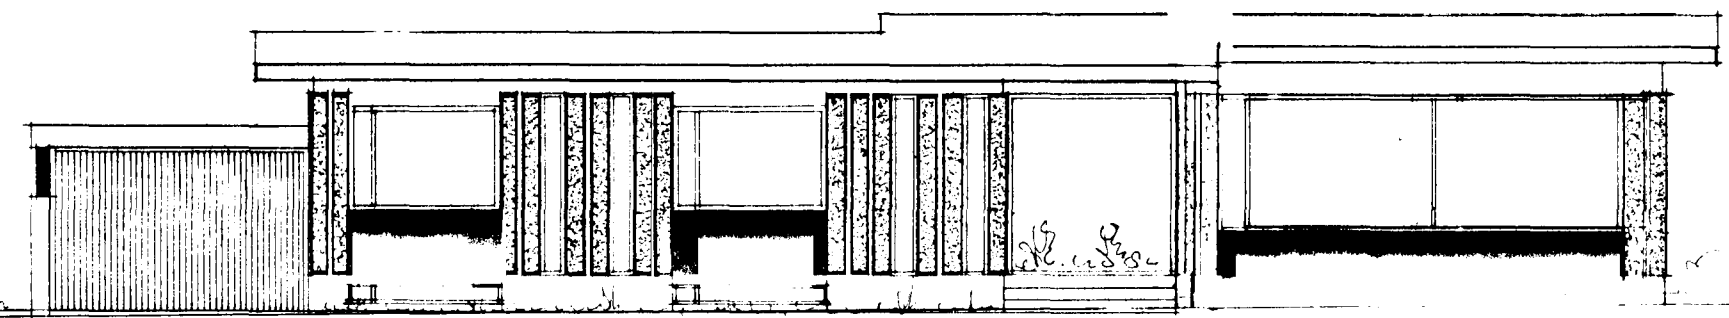

VEISUR

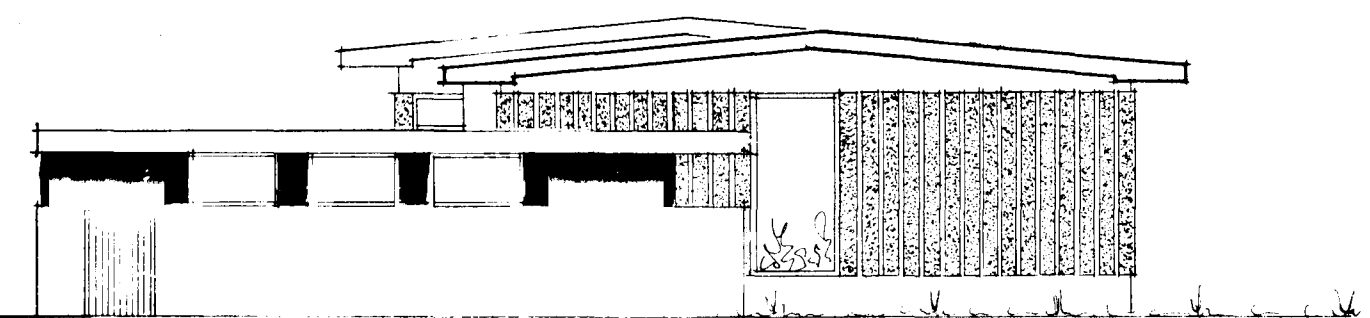

NOÐUR

BREYTT 1 JUNÍ 1974
Hjartan Sveinsson