



JARÐKÓTI 21.70

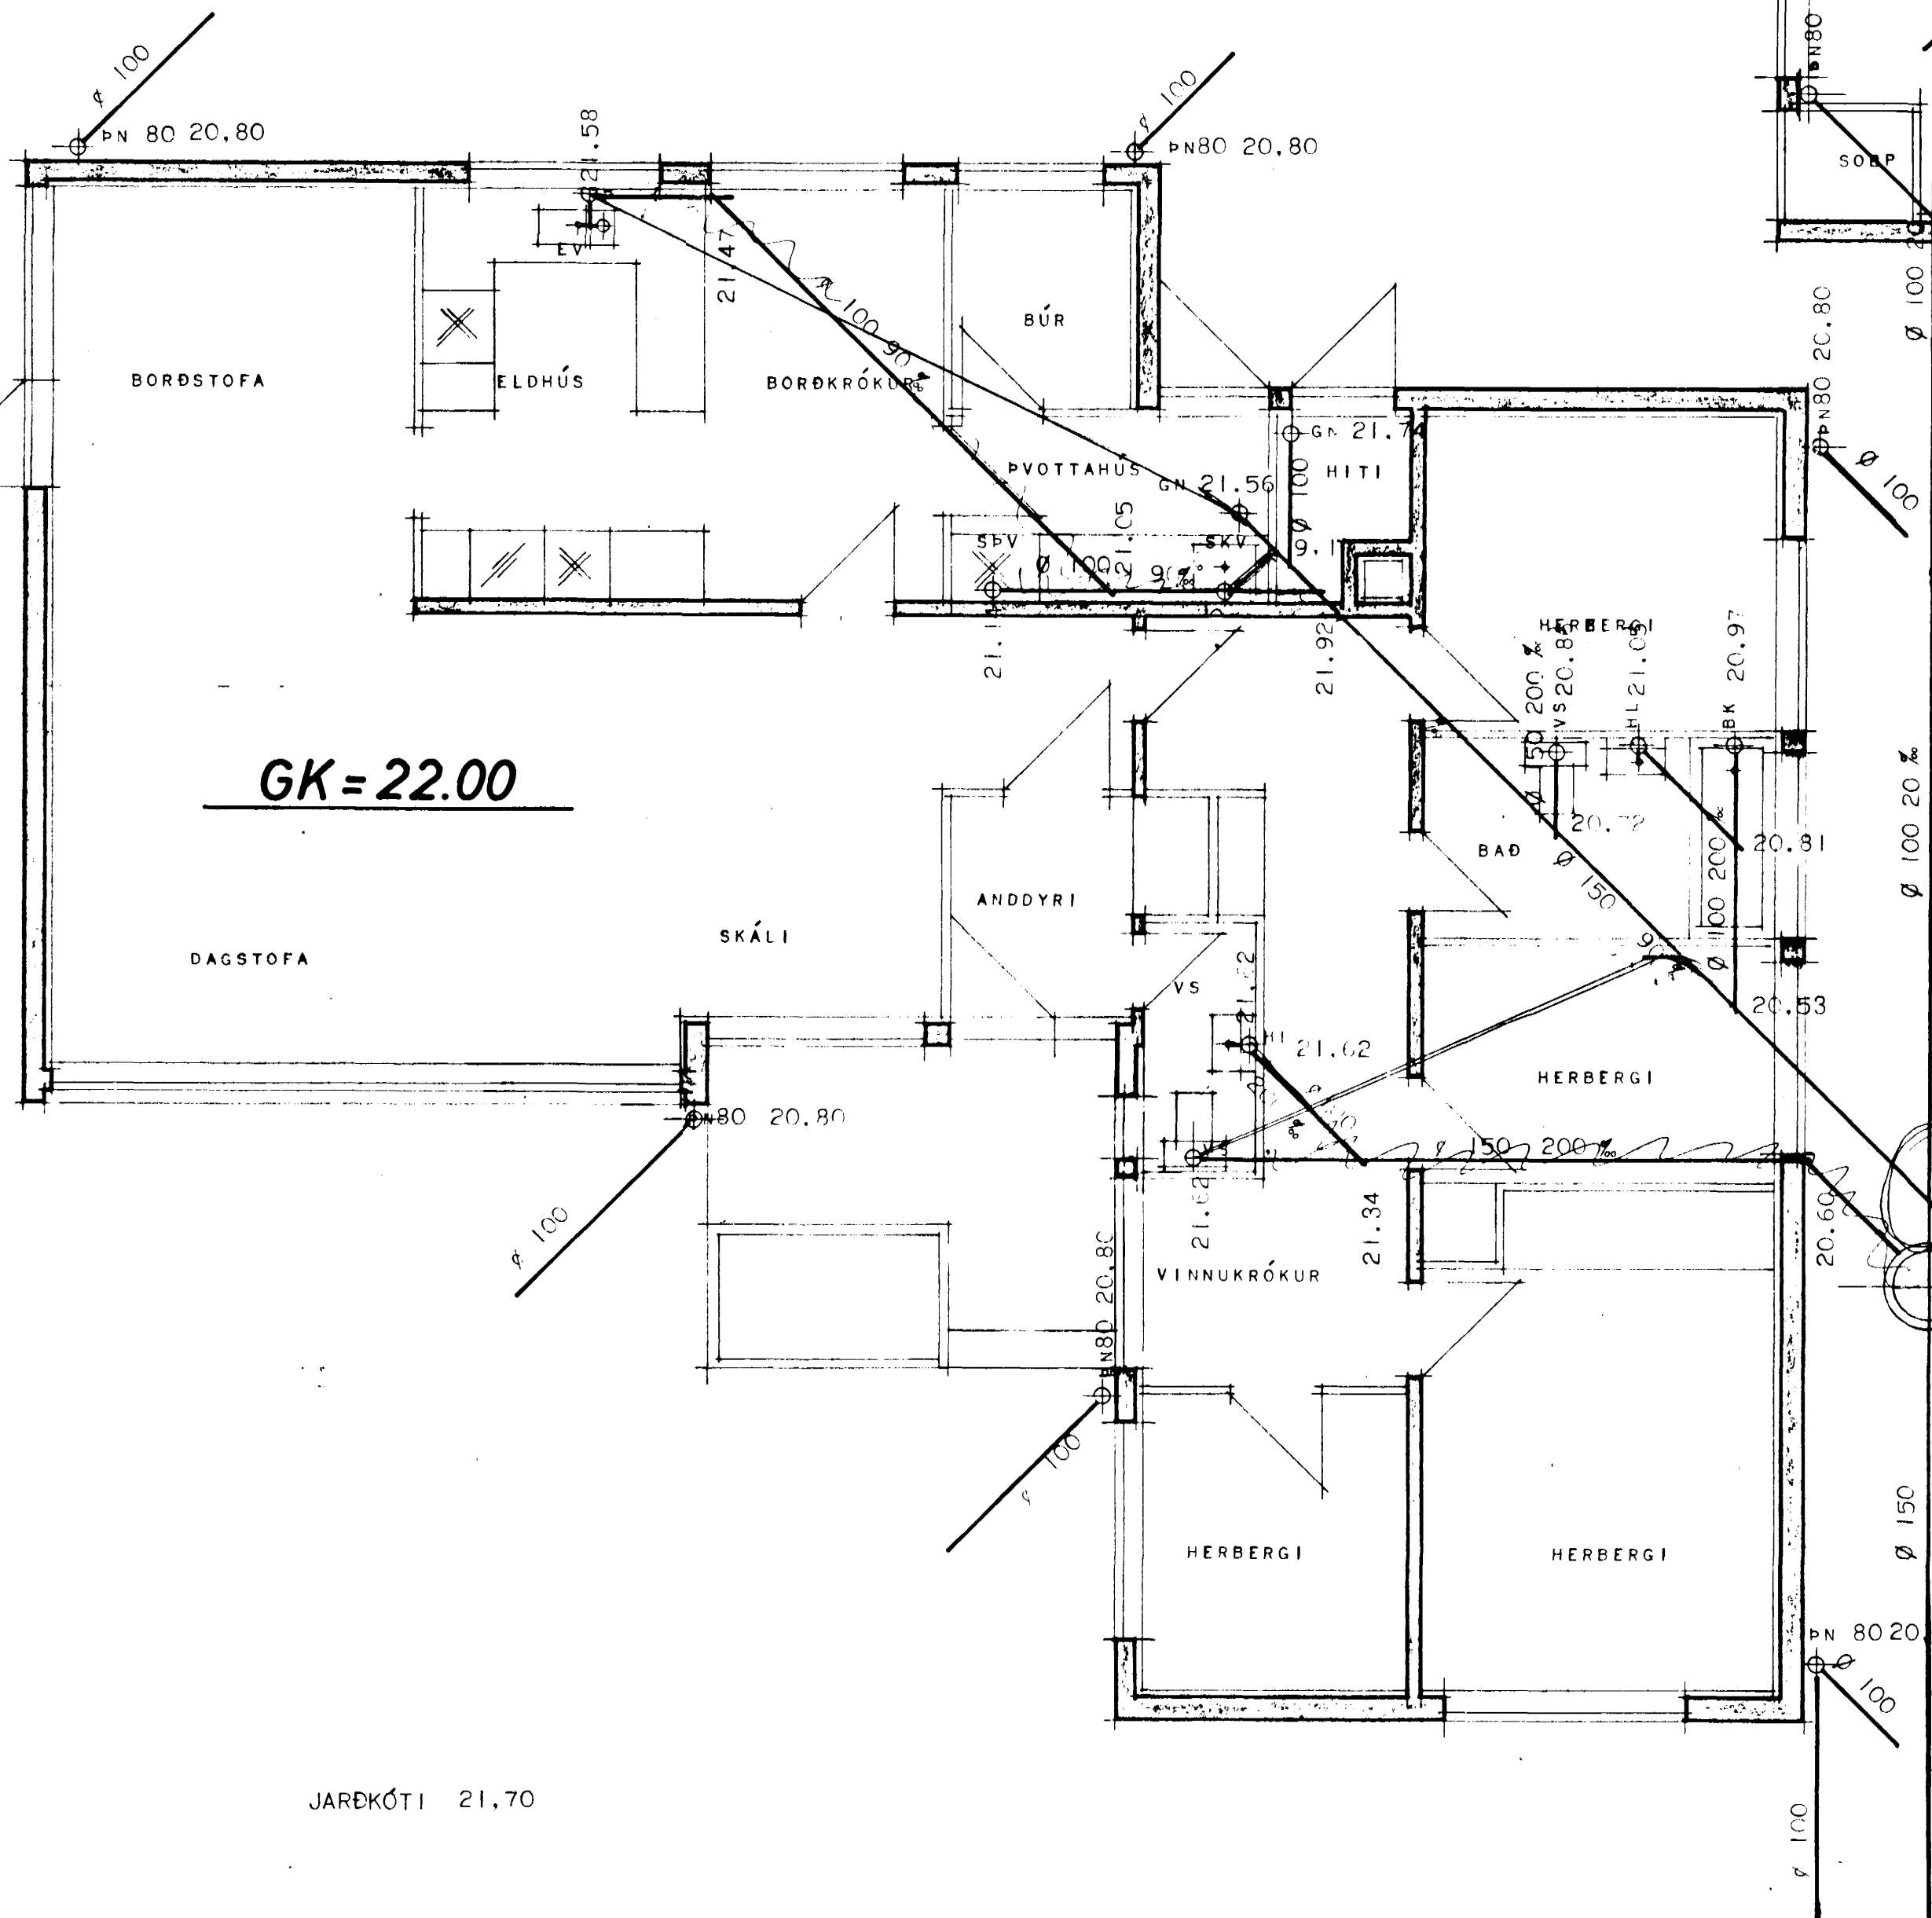

GK=22.00

JARÐKÓTI 21.70

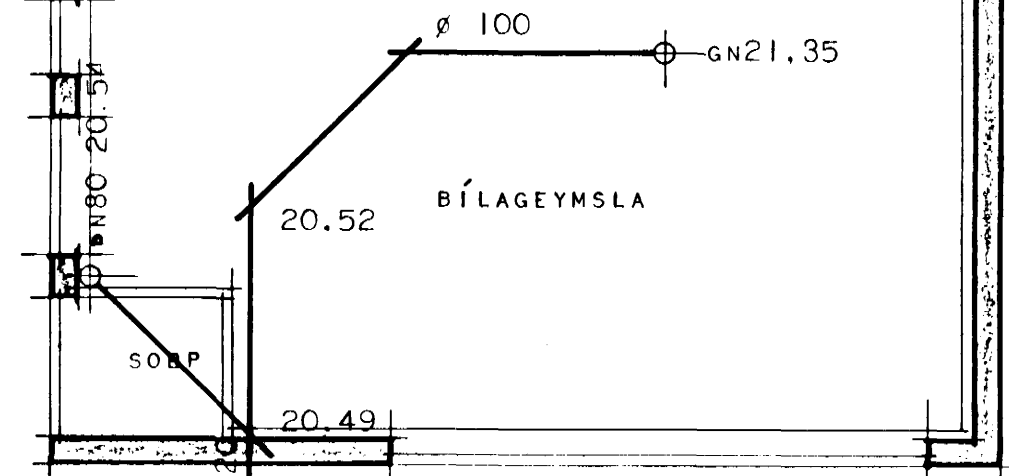


MERKINGAR:

- HRB = HREINSIBRUNNUR
- SPV = SJÁLFRIRK PVOTTAVÉL
- SKV = SKOLVASKUR
- GN = GÓLFNIDURFALL
- VS = VATNSSALERNI
- BK = BAÐKER
- HL = HANDLAUG
- EV = ELDHÚSVASKUR
- PN = ÞAKNIDURFALL

EFNI OG FRÁGANGUR LAGNA SÉ SAMKVÆMT REGLUGERÐ UM VATNS OG FRÁRENNSLISLAGNIR.

ATH: ÞAKNIDURFÖLL ERU LEIDD ÚT Í HRAUN.

JARÐKÓTI 21.70

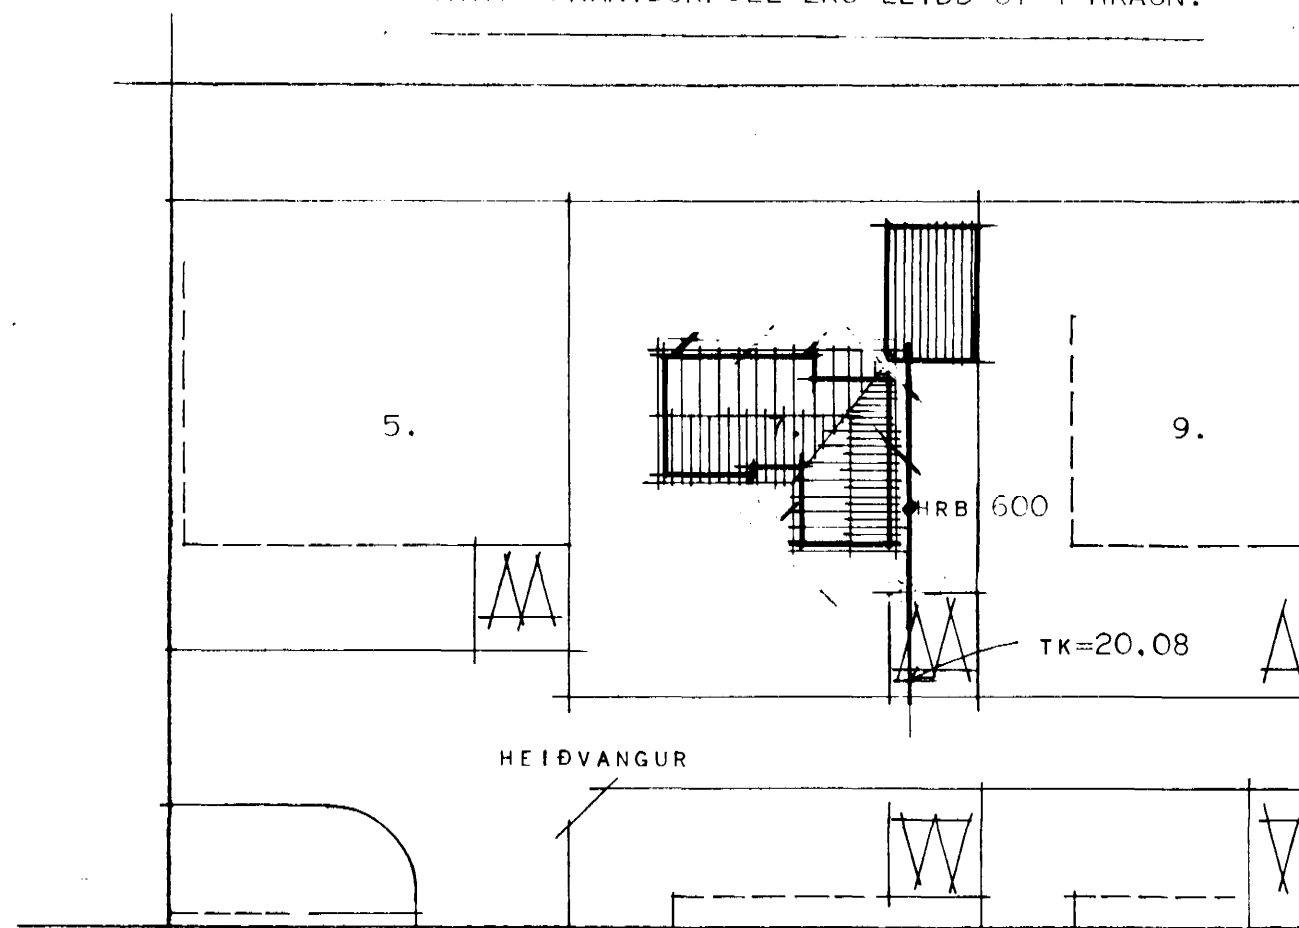

AFSTÖÐUMYND MÁL 1:500

BREYTT Í SEPT. 1973 MII

HÚSNÆÐISMÁLASTOFNUN RÍKISINS

FRÁRENNSLISLAGNIR

GRUNNMYND MÁL 1:50  
AFSTÖÐUMYND MÁL 1:500

EINBYLISHÚS

78

BLAD I AF I

1973

*Heiðvangur 7.*

*Maguís Friðriksson*