



TAFLA YFIR TÖPPUNARSTADI

| TEKI | KALDAR BÖNNAR HEITAR BÖNNAR | | | | | | |
|--------------------------|-----------------------------|----|----|------|----|----|------|
| | FJ. | 15 | 20 | EIHL | 15 | 20 | EIHL |

VIÐ BÖNNAR ER SEMI.
VIÐ HEITIBÖNN ER SEMI.
TÖPPUNAR ER MM. STÁLSTREYFINGAR-PIPA.

KALDAVATNSPIPU Í GÖLFBRUGUM SKAL BÍKA MEÐ ASFALT ÞEYÐI OG MEÐ HEITUM ASFALTÍ, SIGAN VERÐA MEÐ STEIGI OG BÍKA AÐ LOKUM MEÐ HEITUM ASFALTÍ. KALDAVATNSPIPU MEGA ERKI LIGGA UNDIR GÖLFÞÖÐU BÖRUVIST EN T. STEIPIPIPU.

BEIÐI OG VÍÐI SKAL Í ÖLLUM ATRÖÐUM VEÐA EFTIR REGLUGERÐUM UM HEITAR OG KALDAR VATHSLAGI.

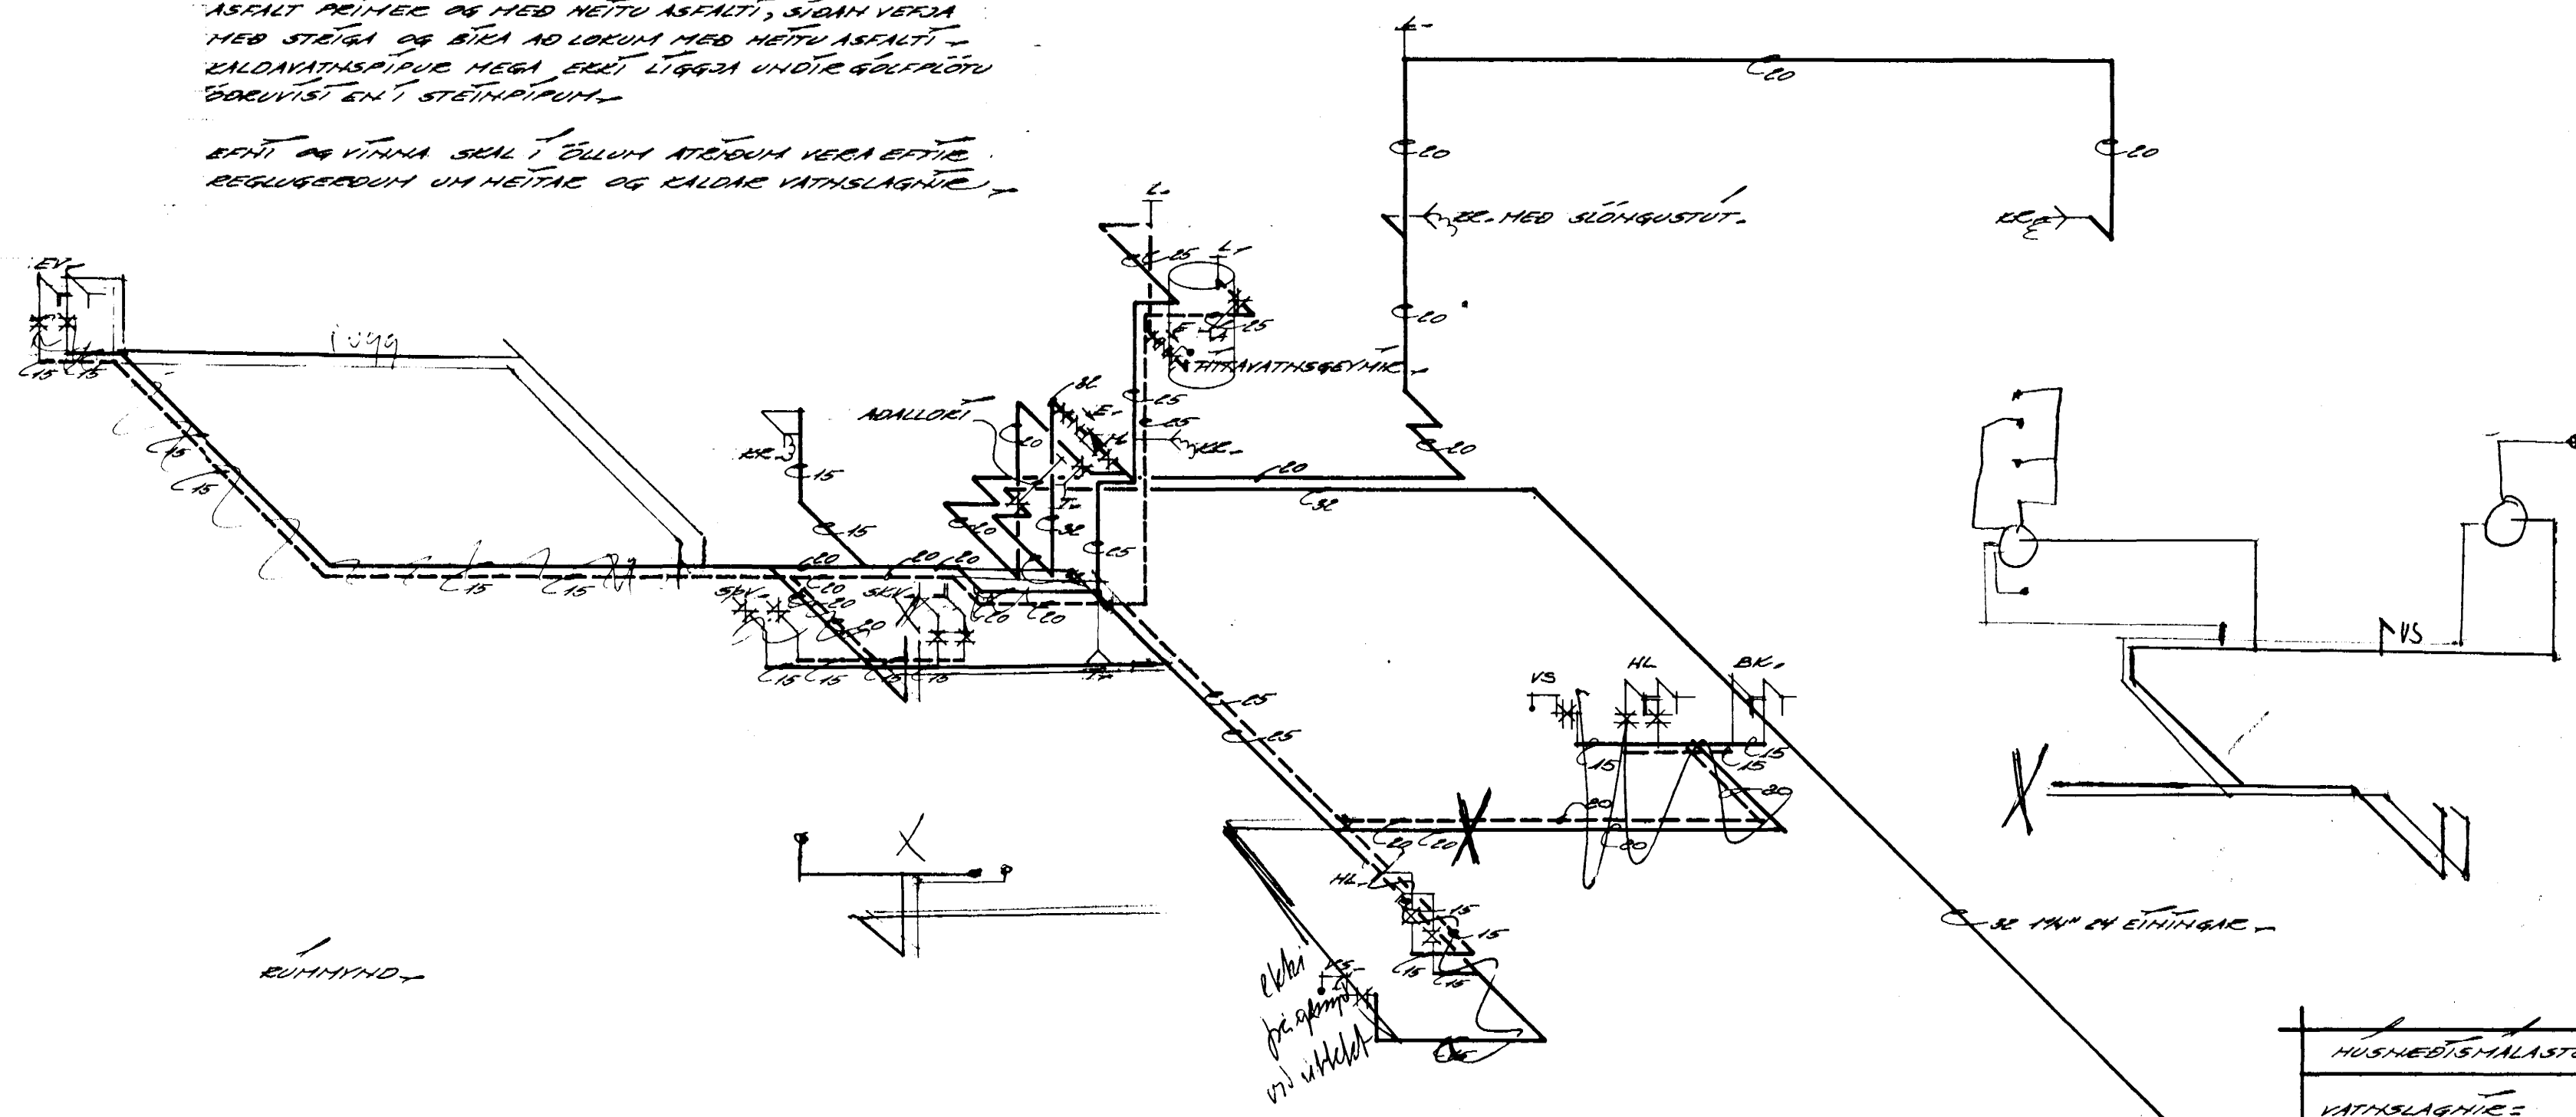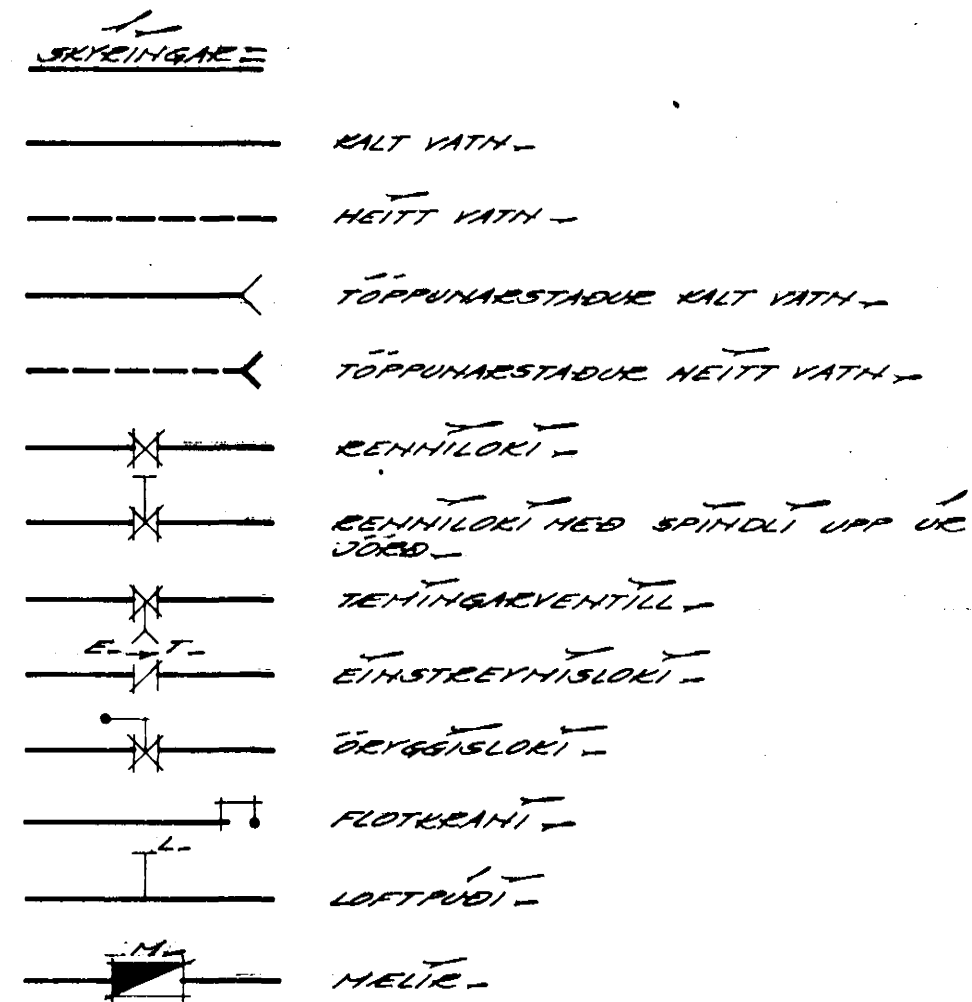

HUSHÉÐISMALASTOFNUN EIKSINS

VATHSLAGI =

RUMMYHD

ENGINN MELIÐI

VEÐI =

78

BLADHEGAFI =

Björgvin Þórunnarsdóttir

Heiðvangur 7