

SKÝRINGAR:

- KALT VATN
- - - HEITT
- KALDAVATNSKRANI
- HEITA
- RENNILOKI
- MED SPINDLI JPPÚR JÖRD.
- EINSTREYMSLOKI
- VATNSMÆLIR
- GV GARDVATN
- SL SLÖNGUKRANI

PIPUR SKULU EINANGRADAR MED 20mm GLERULLARHÖLKUM OG VAFÐAR MED PLASTDÚK ALLT EFNI, PIPUR OG FITTINGS SKAL VERA GALVANISERAÐ.

KERFI SKAL PRÖFA MED KÖLDU VATNI OG 6 KG/cm² ÞRÝSTINGI.

BALLOFIX RENNILOKAR SEU VID HVERT TÆKI EINSTREYMSLOKI VID ÞVOTTAVÉLAR.

FRÁGANGUR INNTAKS OG LOFTPÚÐAR SKV. FORSKR. VATNSV. R.V.

LOFTPÚÐI


EFST A ÖLLUM LODRETTUM

STOFNUM SKAL VERA 30 cm


LANGUR LOFTPÚÐI, ÞVERMÁL JAFNT

OG SVERASTI HLUTI STOFNSINS TALID


FRA GREININGU VID ADALADFÆRSLUÆÐ

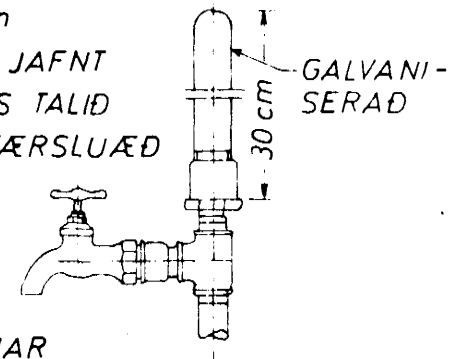

EINNIG SKAL VERA SAMSKONAR LOFTPÚÐI A HLIDARGREINUM, SEM LENGRI ERU EN 8 M. ÞVERMÁL JAFNT OG SVERASTI HLUTI HLIDARGREINAR.

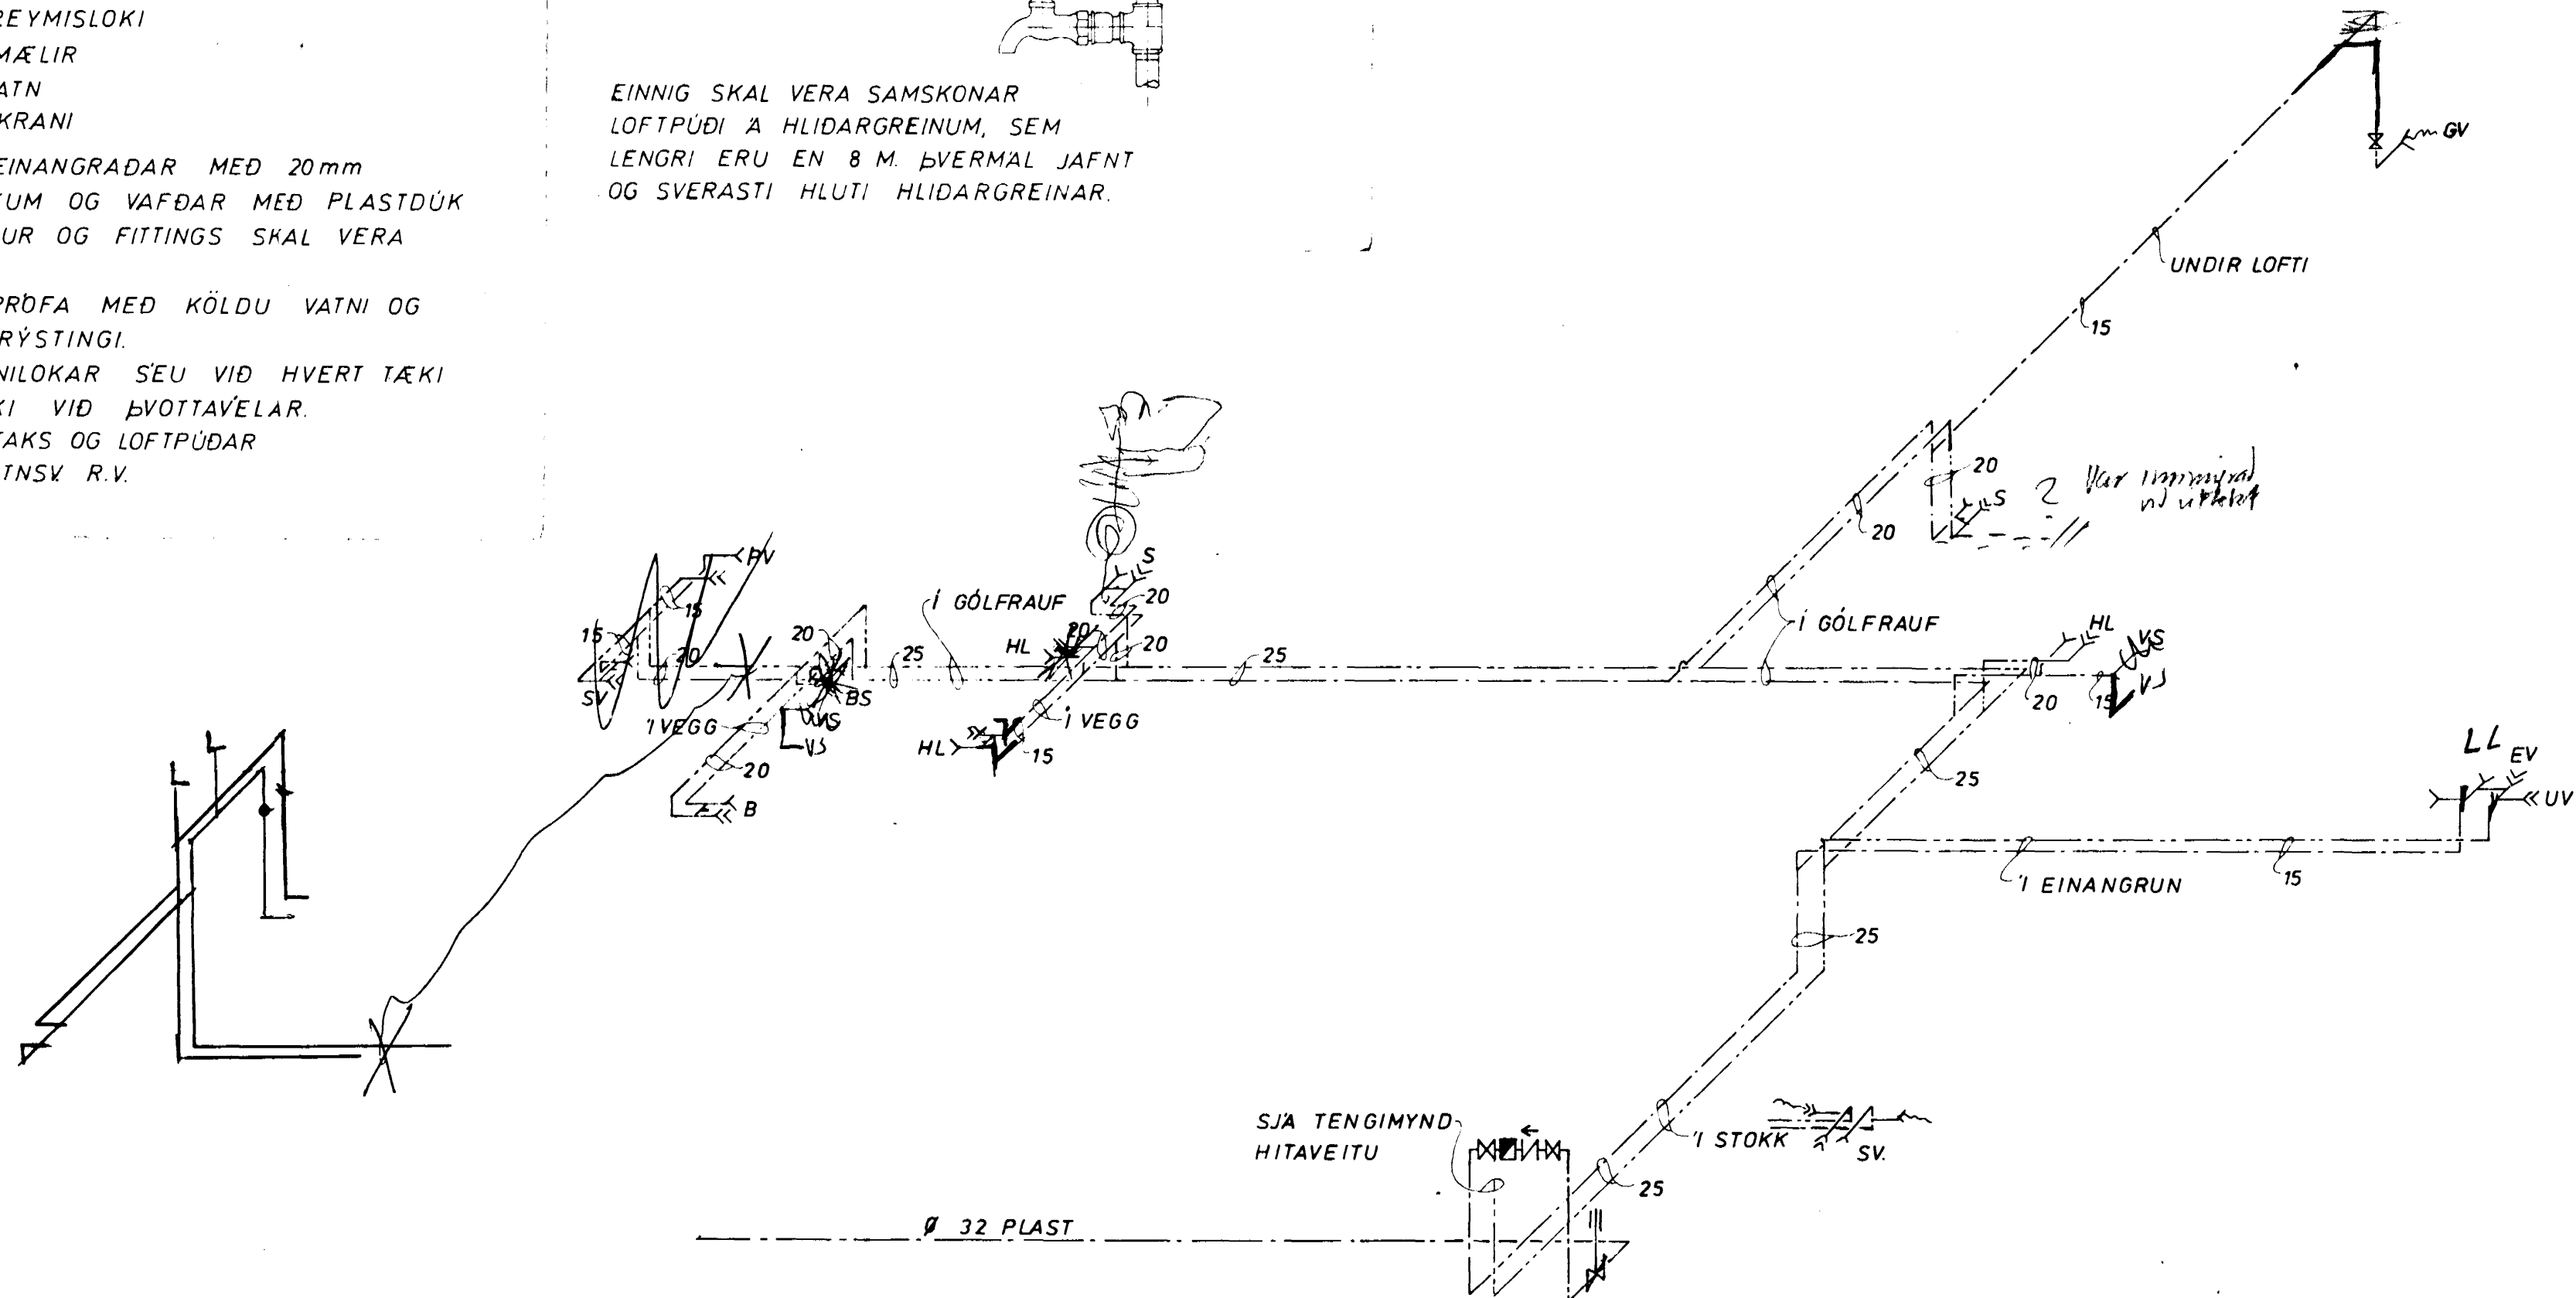

KERFI ~1:50

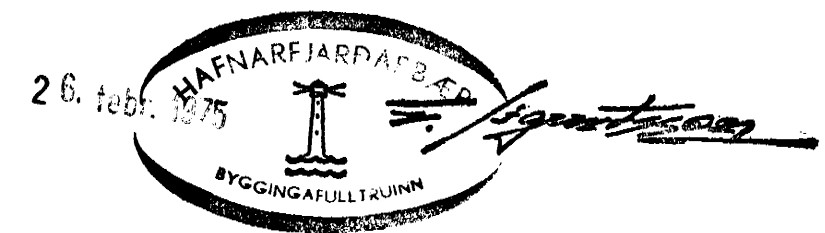

HEIÐVANGUR 8	MÆLIKVARDI ~1:50	VERK 7431	TEIKN NR 8
VATNSLÖGN - KERFI	Hannað: H.S. Teiknað: H.S./JEL	Yfirfað: Samb. G.B.	DAGS DES. 74'
JÓHANN GUNNAR BERGPÓRSSON VERKFR. MVFI STRANDGÖTU 11 — HAFNARFIRÐI — SÍMI 53315	BREYTT		