


Samþykkt á fundi bygginga-
 nefndar f. 131/10 1974
 BYGGIÐ: KULLTRÚINN
 Í HAFNARFIRDI
F. Sigurðsson


 slökktvörðslöðra

Kjallari seimp. 13/11/74
 Þessi þarf ísetni því nákvæm
 um kjaranum.

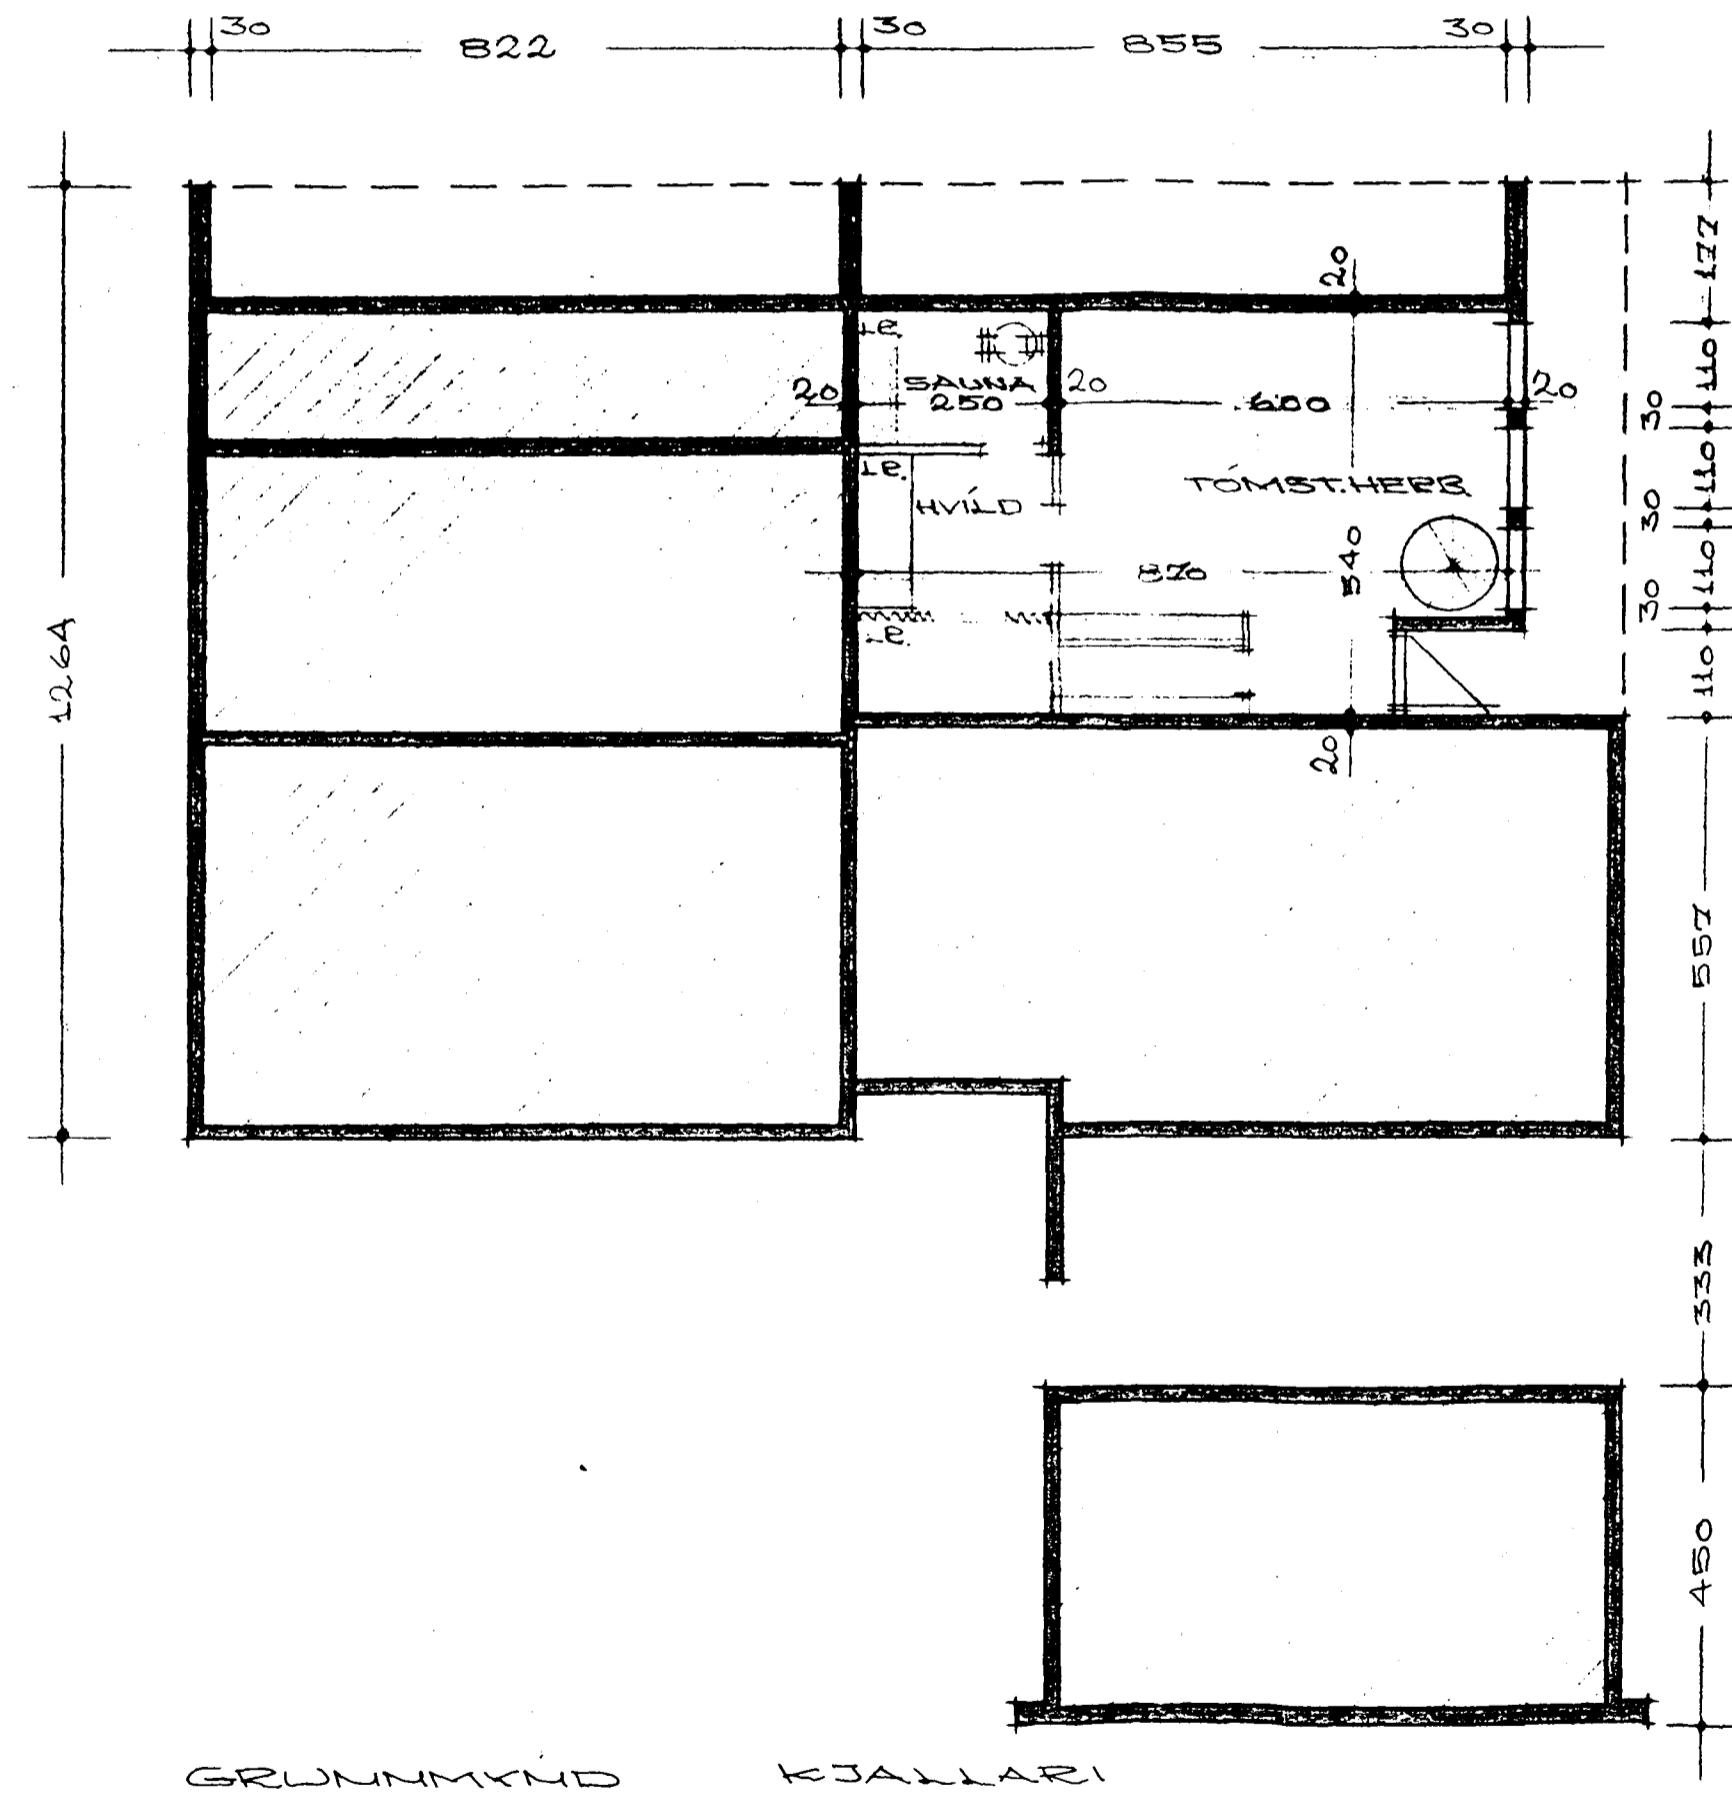

FLATAEMÍA KJALLARA 51,13 M² (BRÚTTÓ)