HEIÐVANGUR 9 HAFNARFIRÐI

Sólstofa ... 12,5m², 32,0m³

Samþykkt á fundi byggingarnefndar þ. 5/9 1973
BYGGINGAFULLTRÚINN
Í HAFNARFIRÐI
F. Sigurðsson

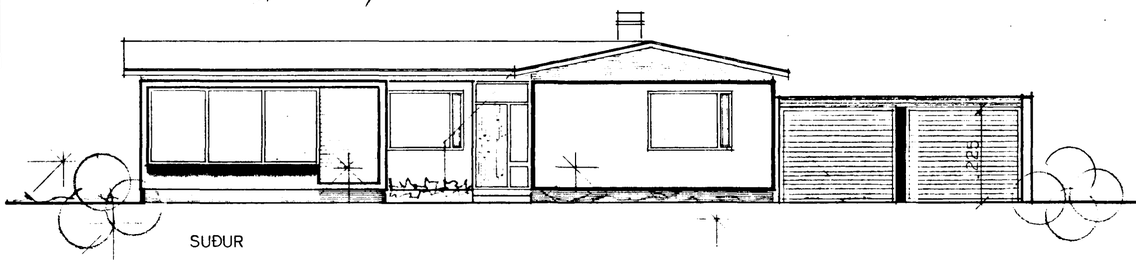

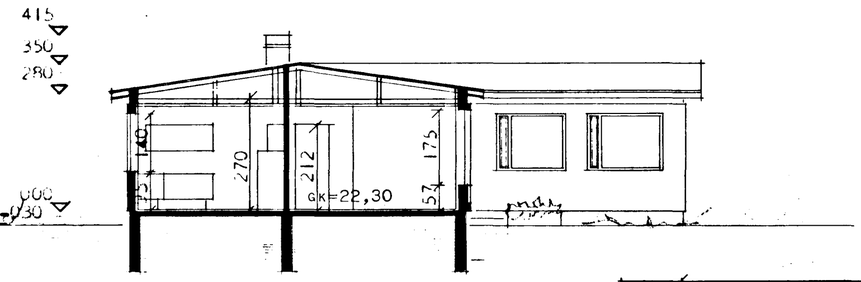

SNEIÐING A A

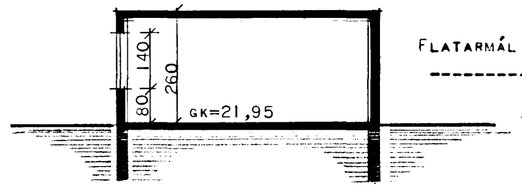

SNEIÐING C - C

FLATARMÁL HÚSS BRÚTTÓ 138,08 m²
---------- NETTÓ 120,00 m²

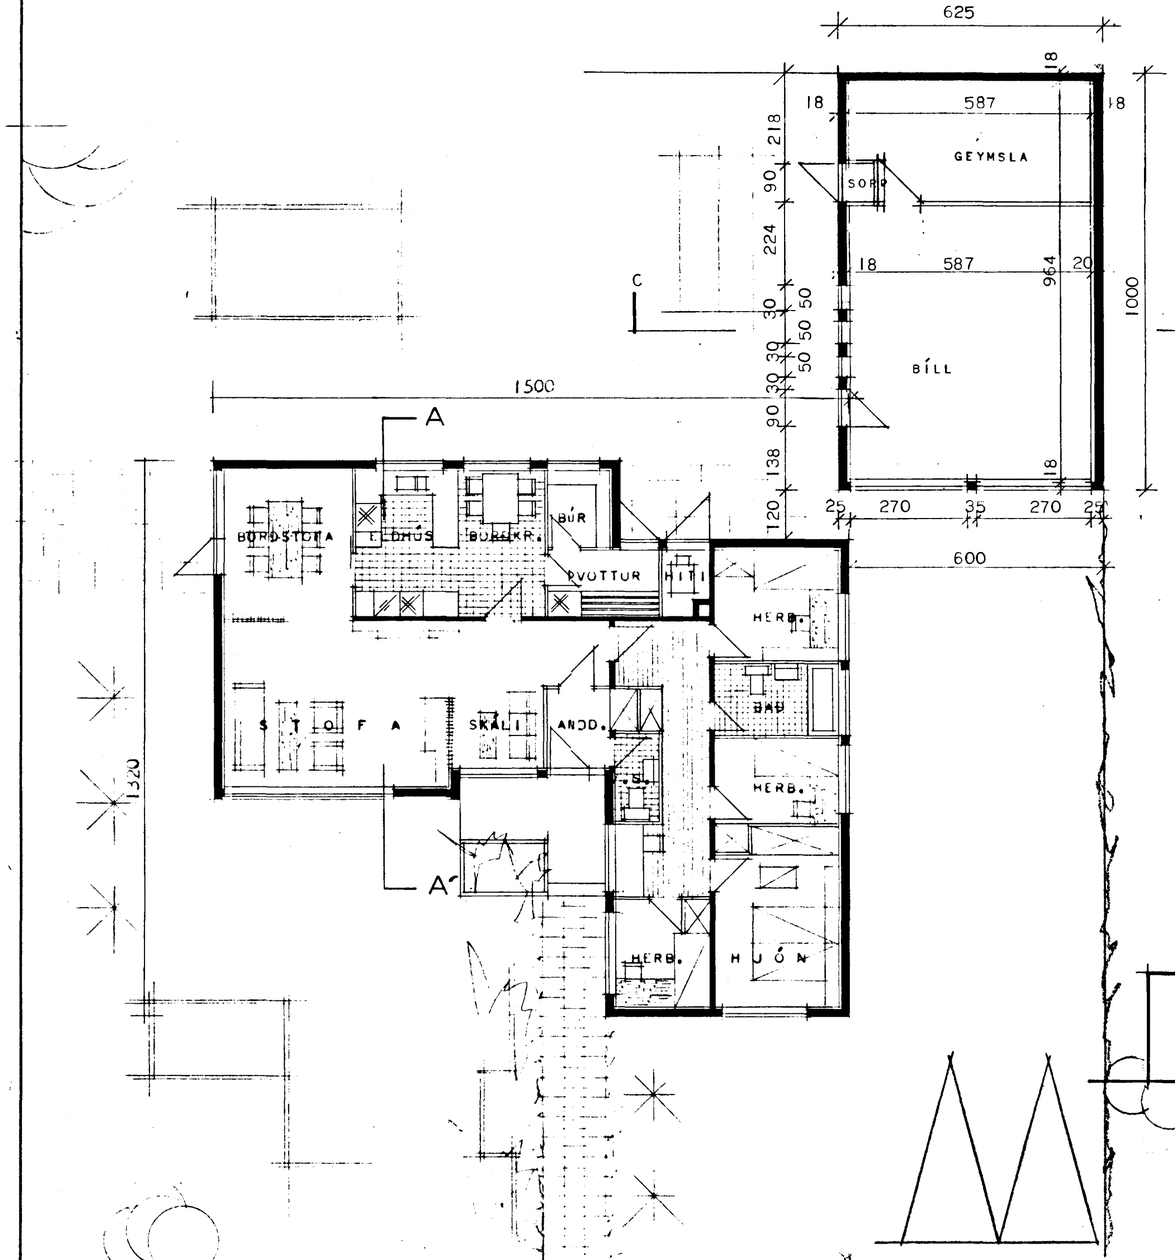

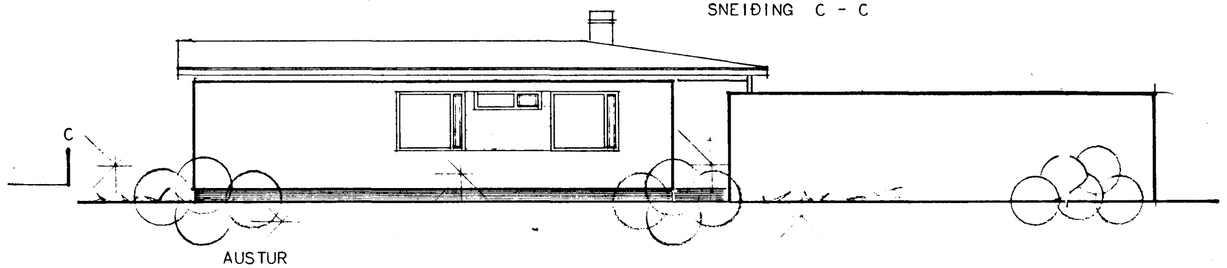

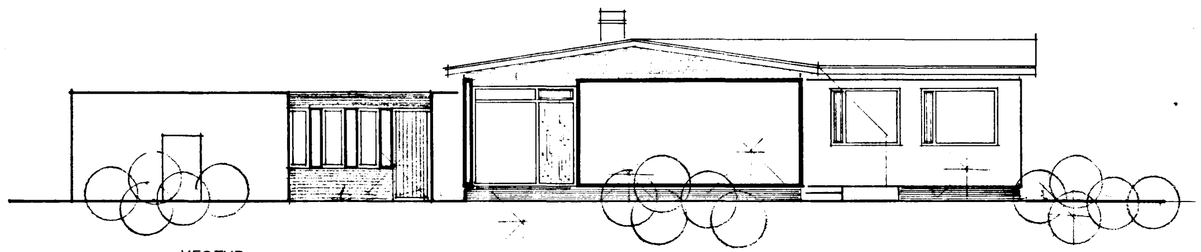

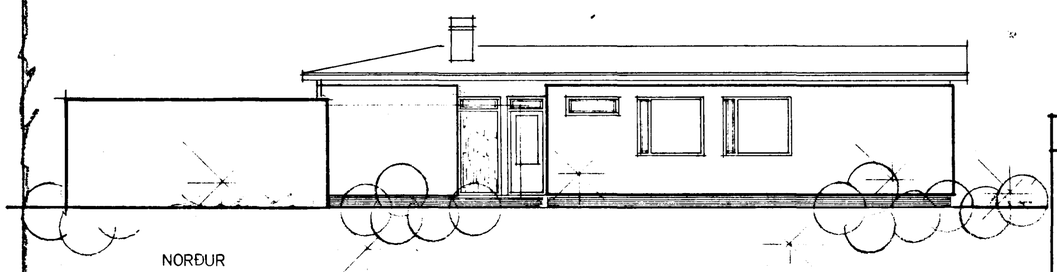

BÍLGEYMSLU BREYTT Í JAN 1974 SG

HÚSNÆÐISMÁLASTOFNUN RÍKISINS

GRUNNMYND, SNEIÐING OG ÚTLIT
MÁL 1:100

EINBÝLISHÚS

VERK 78

BLAÐ NR 1

JAN. 1966

Sigurður Guðmundsson
Kaldór Kaldórsson