




TAFLA YFIR TÖPPUNARSTADI

TEKI	KALDAR BORNAR HEITIR DRANAR					
	FD	15	20	20	15	20
SR - HAFN						
HL - HANDELINGAR	2	2		2	2	2
BE - BARDIC	1	1		1	1	1
BD - FOTLAUG	1	1		1	1	1
ST - STURTA	1	1		1	1	1
ED - ELDNUSVASKIAR	1	1		1	1	1
KE - KRANAR	4	2	2	6		
SVL - SKALVITEL ÞVATTAVEL	1	1		1	1	1
SD - SKOLVASKIAR	1	1		1	1	1
A - AFTYLLINGARHATTI	1			1	1	1
VS - VATHSSALENTI						0
ALLS				14		
SANTALS				15		
SANTALS TÖPPUNARSTADINN						24

VIDD BORNANA EE SEMH -
 VIDD HEITIBAR EE SEMH -
 TÖTUNNI OG HH - STREYFINGARHNS-PIPA

KALDAVATHSPÍPUR Í GÖLFRAUFUM SKAL BÍKA MED ASFALT ÞRÍMER OG MED HEITU ASFALTÍ, SÍÐAN VEKJA MED STEIGA OG BÍKA AÐ LOKUM MED HEITU ASFALTÍ - KALDAVATHSPÍPUR MEGA EKKI LIGGA UNDIR GÖLFÞÖTU ÖÐRUVÍSI EN Í STEINPIPUM -

EFNI OG VÍRNA SKAL Í ÖLLUM ATRÖÐUM VERA EFTIR REGLUGERÐUM UM HEITAE OG KALDAR VATHSLAGNIE

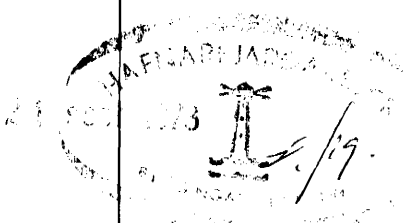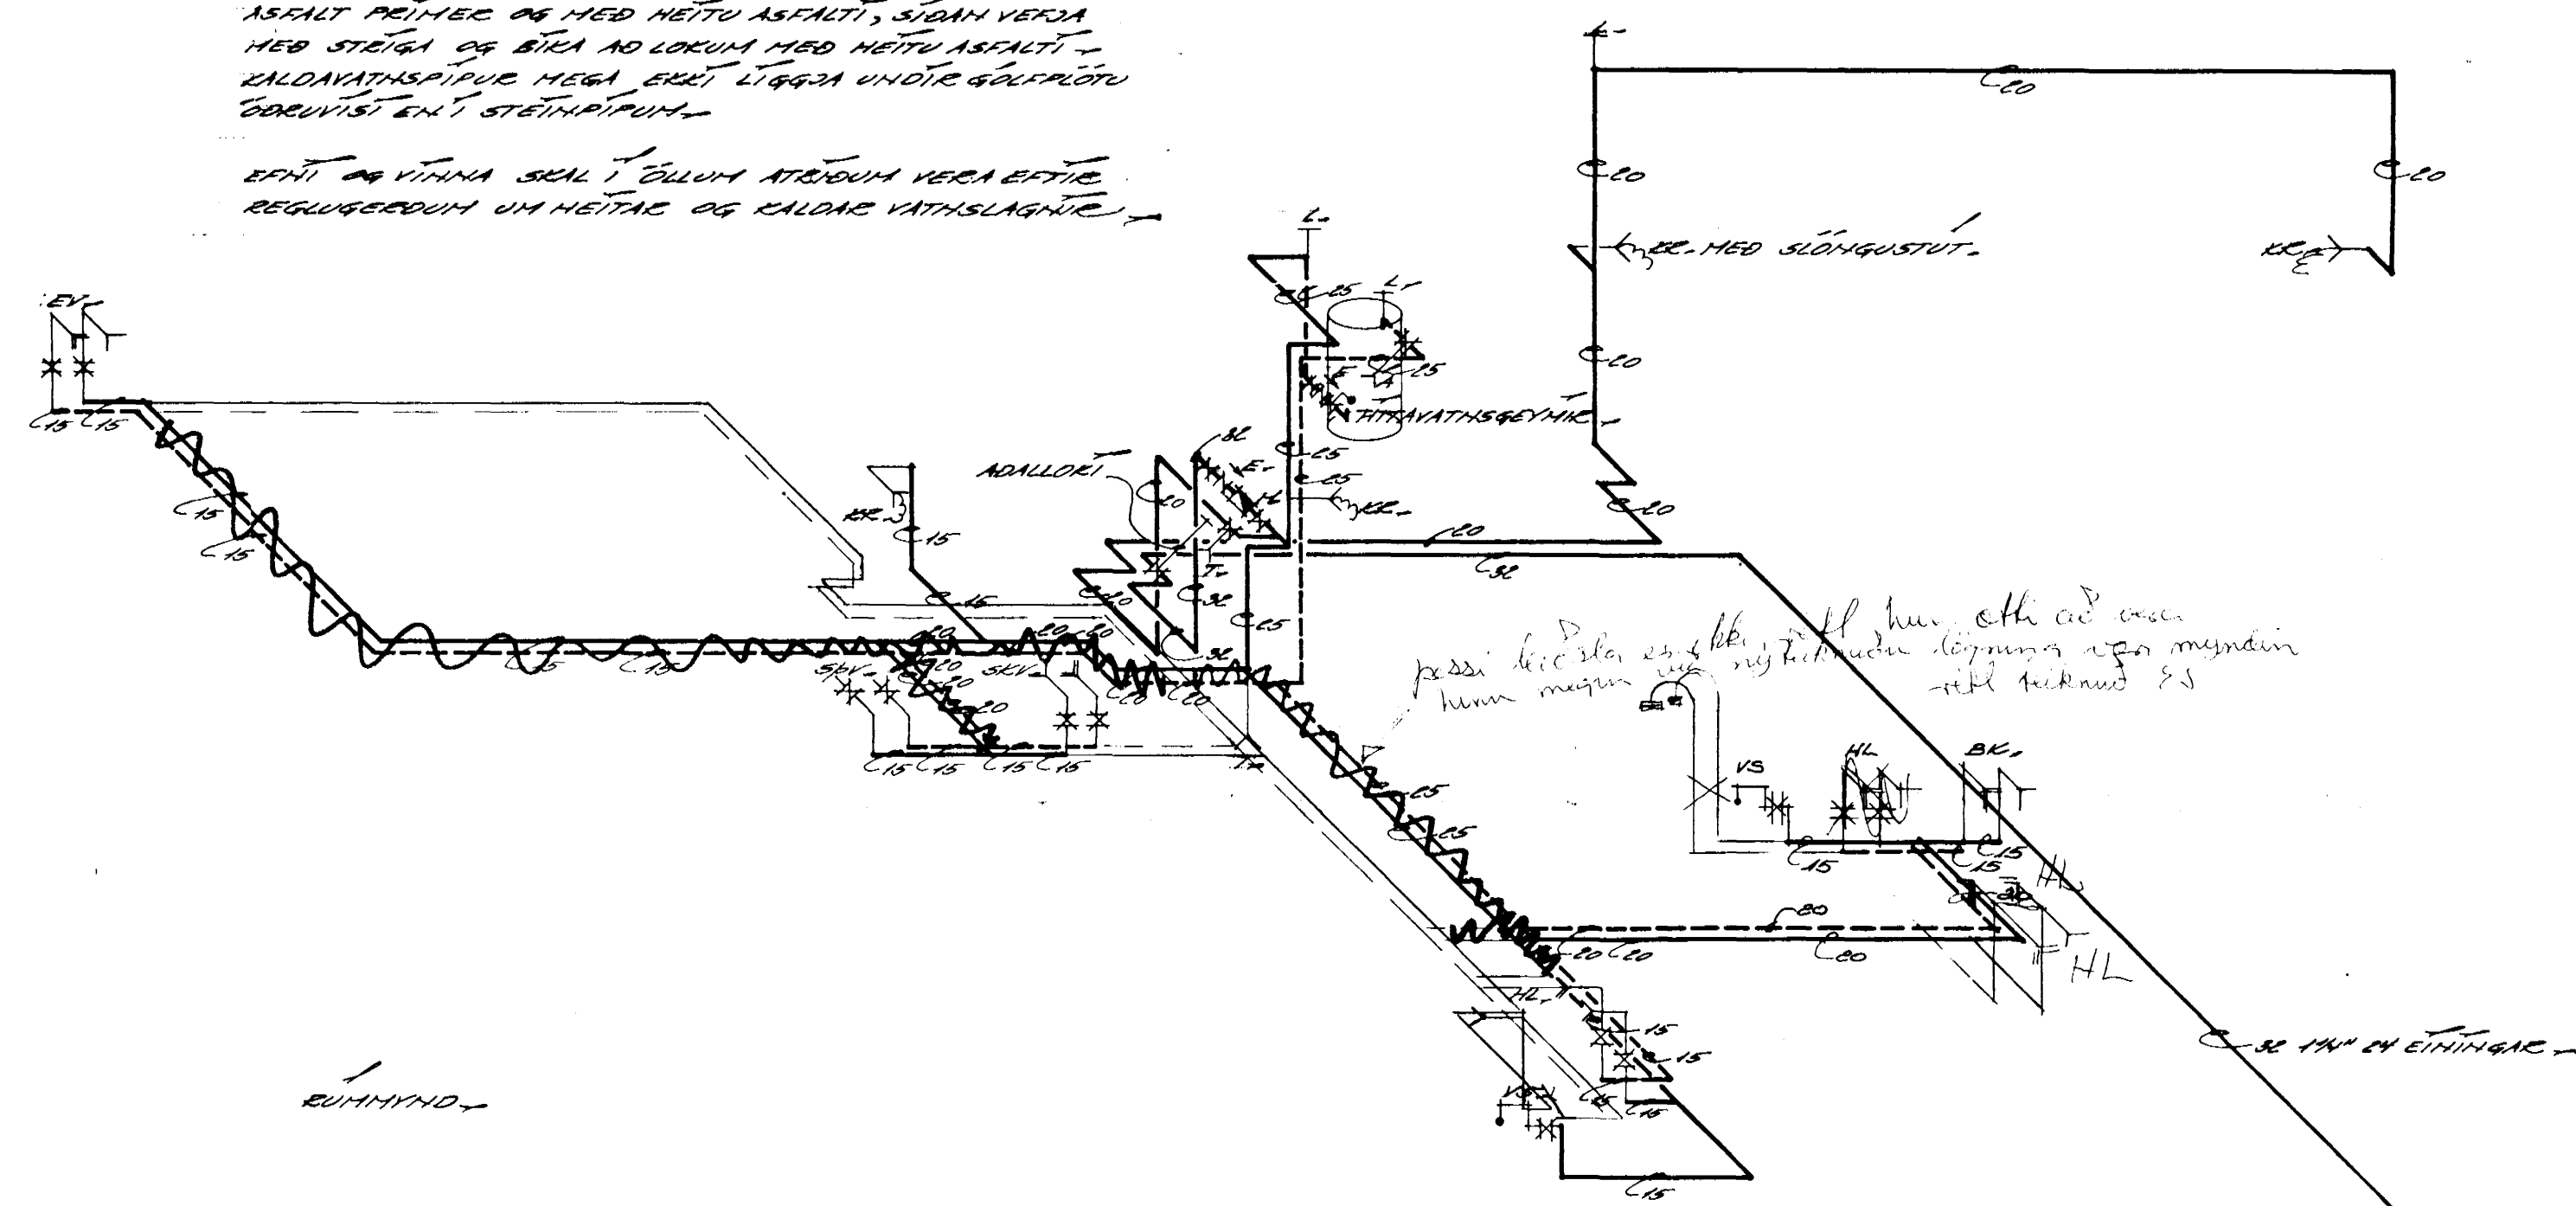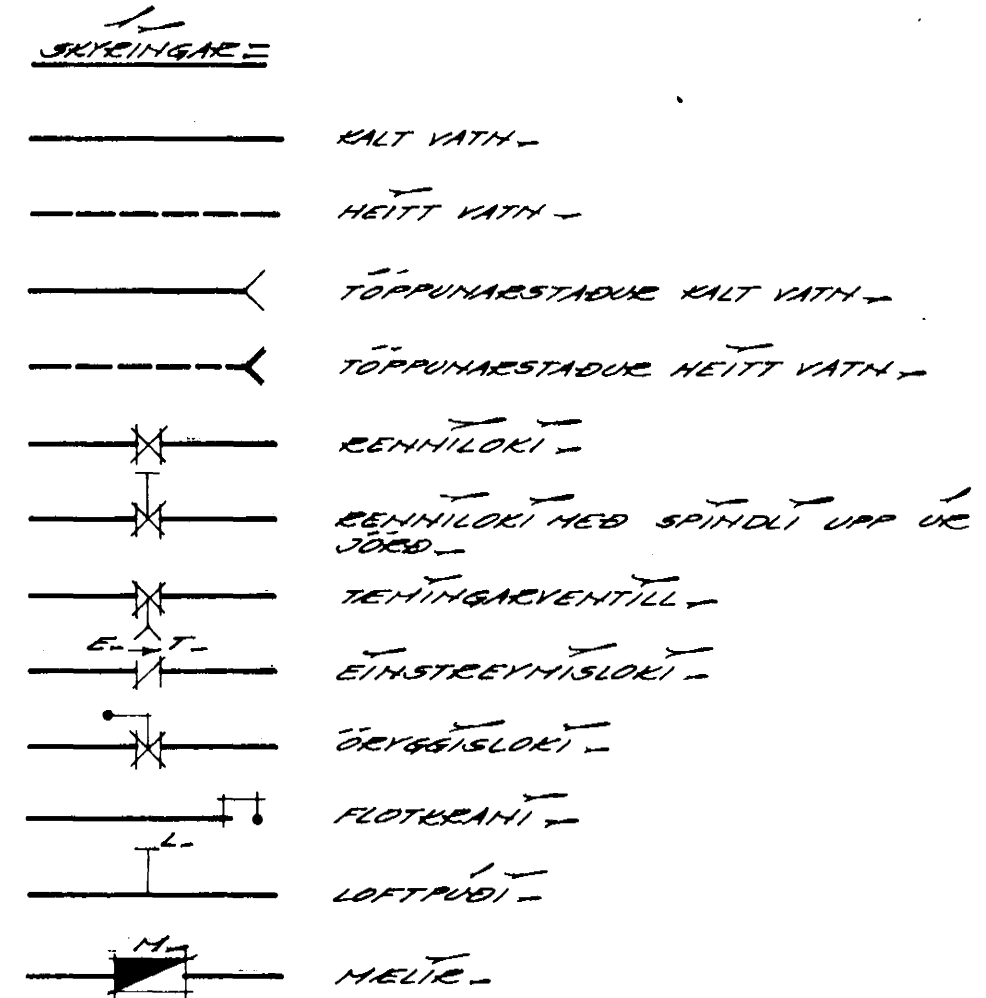

HUSHÉÐISMALASTOFNUM EIRISINS

VATHSLAGNIE -
 RUMMYND
 ENGINN HEITIBAR

EINBYLISHUS -
 VERK -
78
 SLADHE CARP -

Björgvin B. Halvarsson
 Málari og Teyma