


EFNI OG FRAGANCUR LAGNA Í SAMRÆMI VIÐ REGLUGERÐIR KÓTAR ERU EKKI STAÐFERÐIR

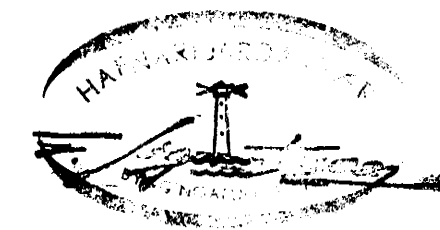

FREYR **J**ÓHANNESSON MTFÍ

SÍMI 71529
 MKV 1:50
 TEIKNAD
 DAGS. 14. 6. 1982

BYGGINGARSTADUR HAFNARFJÖRÐUR
 HELLISGATA 17-19
 LAGNIR Í GRUNNI OG
 UTANHÚSS

BREYTING 8.11.'83
 BREYTING 11.8.'82

BLAD 1 af 6
 HANNAÐ