


Ganga skal frá þessum
eldstaði í samráði við
stokkviðisstjóra


Samþykkt á fundi bygginga-
nefndar þ. 9. 81
16. 6. 82
12. 10. 83
BYGGINGARULLÖG
Í HAFNARFOSI
E. Þ. Gunnarsson

Áskilningur mið. Kostas Guðmundsson
F.S.S.

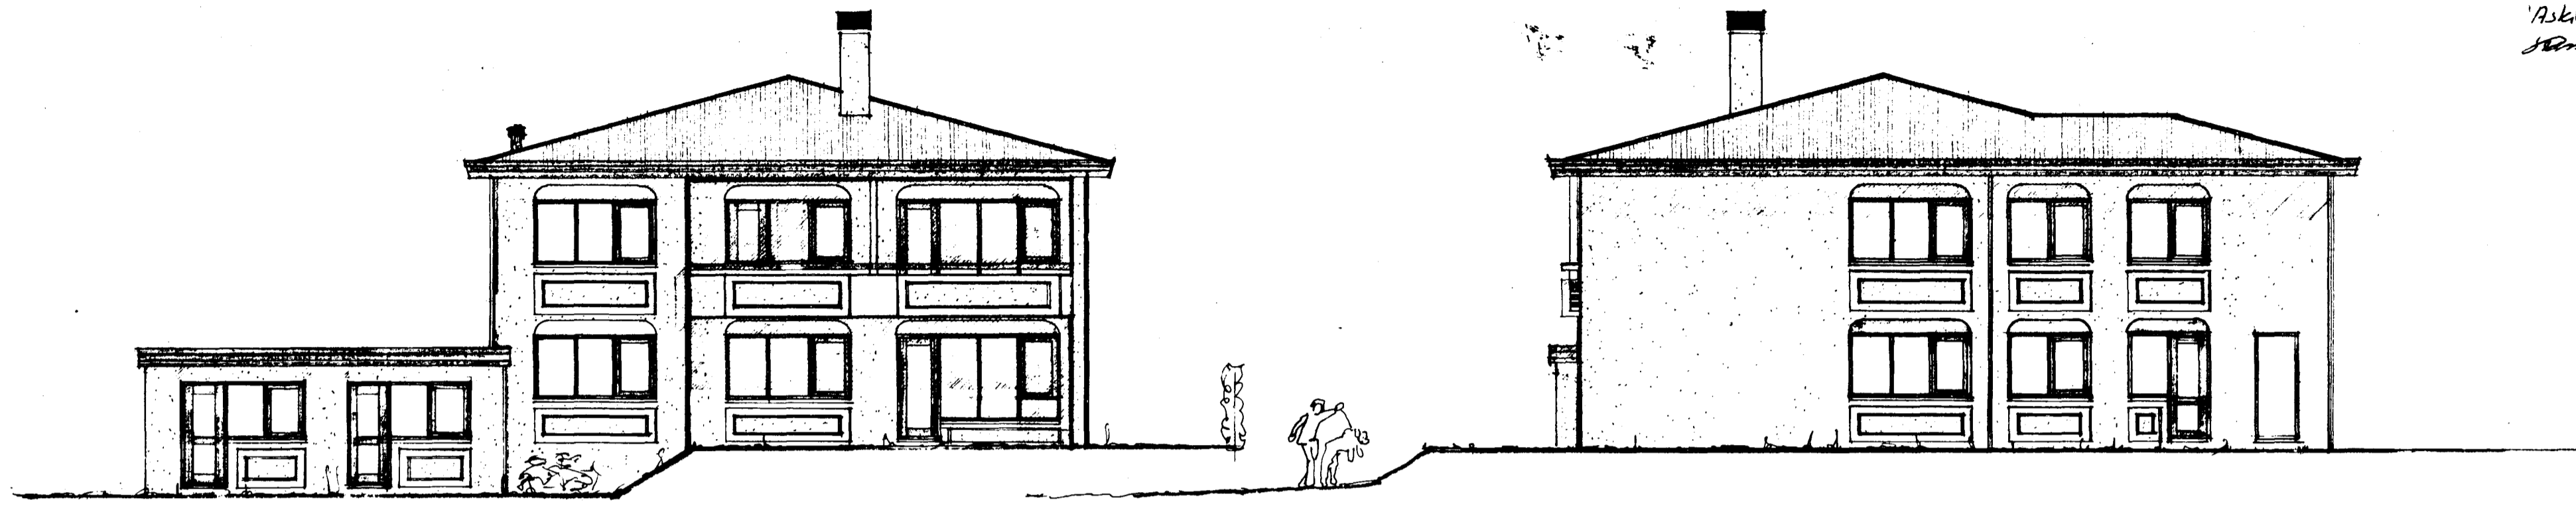

SÚÐAUSTUEHLIÐ

SÚÐVÆSTUEHLIÐ

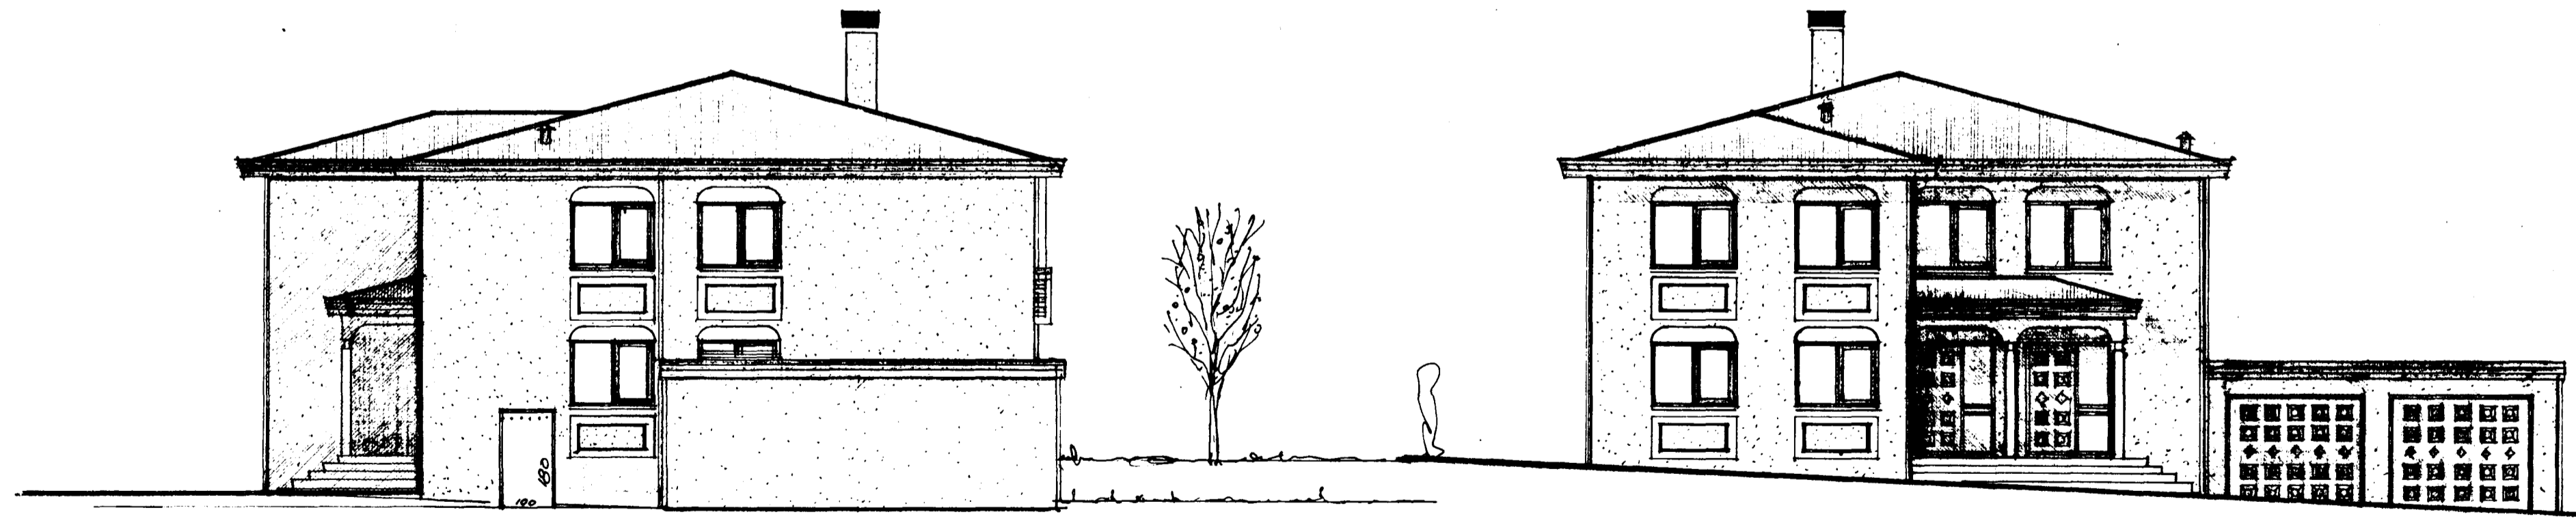

NORÐAUSTUEHLIÐ

NORÐVÆSTUEHLIÐ

3660-0170. 01
02

3

EVC. 23.5.82 SEPT 83 OKTB 83
ÚTLITSMYNDIR
MÁL 1:100
TEIÐN
KRISTINN SVEINBJÖRNSSON *Kristinn Sveinbjörnsson*