

Samþykkt á fundi bygginga-
nefndar þ. 15.12. 1990


BYGGINGA-FULLTRÚINN
Í HAFNARFIRÐI

[Signature]

ÞÓÐBEUNIÐRÖP 1978
SETT Í SUEFNA



AD NORDURBRALT

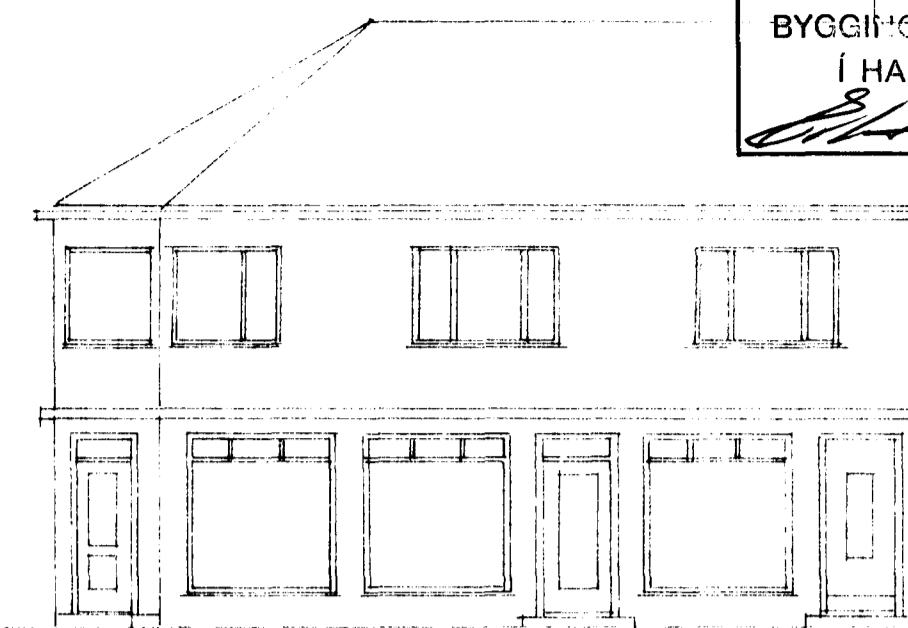


AD KIRKUVEGI




NORDURHLID



AUSTURHLID

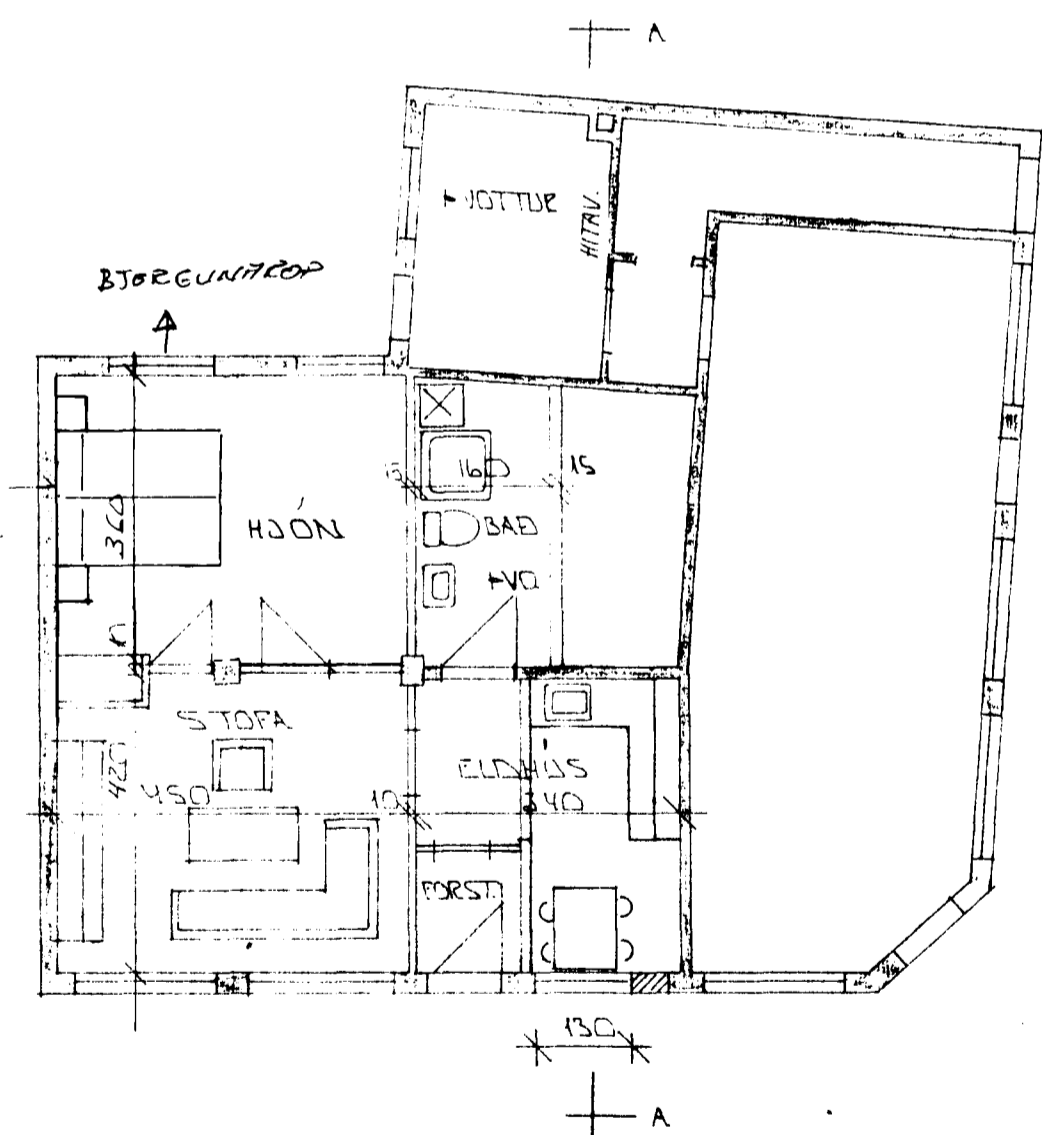

GRUNNMYND 1.HÆÐ 1:100

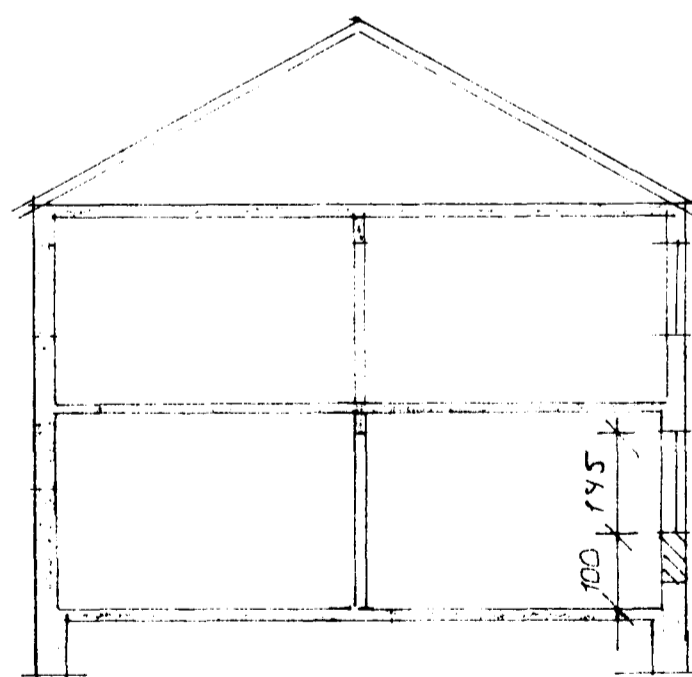

SNID A-A

DZ	15.02.90	BARNAHERB. ÚT. HJÓNAH. STEKKAD.	1/80
D1	08.15.89	BARNAHERB. STEKKAD. VEGGUR Í ELDHUSI	1/80
BR.NR.	DAGS	EDLI Breytingar	SIGN.
HELLISGATA 18 HAFNARFIRÐI			DAGS MAI '88
Breyting atvinnuhúsn. í ísúðarhúsnæði.			HANNAÐ
1.HÆÐ			TEIKNAD
MELIKV. 1:100			VERK NR. 8814
SIGURÐUR ÞORLEIFSSON TEKNIFRÆÐINGUR FOT.F.I.			BLAD NR.
STRANDGÖTU 11 HAFNARFIRÐI SÍMI 547514			