



GRUNNMYND M 1:50

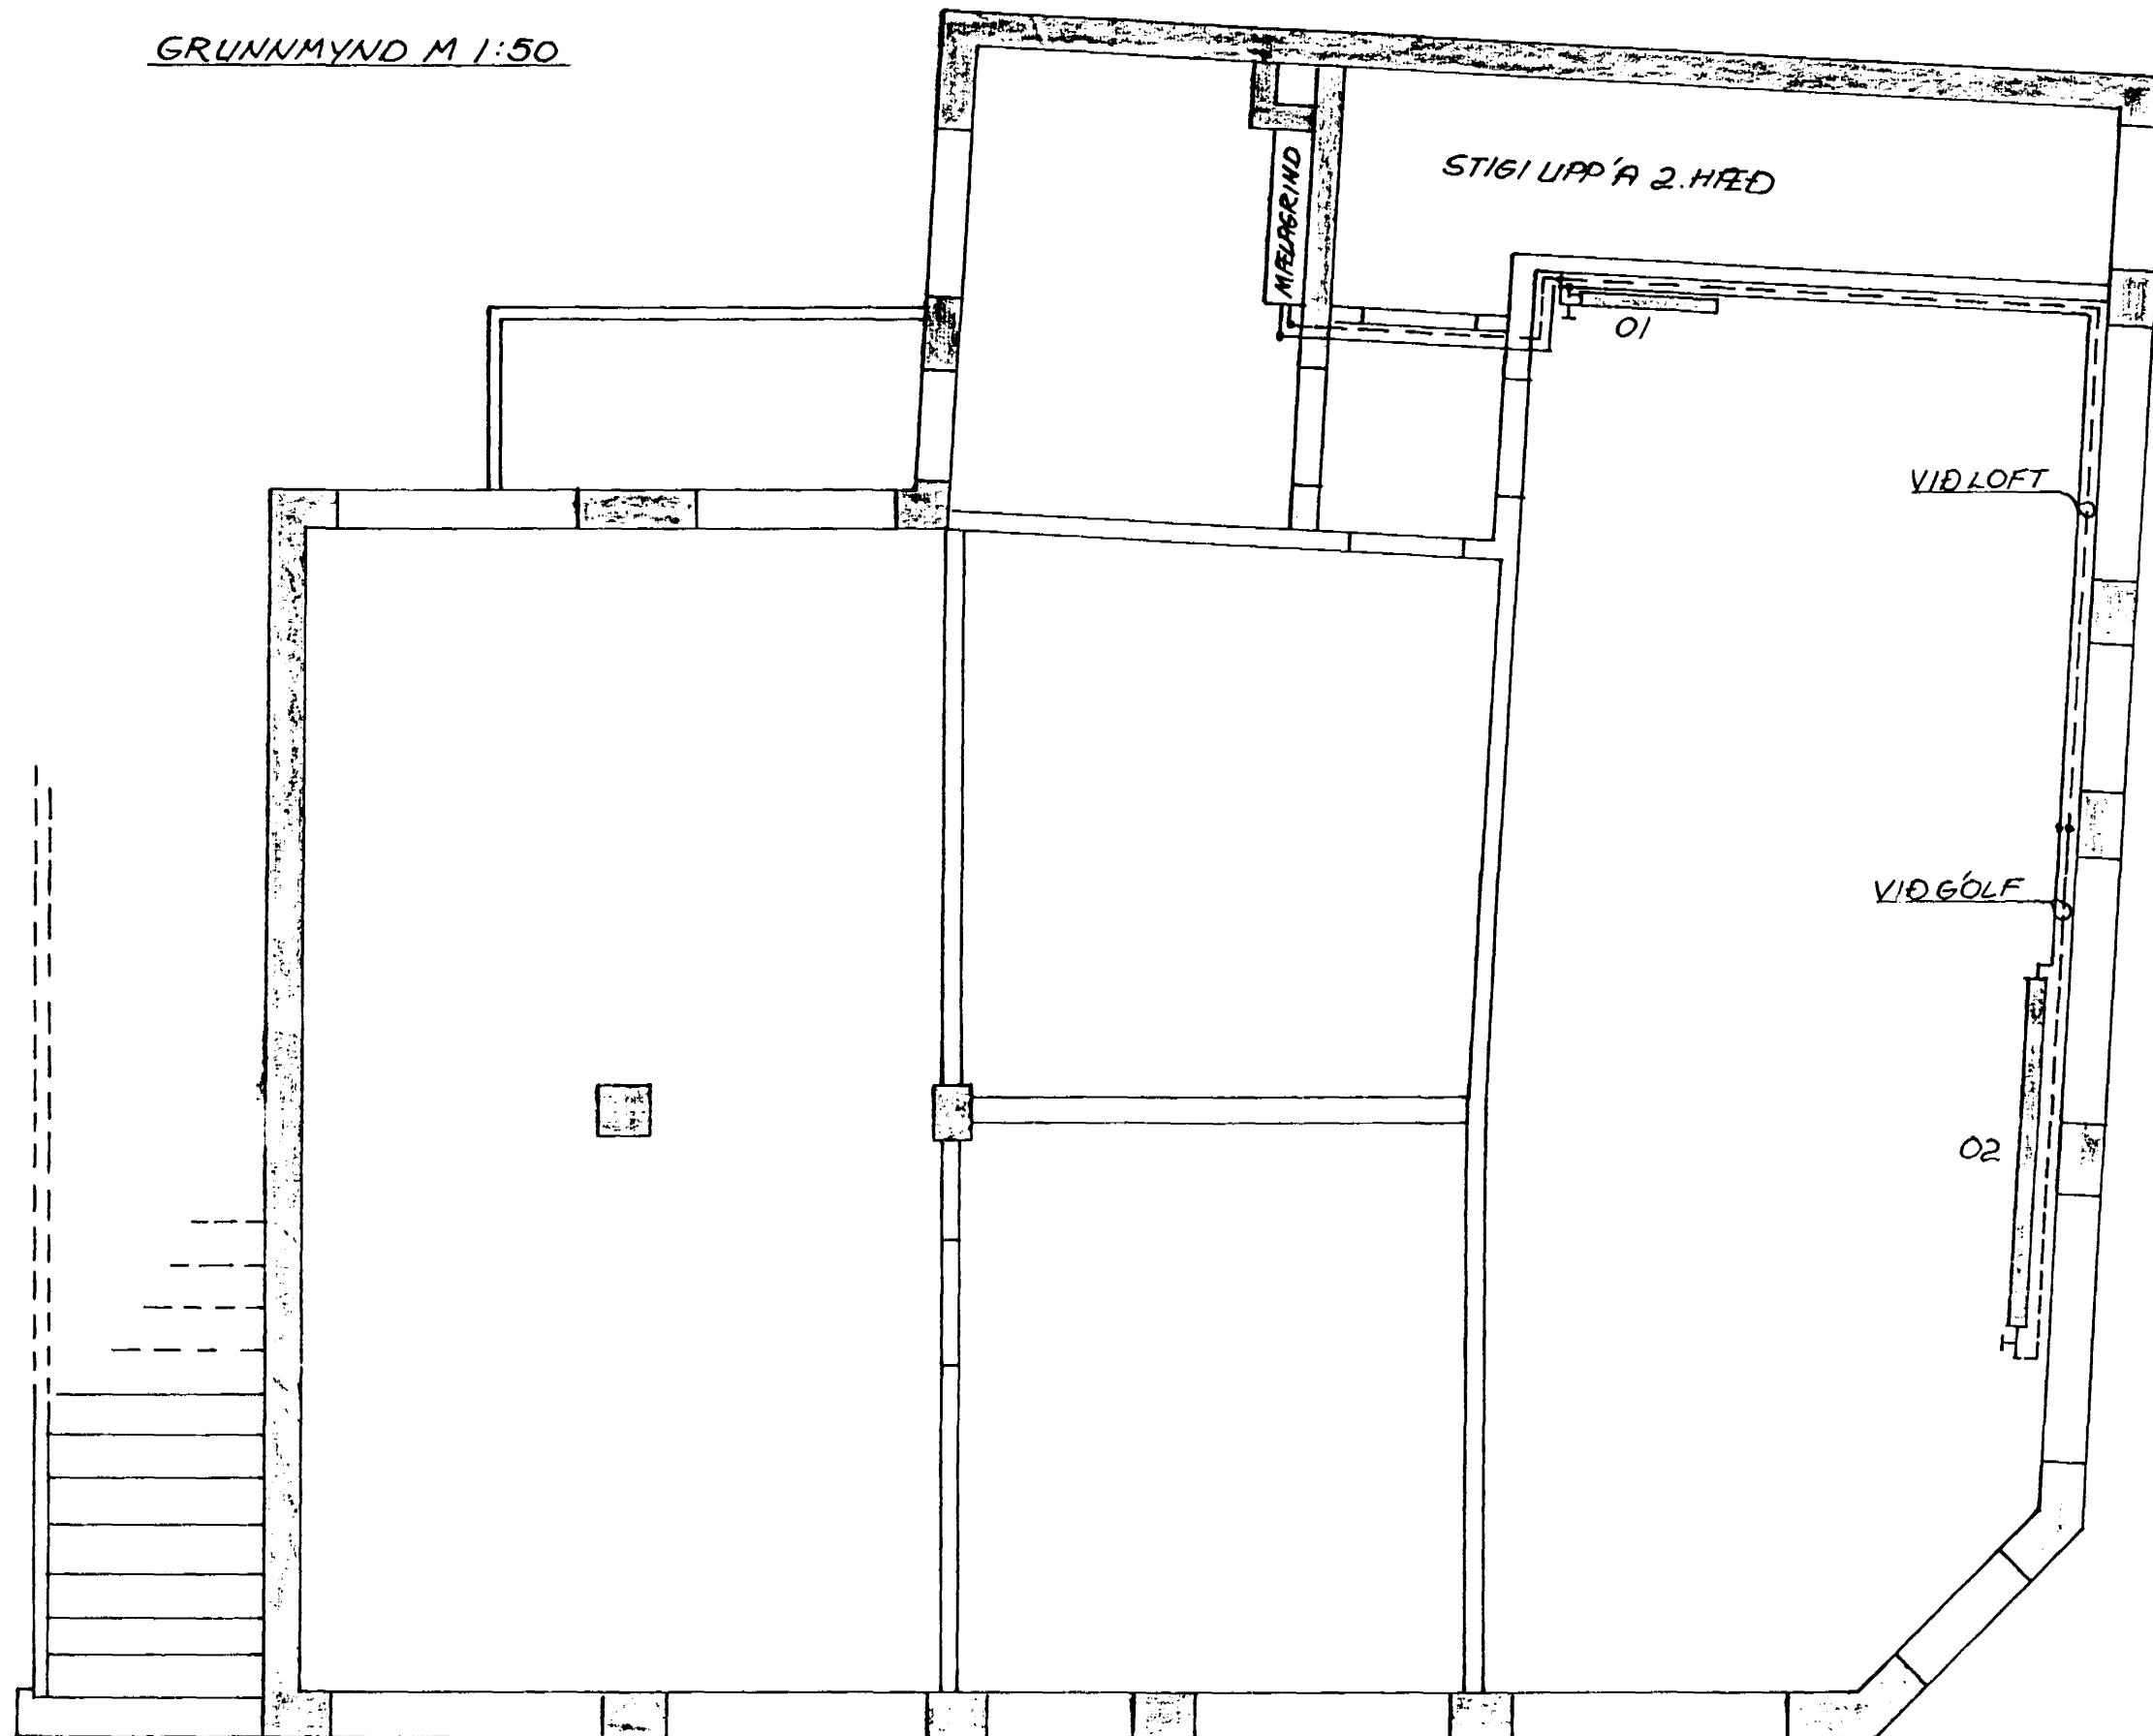


RUMMYND M 1:50

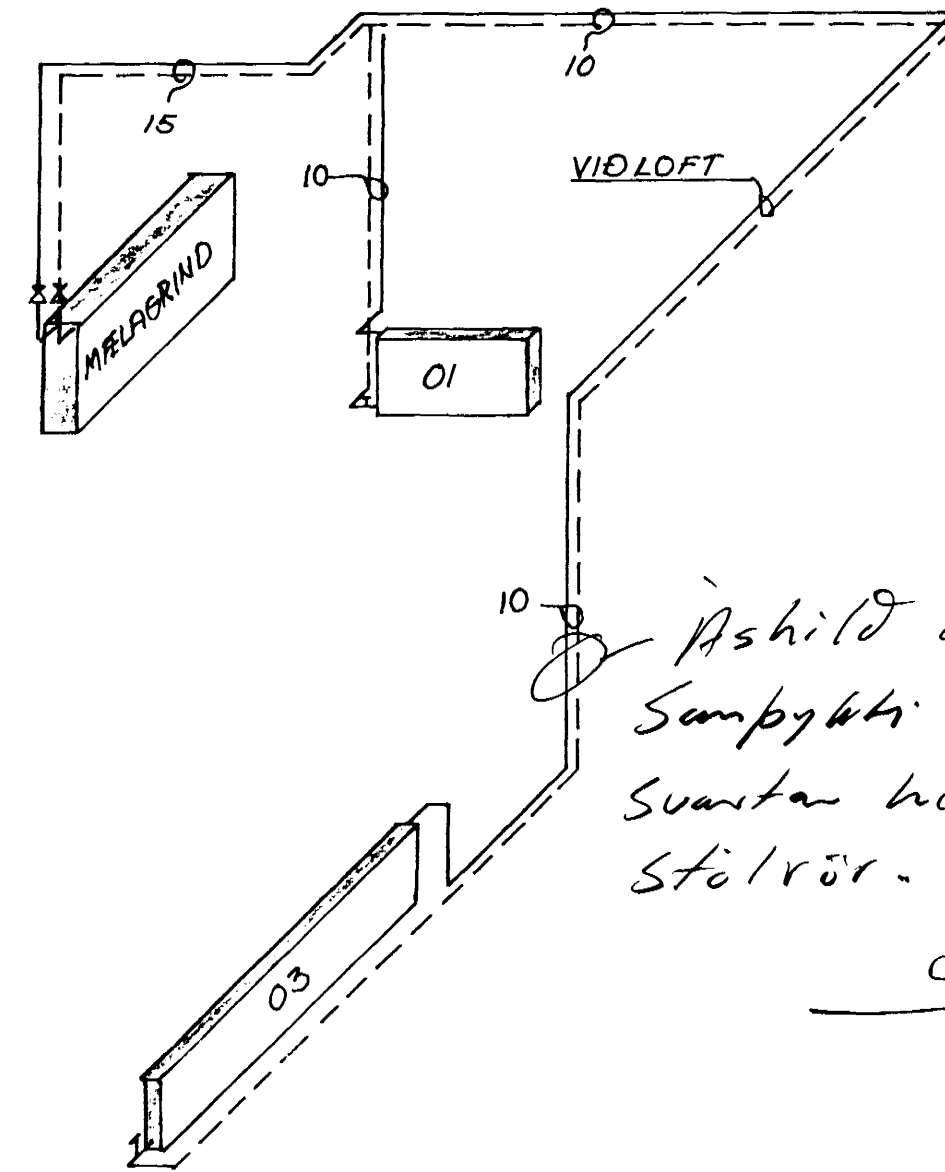

Áshild að með
Samþykki sé ófralögð
Suurtan heildrogn
Stólror.

S.A.

Δt = 40°C OFNASKRÁ						
OFN NR.	OFNASTÆRÐ			AFKÓST KCAL/KLST	TENGING	STAÐSETN. OFNLOKA
	LENGD M.M.	HÆÐ M.M.	ATHS			
01	1000	520		570	A-B	BAKRÁS
02	2300	520	TVÓFALDUR	1650	A-D	
SAMTALS				2220		

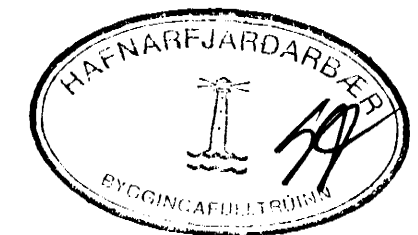

17 OCT 1991

TÆKNIÞJÓNUSTAN "ORN S.F.					
SUDURLANDSBRÁUT 4 REYKJAVÍK			SÍMI 688570		
HELLISGATA 18 HAFNARFIRÐI					
BREYTINGAR Á OFNLOGN					
DAGS	HANNAÐ	SAMÞYKKT			
APRÍL 1990	<i>S. G. A.</i>	<i>S. G. A.</i>			
MKV	TEIKNAD	nr.			
1:50	<i>S. G. A.</i>	103	3	01	

BR	DAGS	HANNAÐ	SAMP