


Samþykkt á fundi bygginganefndar þann
17 DES. 1997
 Byggingafulltrúinn í Hafnarfirði
 Erlendur Hjálmarsson




Útlit suður

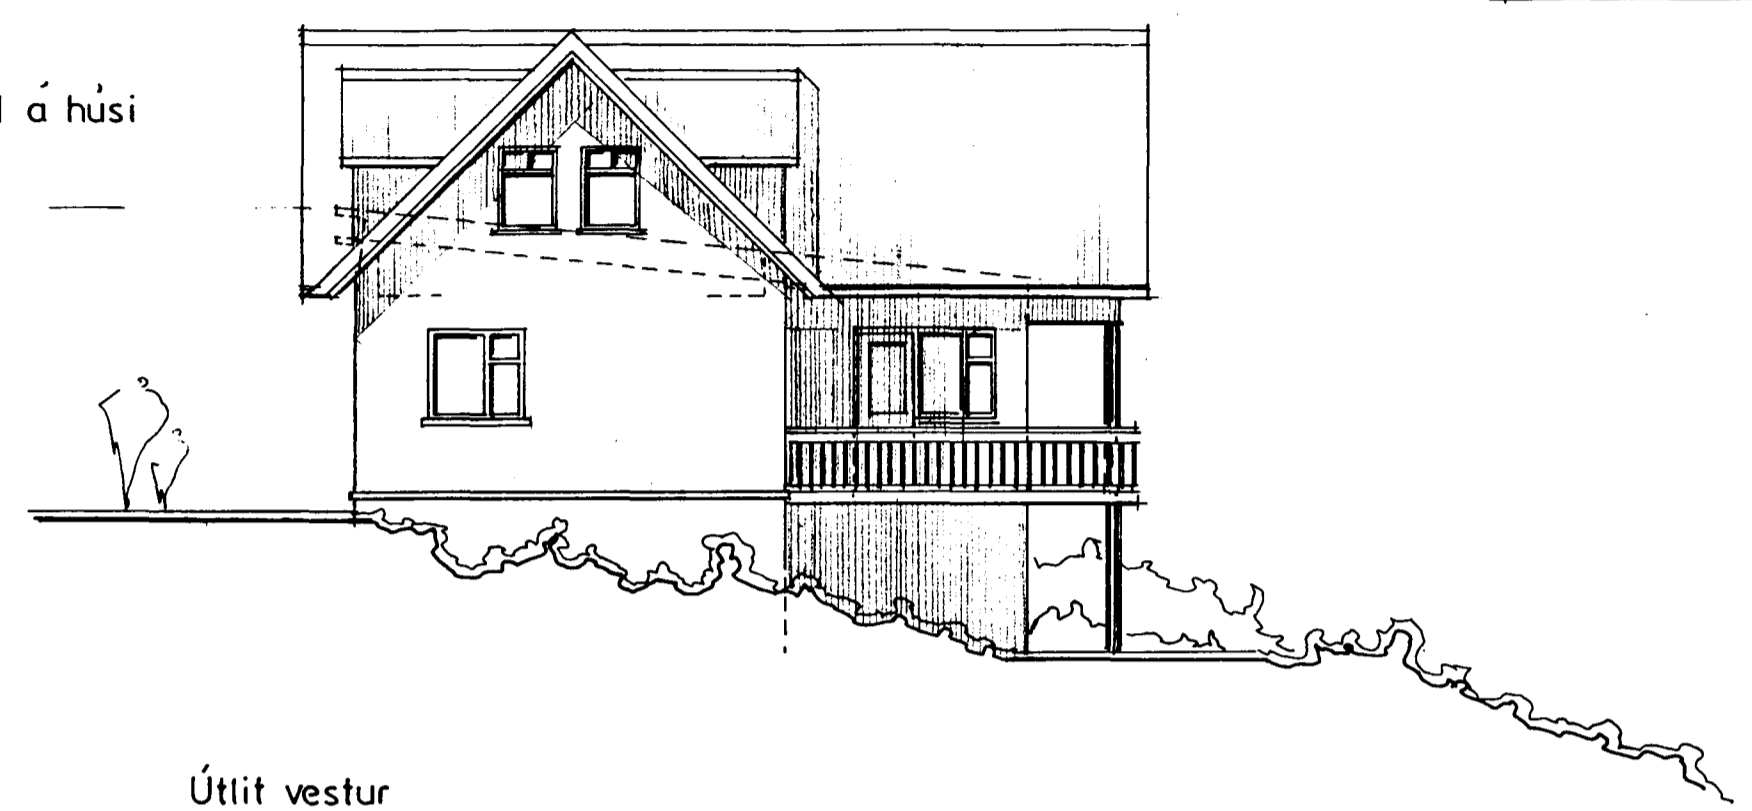


Útlit vestur

Núverandi hæð á húsi

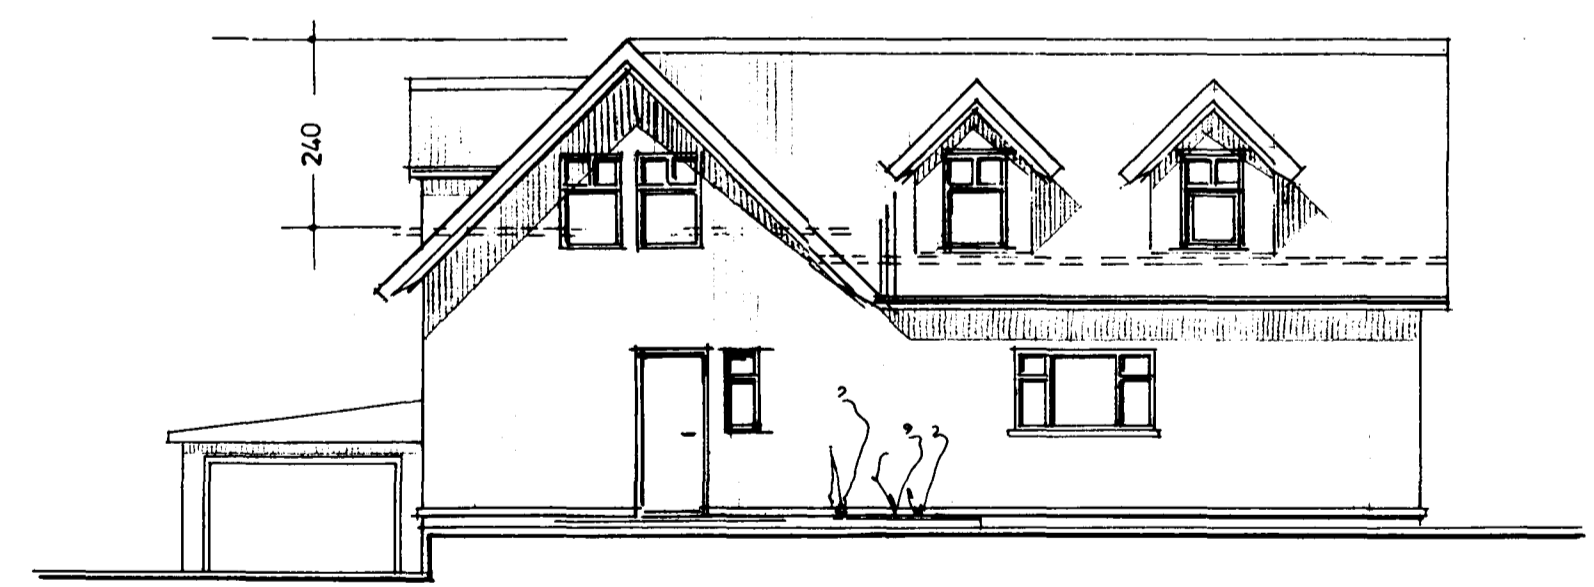


Útlit norður

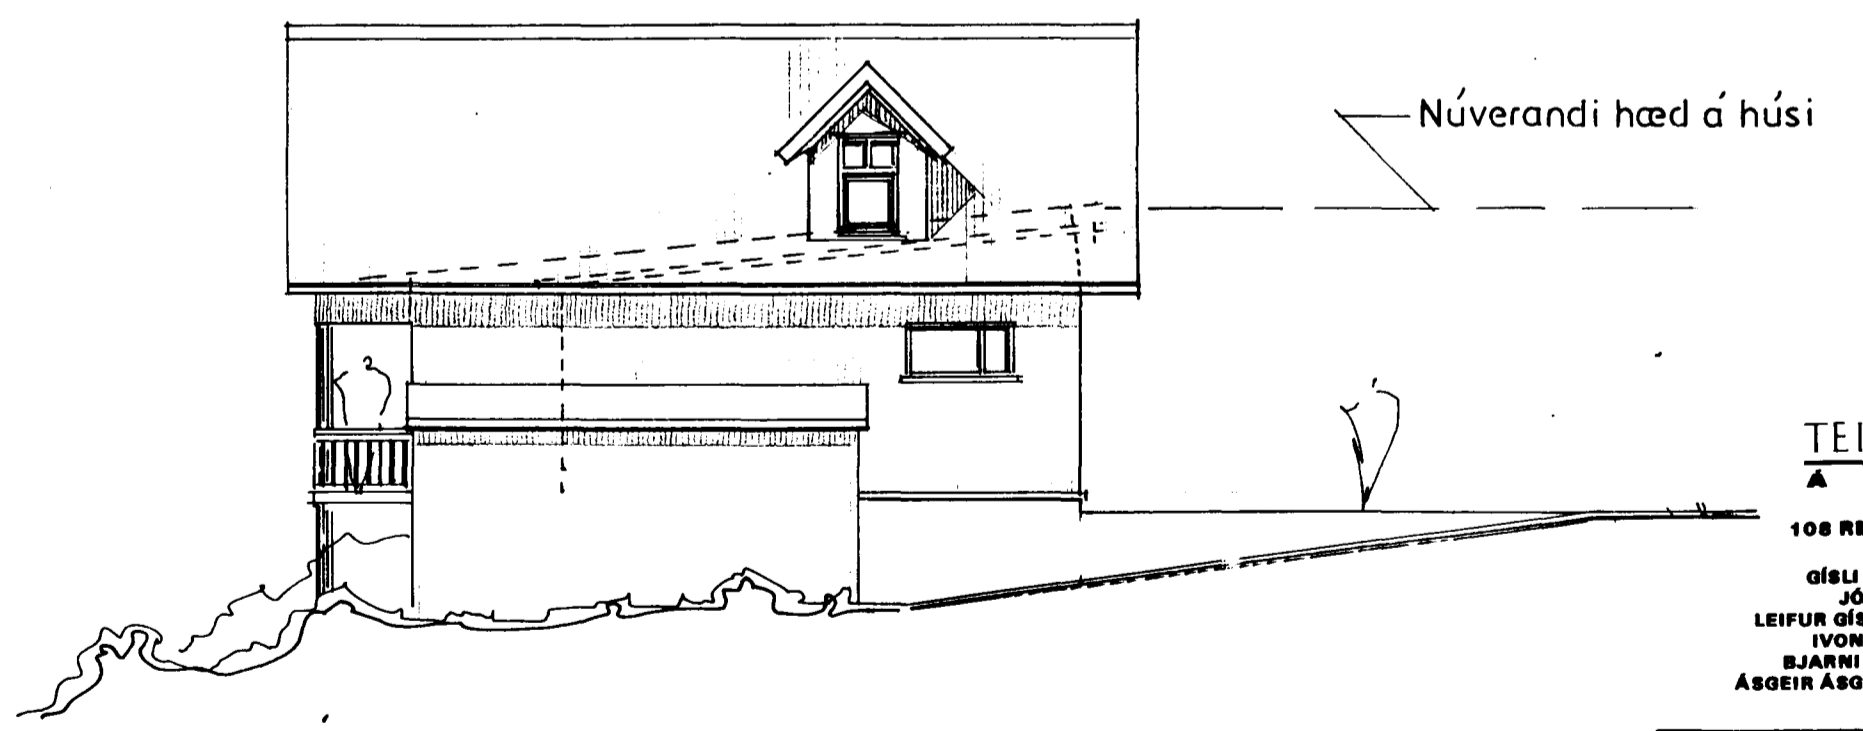

Útlit austur

Núverandi hæð á húsi

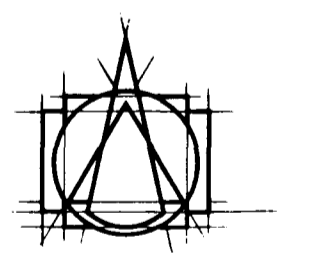

TEIKNISTOFAN HF
 ARMÚLAG

108 REYKJAVÍK • Sími 553 8750

GÍSLI HALDÓRSSON ARKITEKT FAI
 JÓSEF REYNIS ARKITEKT FAI
 LEIFUR GÍSLASON BYGGINGAFRÆÐINGUR BFI
 IVON STEFÁN CILJA ARKITEKT FAI
 BJARNI SNÆBJÖRNSSON ARKITEKT FAI
 ASGEIR ASGEIRSSON BYGGINGAFRÆÐINGUR BFI

VERKEFNI
 HELLISGATA 5 b
 HAFNARFIRÐI

VERK
 Útlit

SAMP. *[Signature]*

MÁL 1:100 NR. A-03

DAGS. 21.11.97

BR. bj.sncc. TEIKN.