
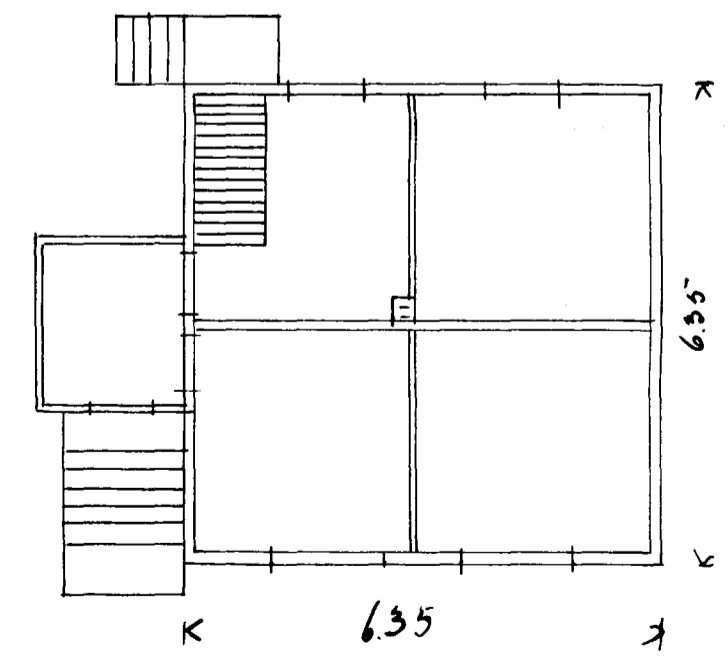


Samþykkt á fundi bygginga-
nefndar þ. 4. 4. 1945
BYGGINGAFULLTRÚINN
I HAFNARFIRÐI
J. h. Steinarð.





Jóhannes Karlsson og 2 D. g.
Breyting á húsinu nr. 7 við Hellisgötu, Hafnarfirði.

Þyrr breytingu



Samþykkt á fundi bygginga-
nefndar þ. 19. 7. 1920
BYGGINGAFULLTRÚINN
I HAFNARFIRÐI
J. h. Steinarð.

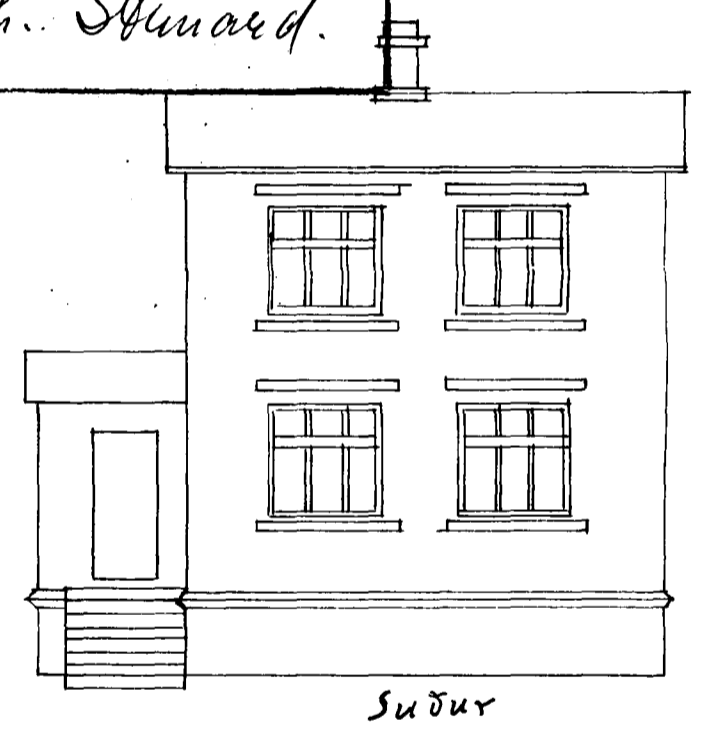

Eftir breytingu

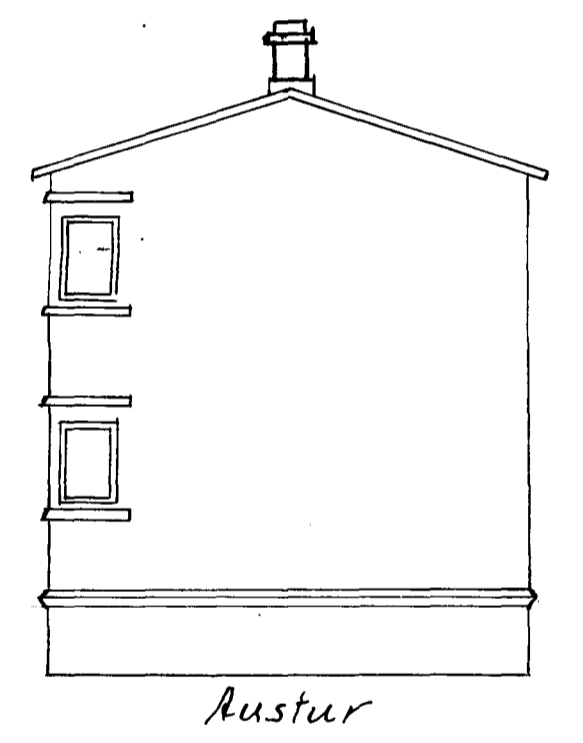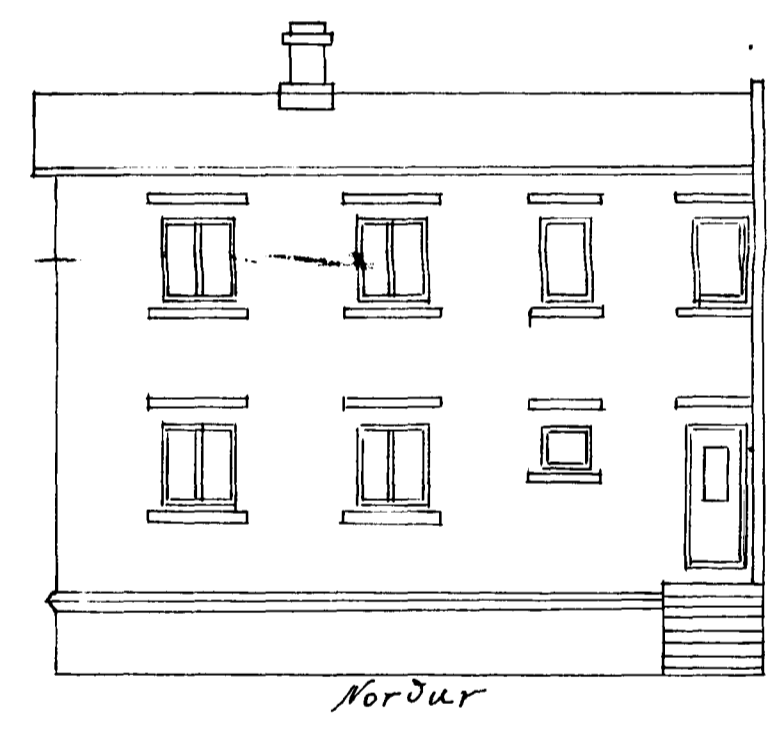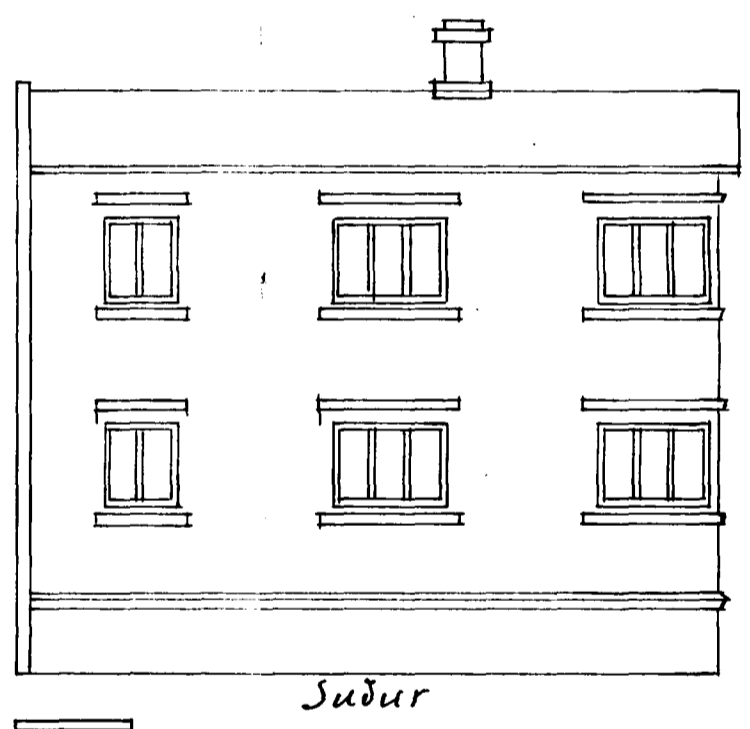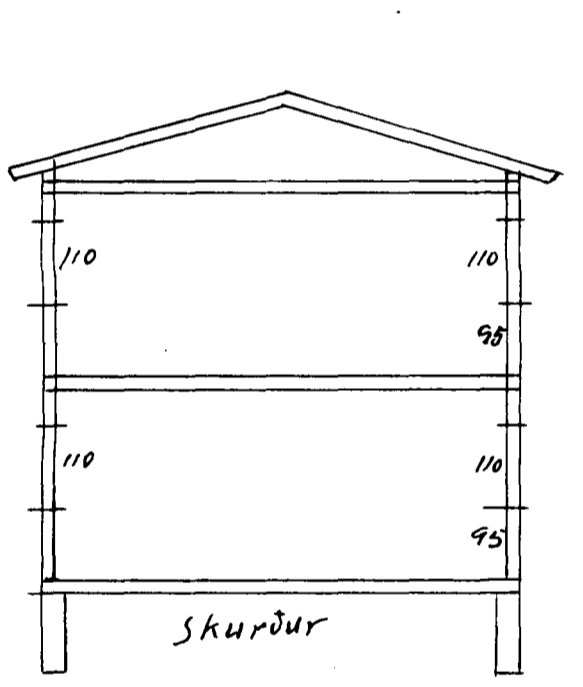

kvarði 1:100

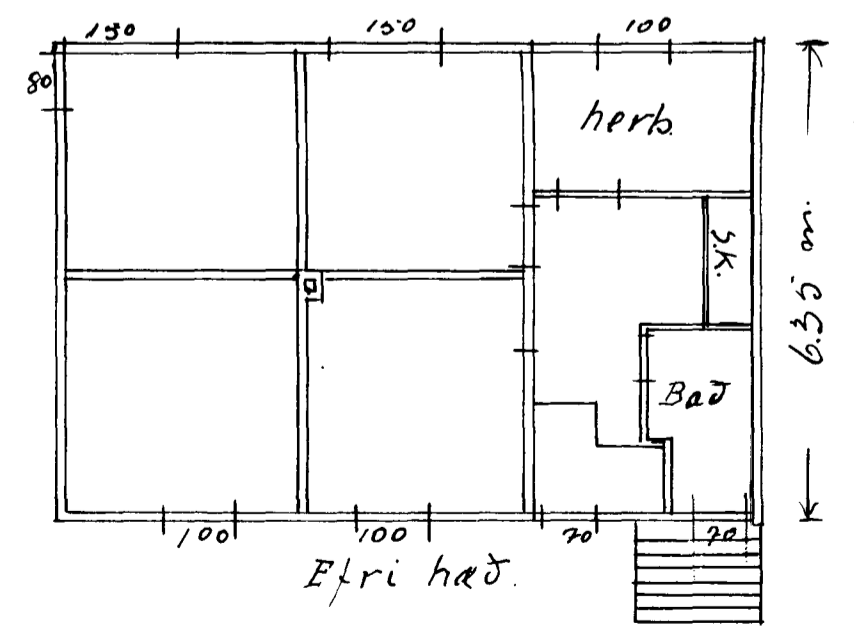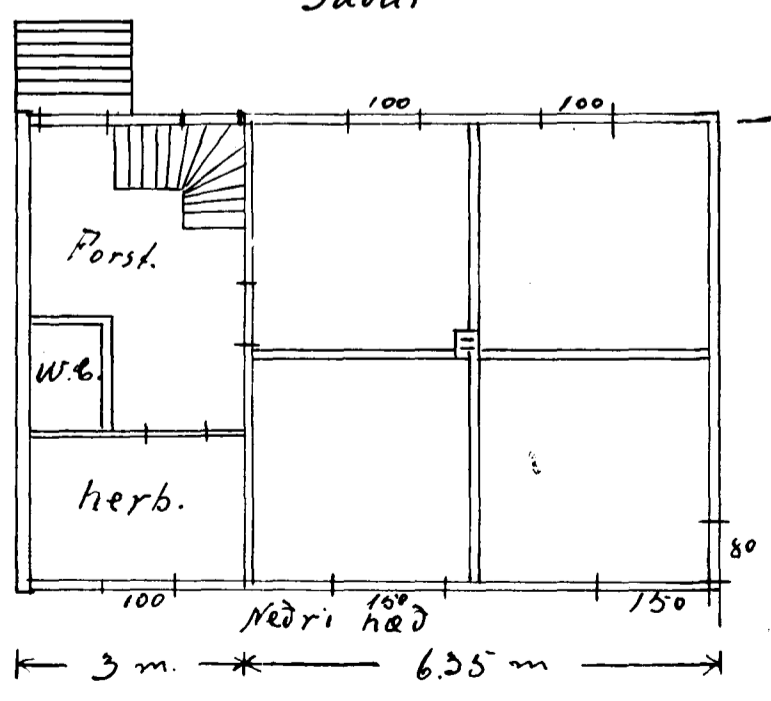

*Hafnarfirði í apr. 1945
Prestur M. Gunnarsson*