




Sar. Bykkt á fundi bygginga-  
nefndar þ. 3 / 8 1989  
BÍLSKÚR  
BYGGINGAFULLTRÚINN  
Í HAFNARFIRÐI  
Eyjólf Valgeirsson

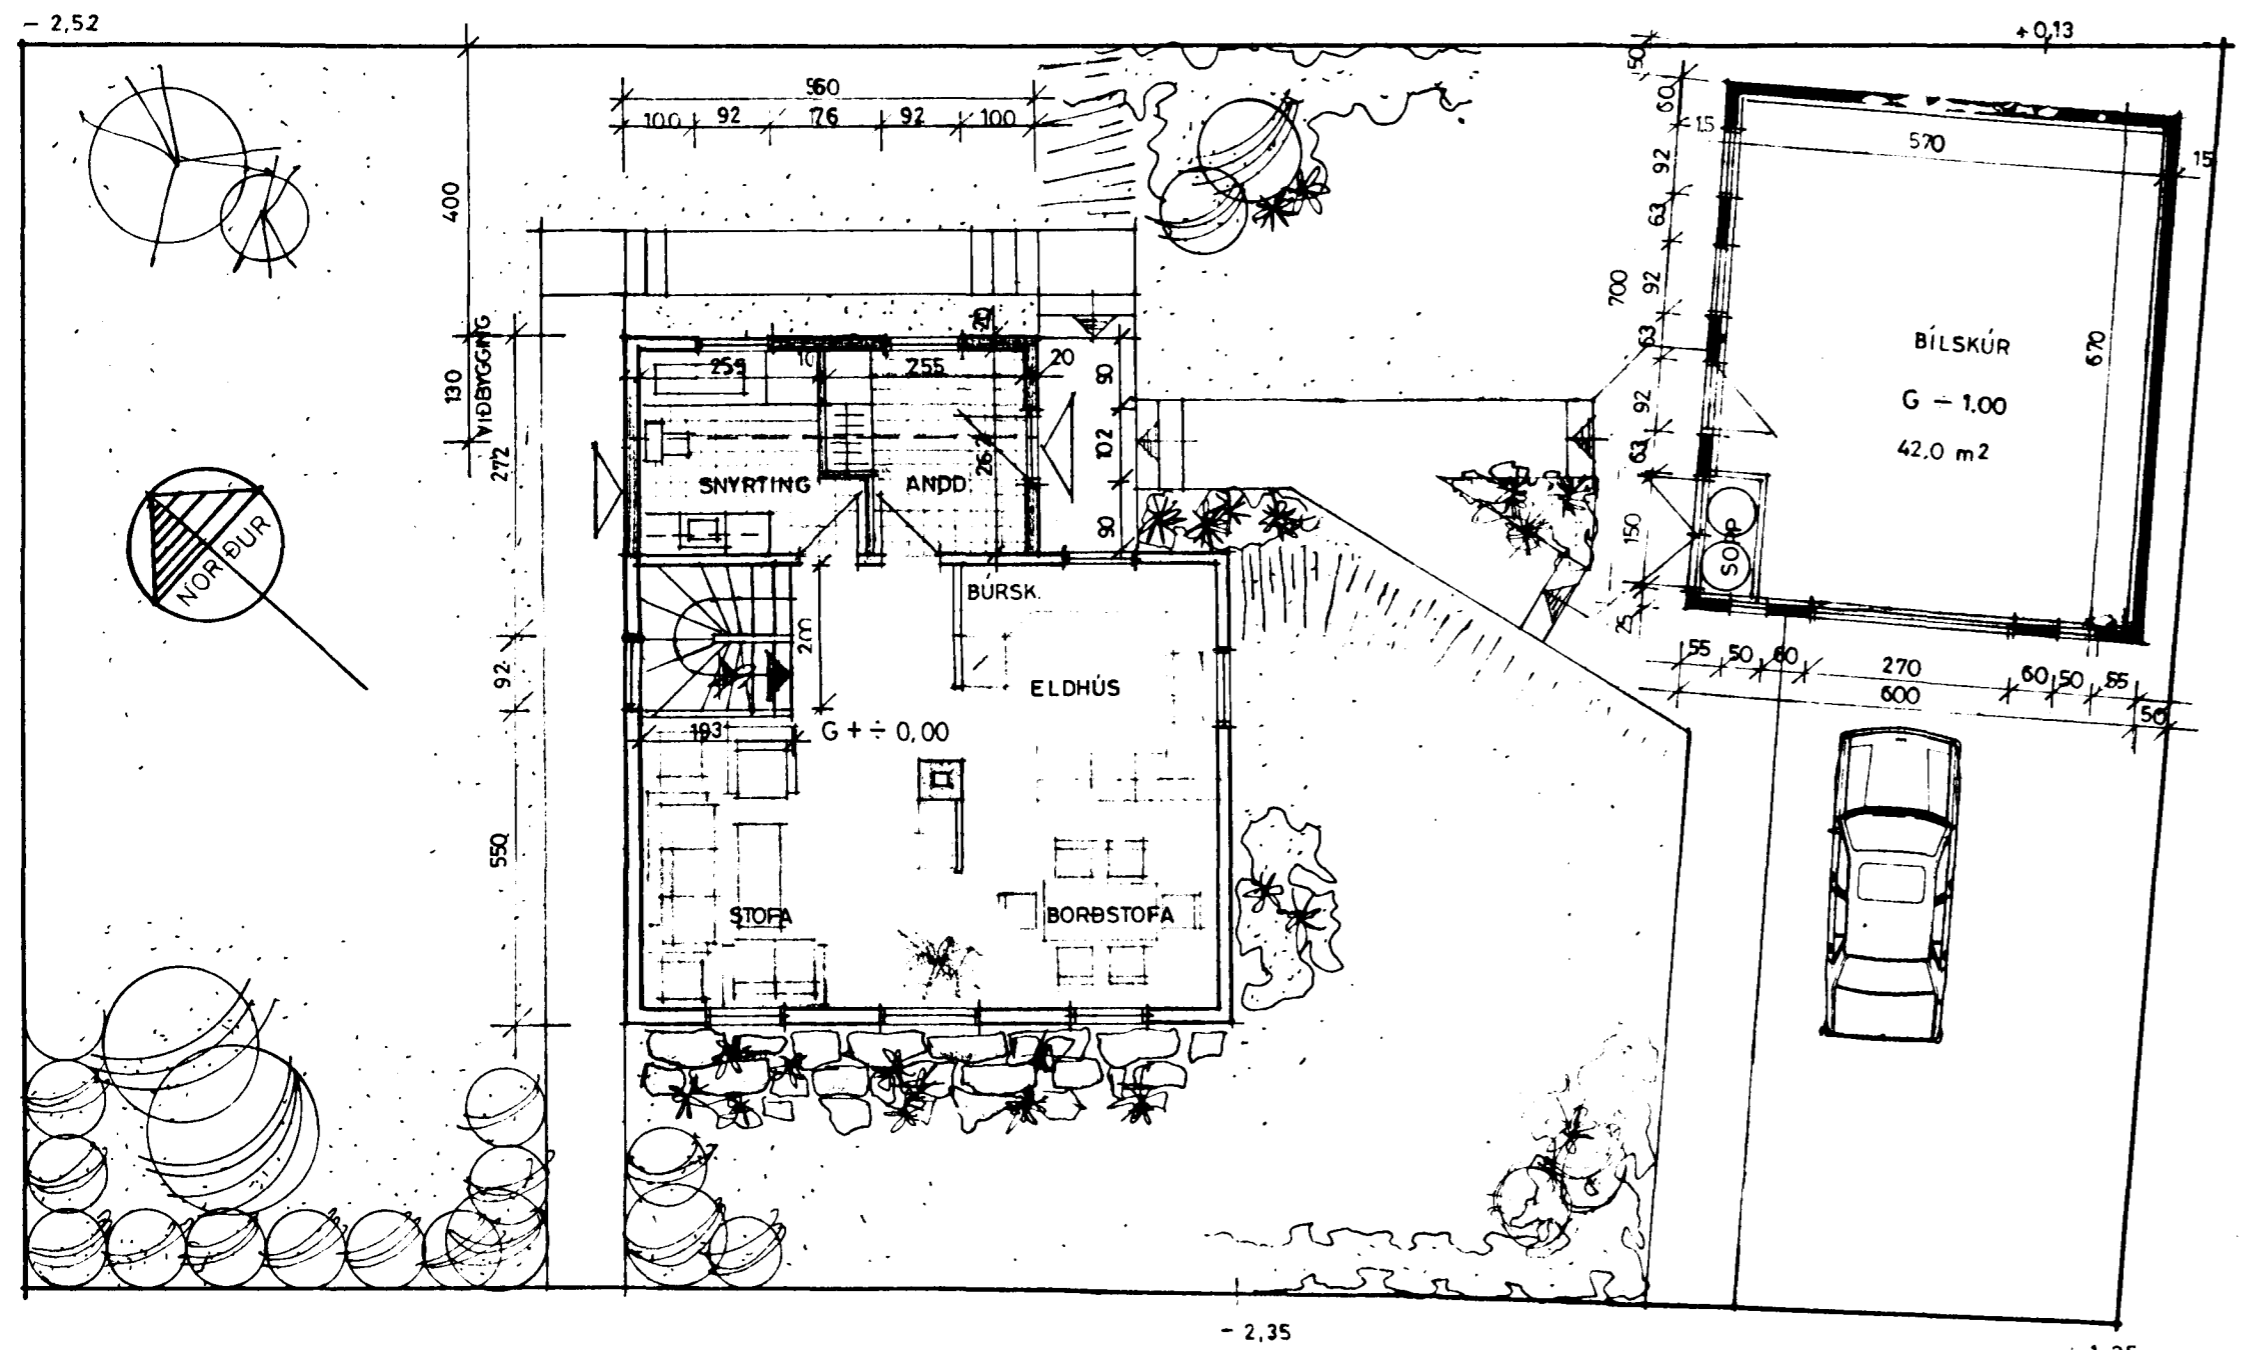

ADALHÆÐ OG LÖB 1:100

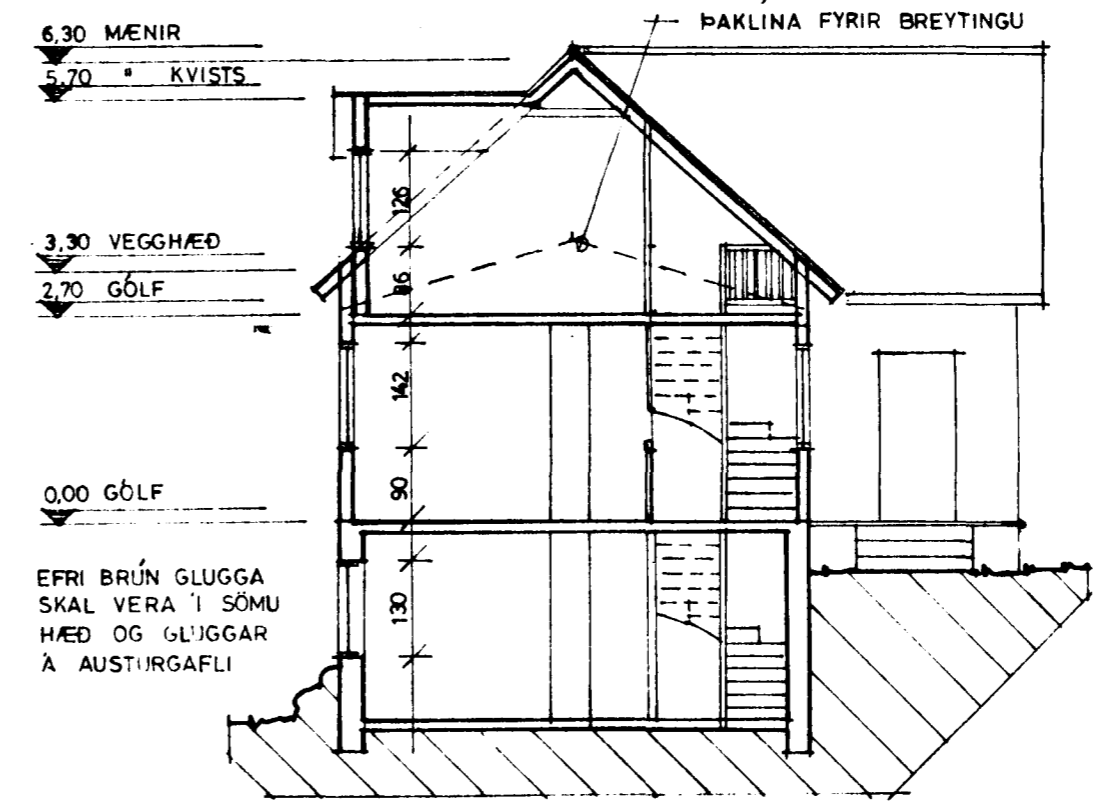

SNID Í HÚS 1:100

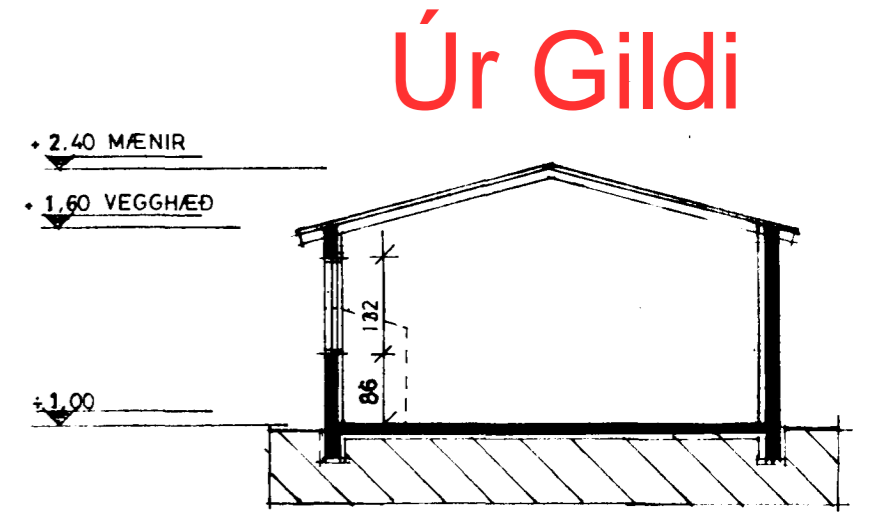


SNID Í BÍLSKÚR

STÆRÐIR:


STÆKKUN	m <sup>2</sup>	m <sup>3</sup>
KJALLARI	9,5	24,0
HÆÐ	7,1	19,0
RIS	43,0	132,0
ALLS:	59,6	175,0
BÍLSKÚR	42,0	126,0

HEILDARFLATARMÁL BYGGINGA Á LÖB 213,0 m<sup>2</sup>  
NÝTINGAHL. 0,43 (með bílskúr)


ÖLL MÁL SKULU YFIRFARIN Á STAÐNUM

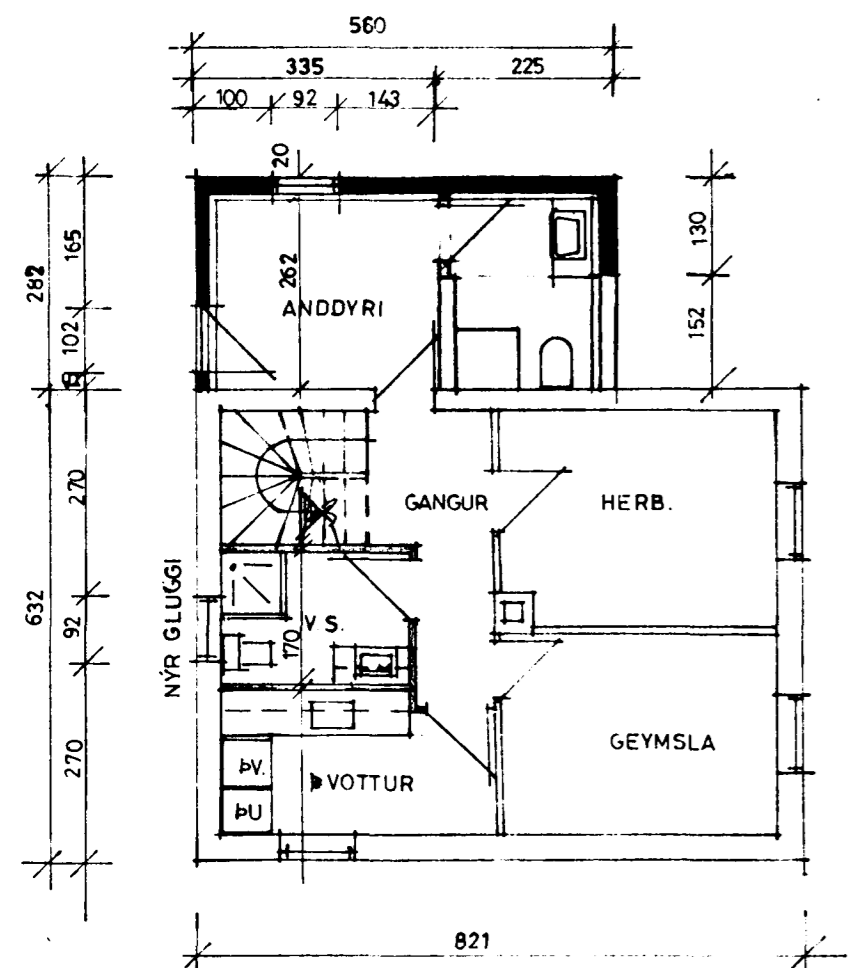

KJALLARI 1:100

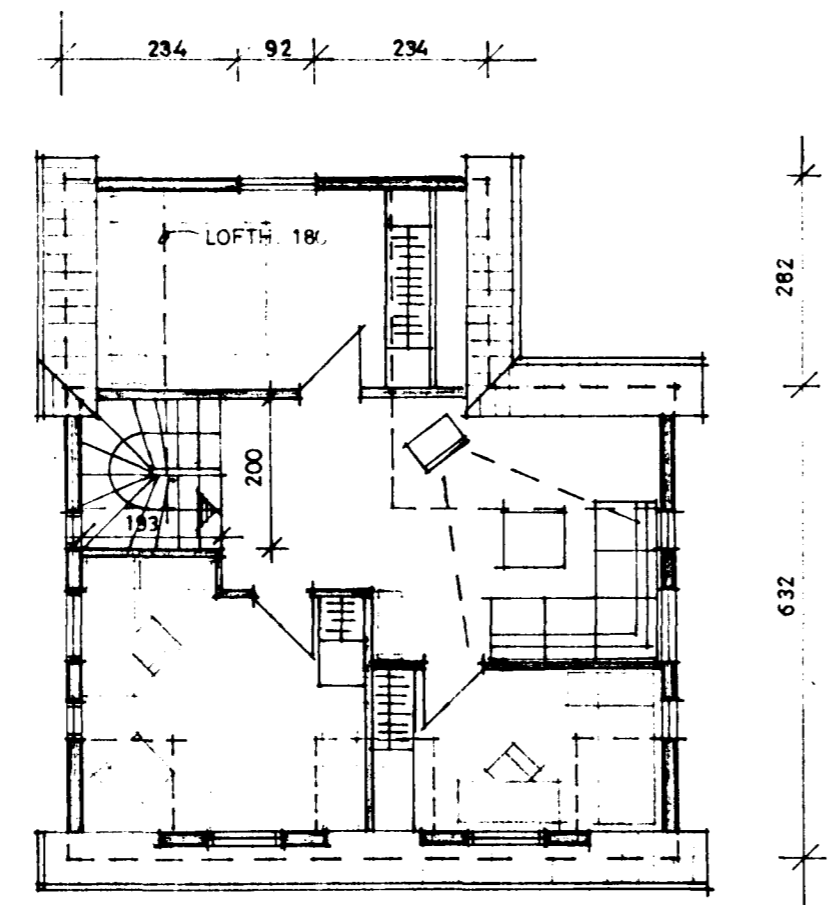

RISHÆÐ 1:100

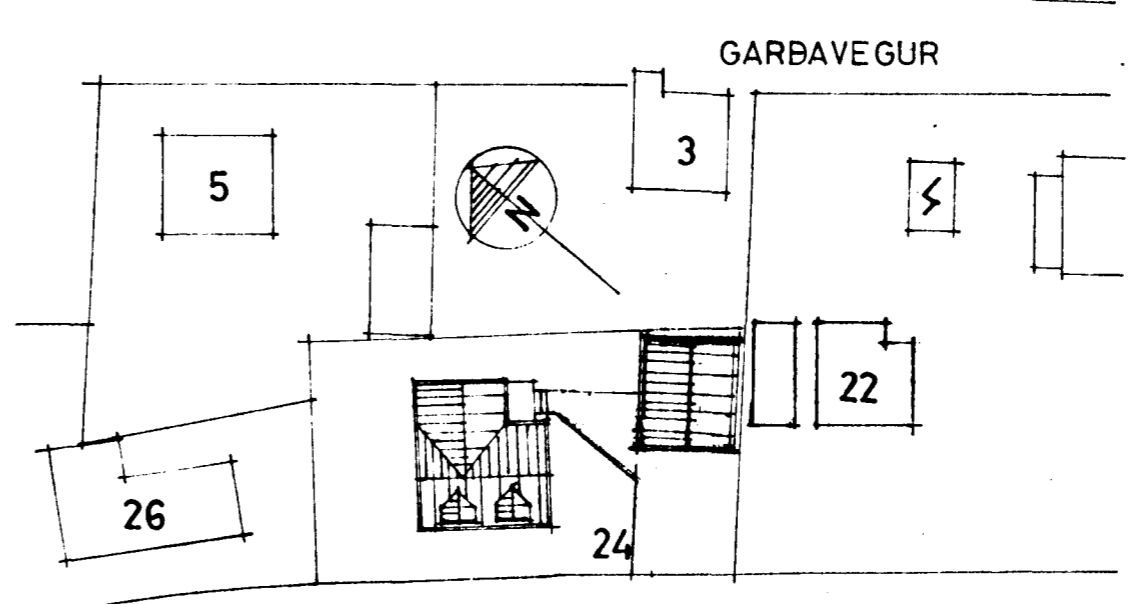

AFSTÖÐUMYND 1:500

BREYTT JÚLÍ 1989

TEIKNISTOFAN REYKJAVIKURVEGI 60. 220 HAFNARFIRÐI  
PALL V. BJARNASON ARKITEKT. FAI s. 54355

HELLISGATA 24, HAFNARFIRÐI - VIÐBYGGING, NÝTT RIS  
GRUNNMYNDR, SNID, AFSTÖÐUMYND

Páll U. Bjarnason

167.0	DAGS	JAN 1985
	KVARDI	1:100 1:500
	HANNAÐ	P.V.B.
	TEIKNAD	A.E.
	YFIRF.	P.V.B.