


Kirkjuvegur 30.




Mál 1:100

Samþykkt & fundi bygginga-
næfndar þ. 18. 10. 1947

f.h. BYGGINGAFULLTRÚINN
I HAFNARFIRDI
Stenard.

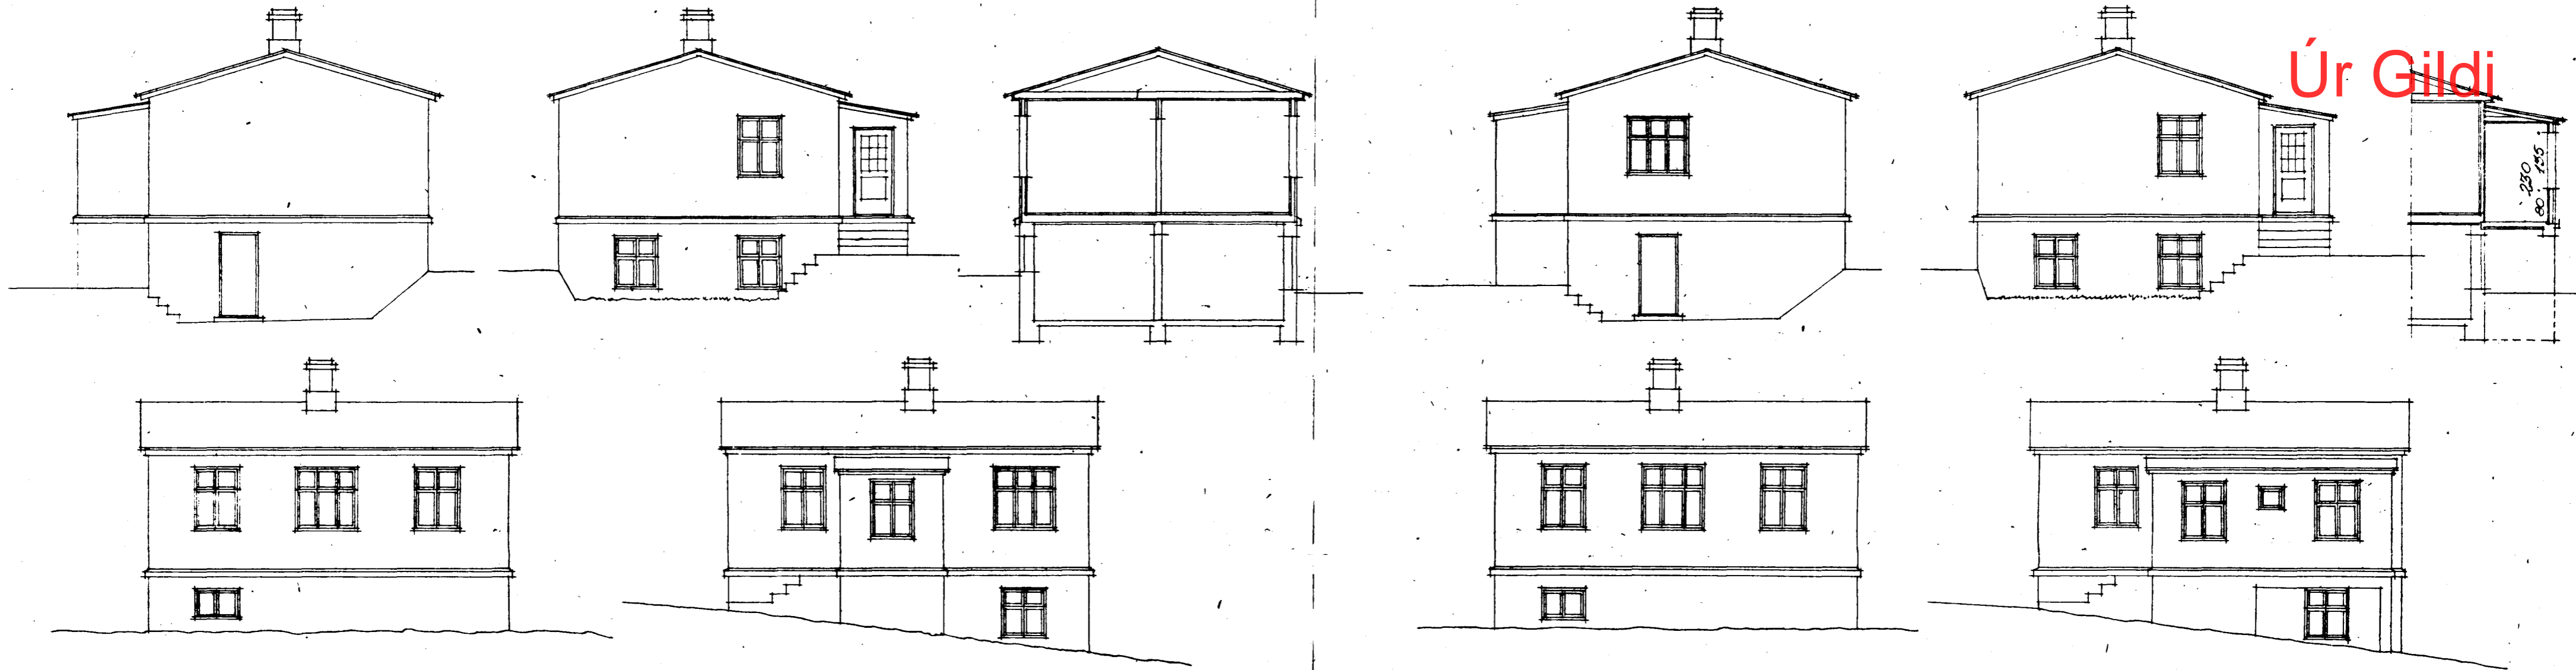

Úr Gildi

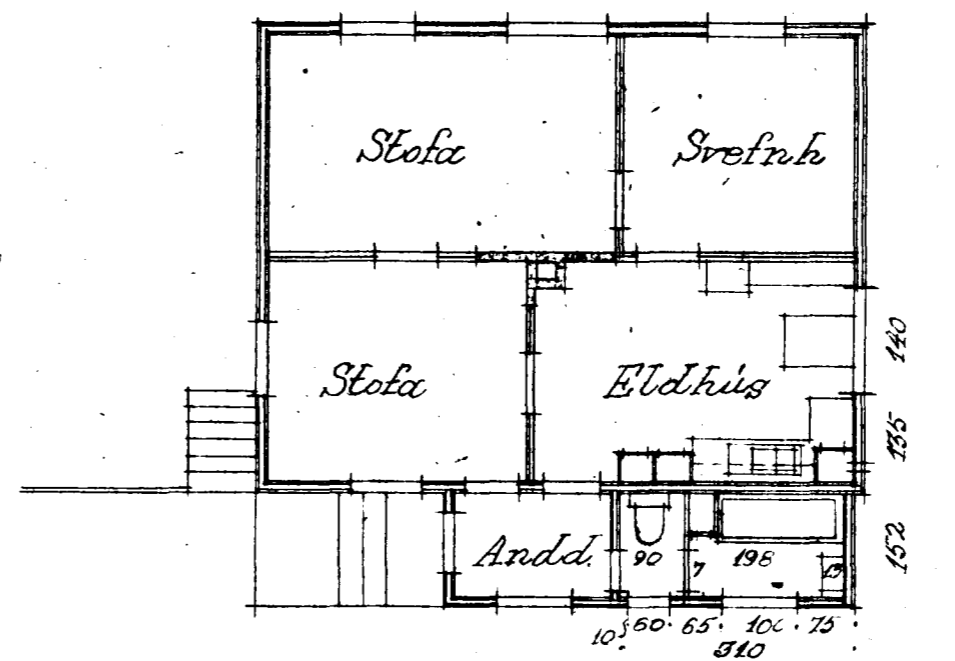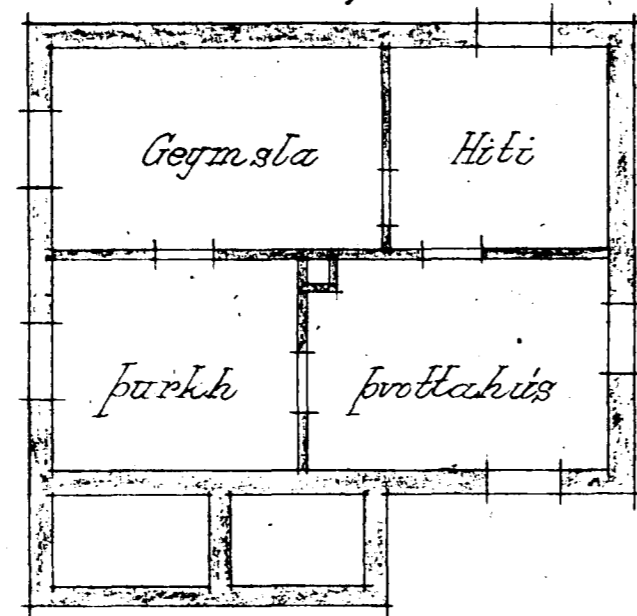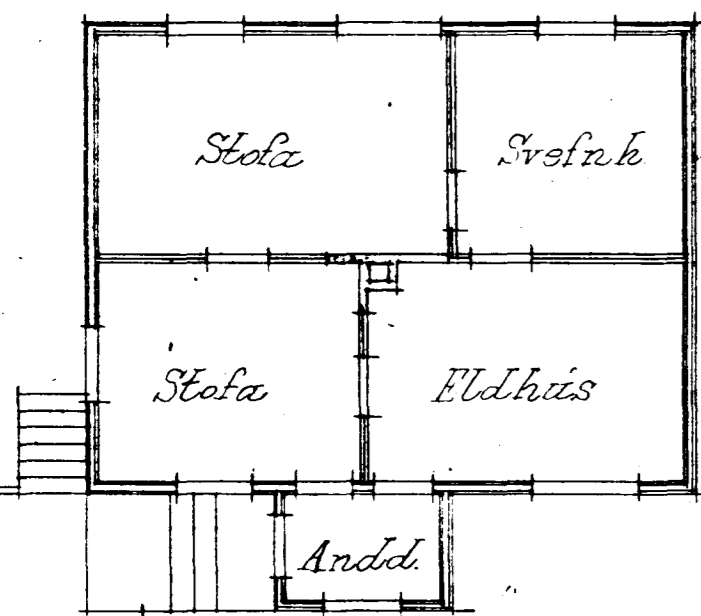

Væðbygging 4,11 m²

Fyrir breytingu

Eftir breytingu



Reykjavík 10-9-47
Gísli Jónsson