




Samþykkt þann

20 MAI 2000


Byggingatulltrúinn í Hafnarfirði:  
Erlendur Hjálmarsson

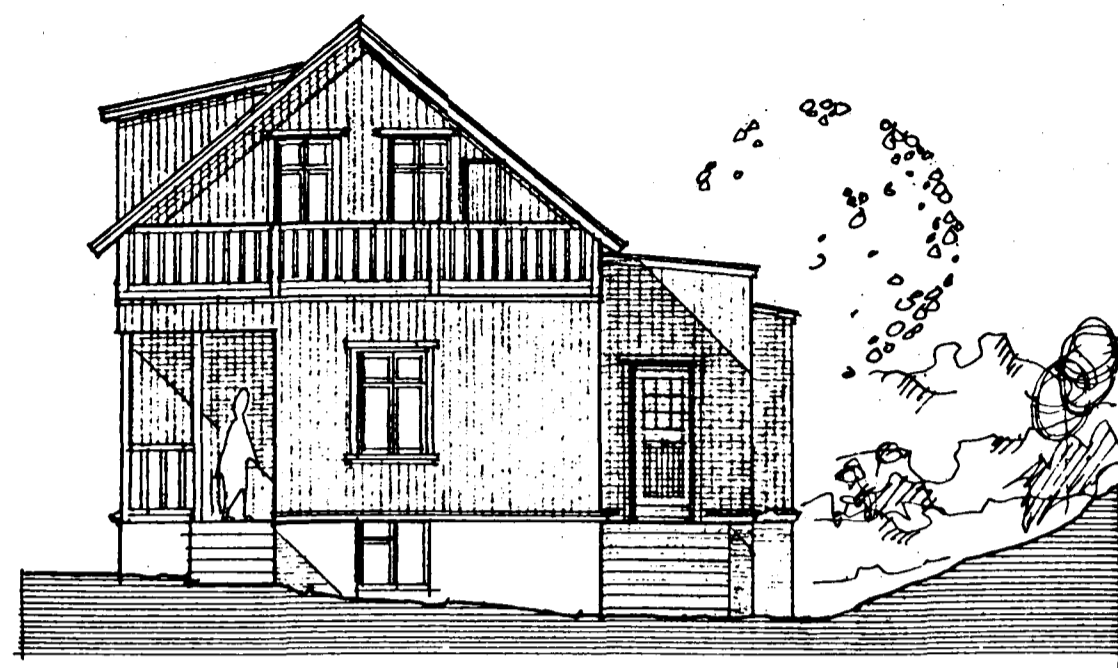


AUSTUR 1:100




SÚÐUR 1:100

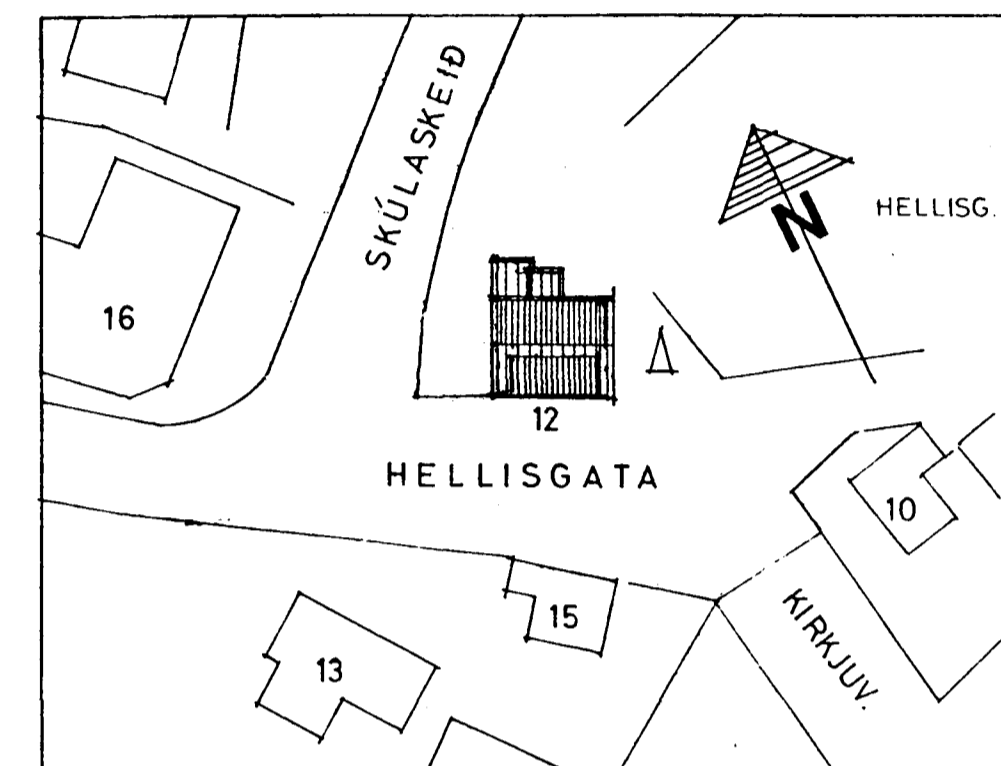

AFSTÖÐUMYND 1:500

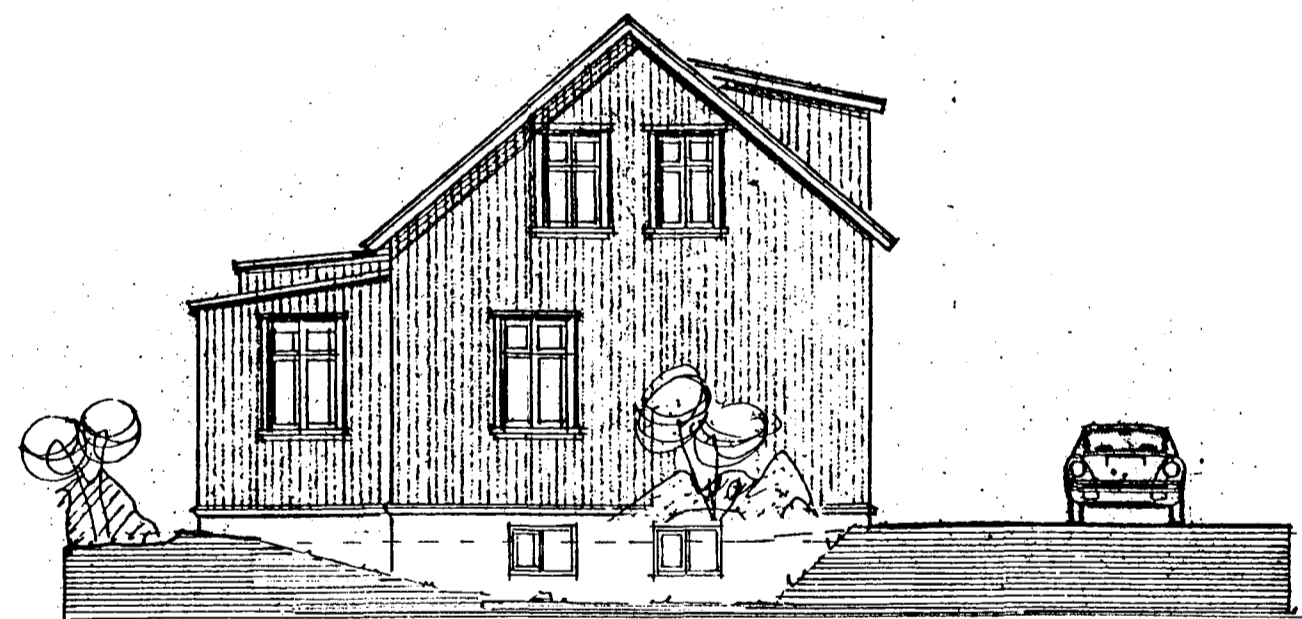

VESTUR 1:100

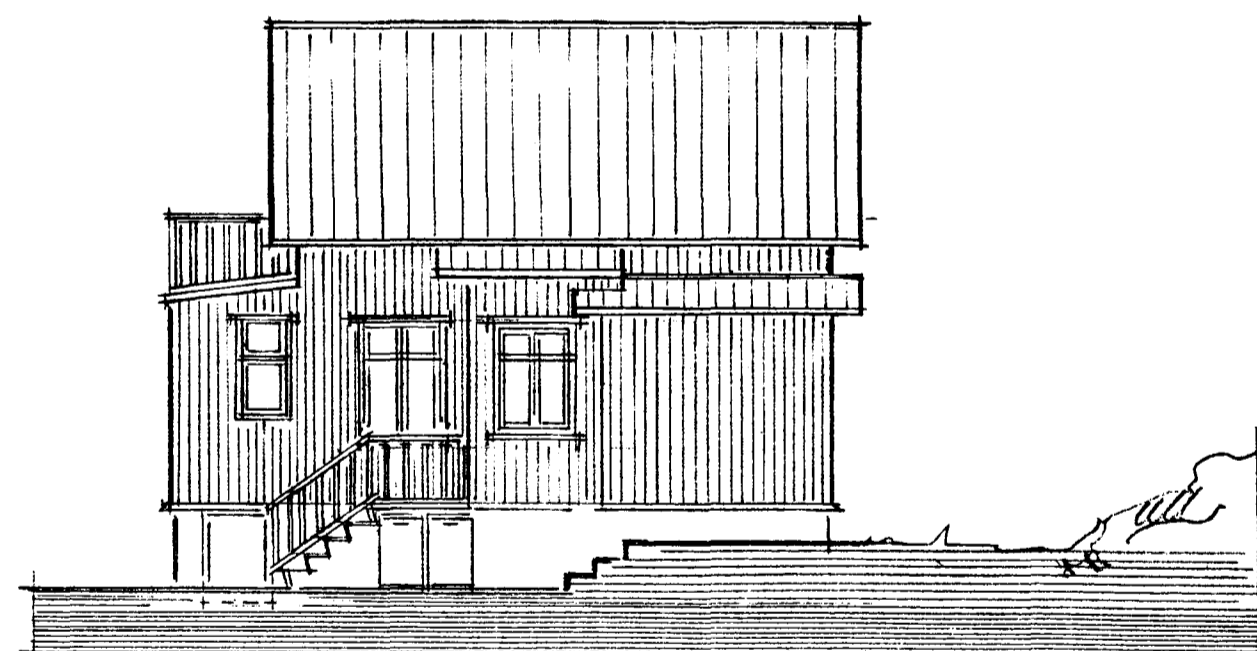

NORÐUR

Húsið var samþykkt sem tvær íbúðir í byggingarnefnd Hafnarfjarðar 13. apríl 1977.

Í dag er húsið teiknað upp eins og það er vegna gerð eignaskiptayfirlýsingar.

Stuðst var við uppdrátt eftir Pál .V Bjarnason frá 1988.

STAÐUR:	<b>Hellisgata 12</b>	DAGS:	20.5.2000
EFNI:	Útlitsmyndir afstöðumynd	KVARDI:	1/100/500
		NR.	2
HÖNNUÐUR:	Kristján Þórarinnsson BFI		