


Sambykkt á fundi bygginga
Ganga skal fyrst ogum
nefndar þ. 161 6 17 82
eldstæði i samræði með
sökktviliðssjóra

I HAFNARFÆRÐI
[Signature]

'Asklönum mír löðarlega
Hannigal. F.S.S.

Úr Gildi

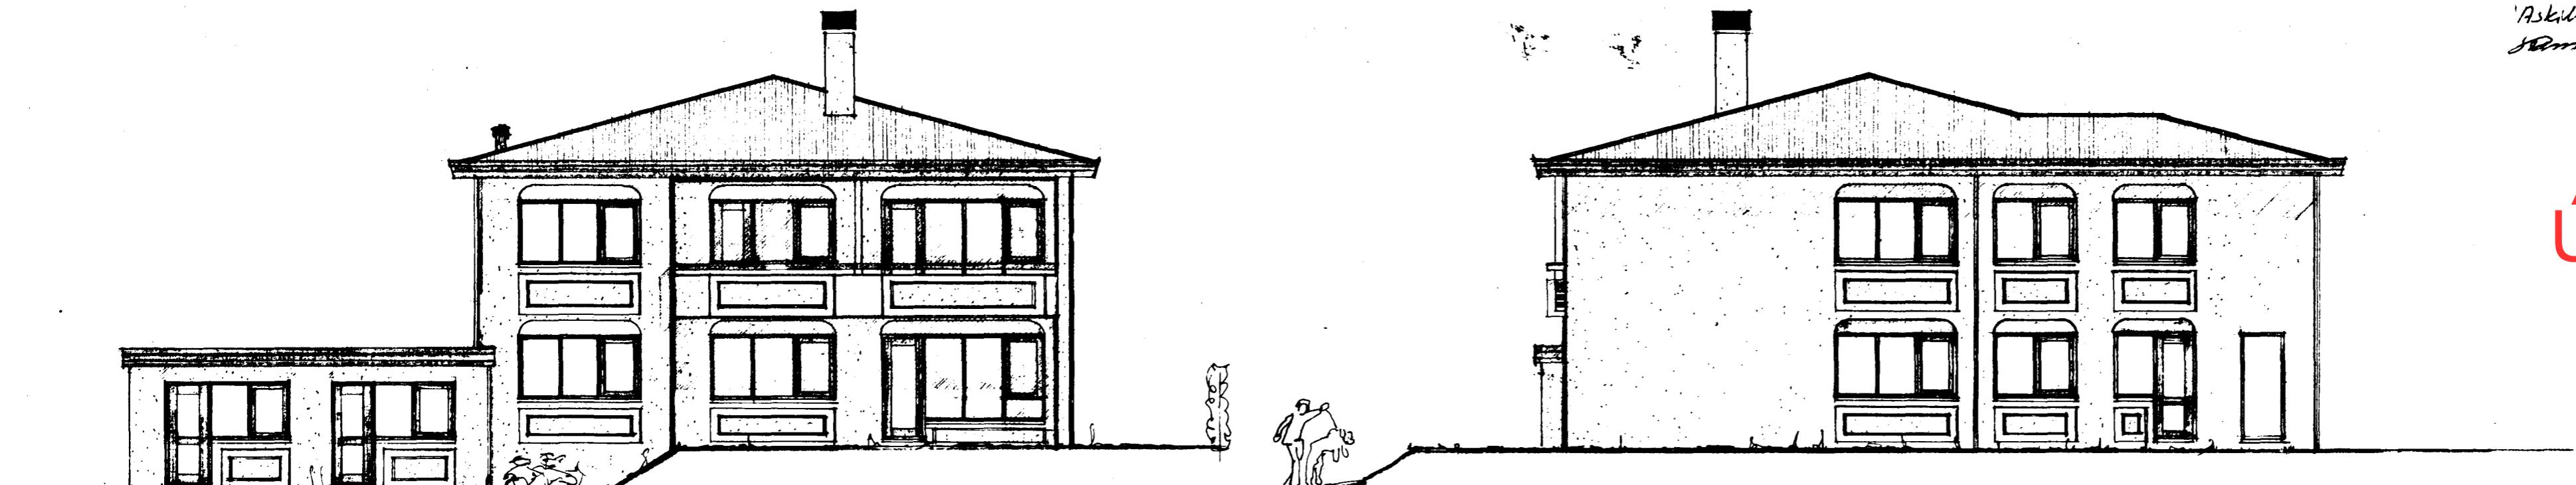

SUDAUSTRUMPHLID



SUOUESTURMHLID



NOROAUSTURMHLID



NOROUESTURMHLID

3660 - 0170 . 01

02

3

HELLISGATA 17-~~8~~ BEYGDIAVIC
RVC 23.5.82 SEPT 83 OKTO 83
ÖFLUTSMYNDIE
MAL 1:100
TEICH KRISTINN SUEINBJÖRNSSON *[Signature]*