Ganga skal frá opnu eldstæði í samráði við slökkvil. Sveitarstj.

Samþykkt á fundi byggingarnefndar 9/9 87, 16/6 82, 12/10 83
BYGGINGAFULLTRÚINN
Í HAFNARFIRÐI
E. Sigurðsson

Áskilinn nýr lóðarleigusamningur
F.Sig.

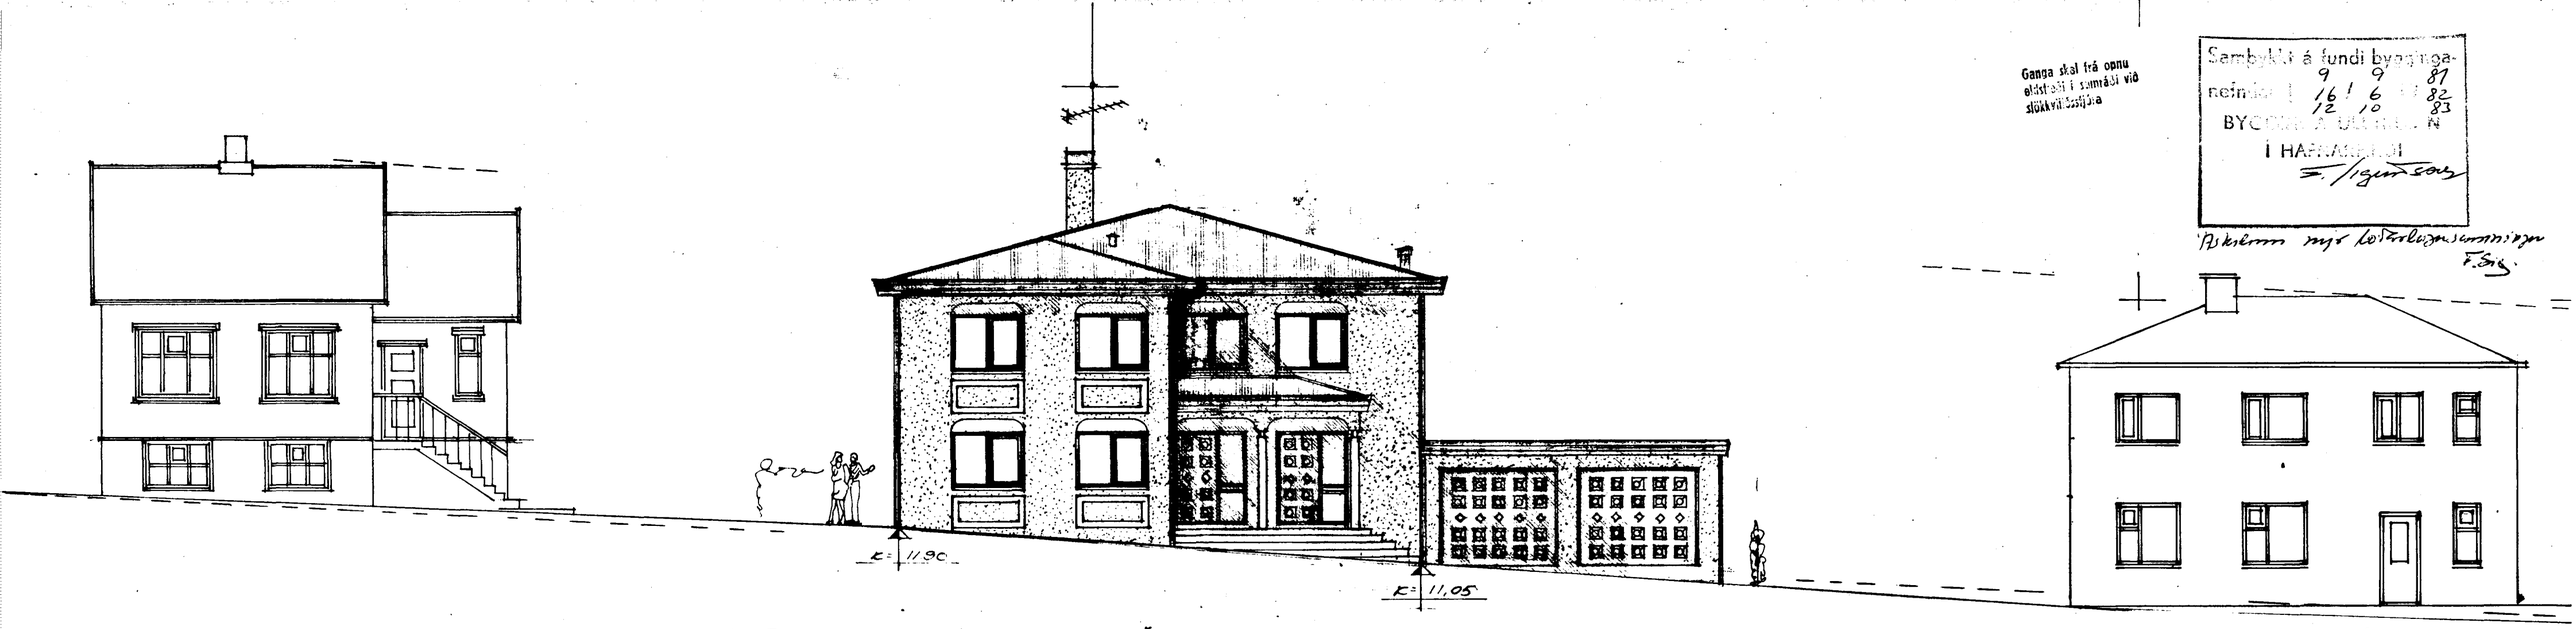

NORÐAUSTURHLIÐ AÐ GÖTU

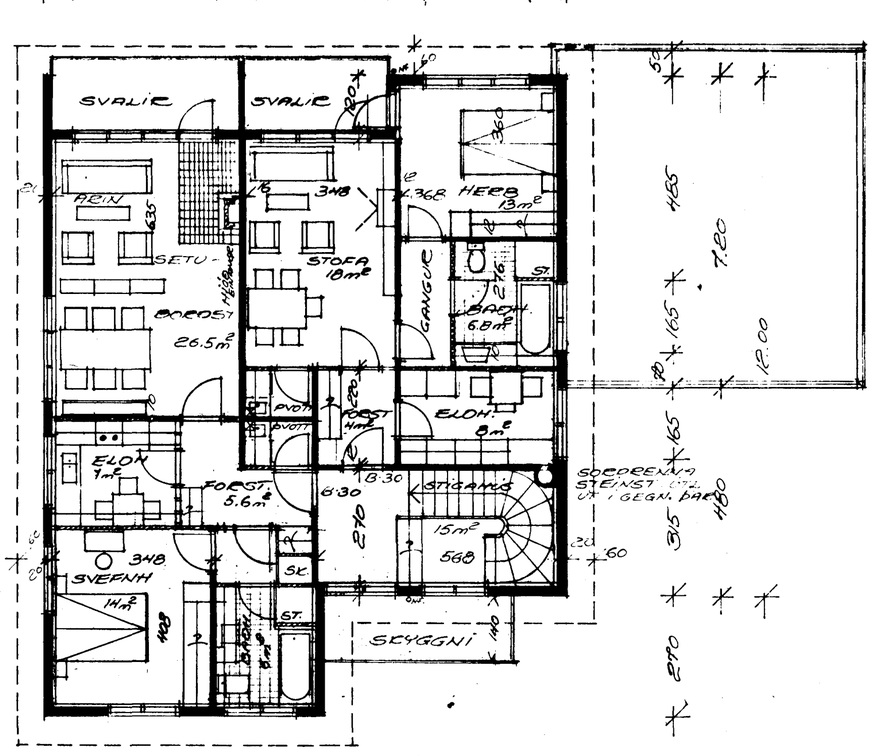

GRUNNMYND EFRI HÆÐAR 152 M²
2 ÍBÚÐIR

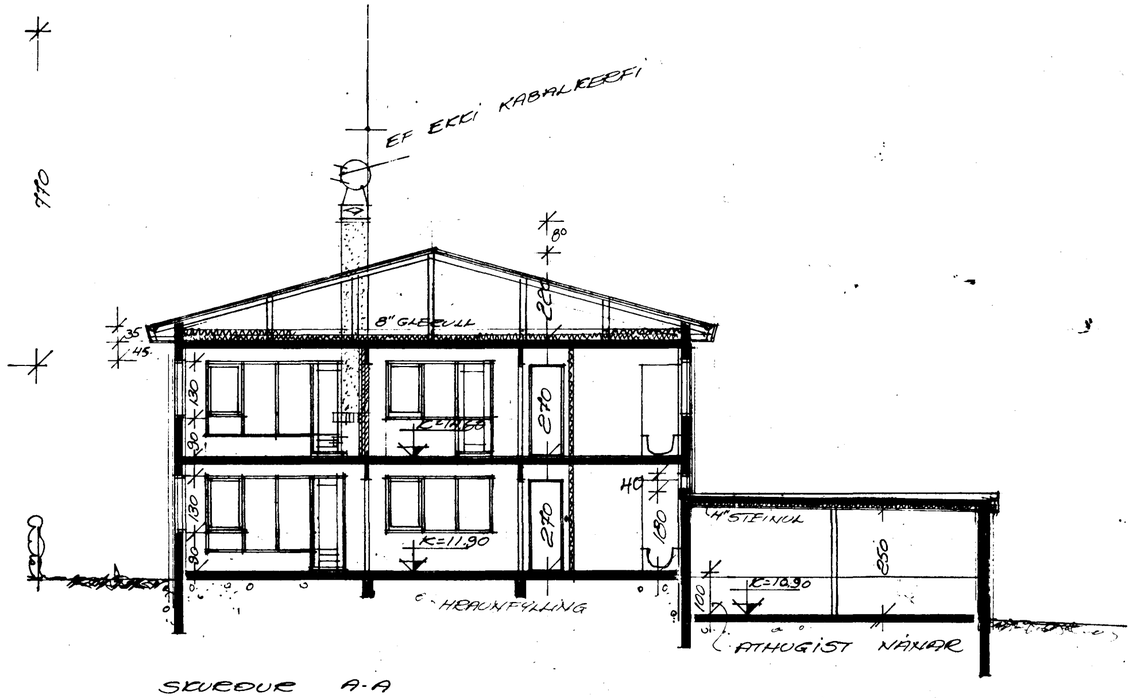


3660 - 0170 - 01
02

2

HELLISGATA 17-19 HAFNARFIRÐI
REVK JÚLÍ 81 (JÚNÍ 82) SEPT 83 OKTÓ 83
GRUNNMYND ÚTLIT OG SNIÐUR
MÆL 1:100
TEIKN Kristinn Sveinbjörnsson
KRISTINN SVEINBJÖRNSSON