

Samþykkt á fundi bygginga-
nefndar þ. 15.12. 1990

BYGGINGAFULLTRÚINN
Í HAFNARFIRÐI

[Signature]

ÞÓÐBEUNIÐRÖP 1978
SETT Í SUEFNA



AD NORDURFRALT




AD KIRKUVEGI




NORDURHLID



AUSTURHLID

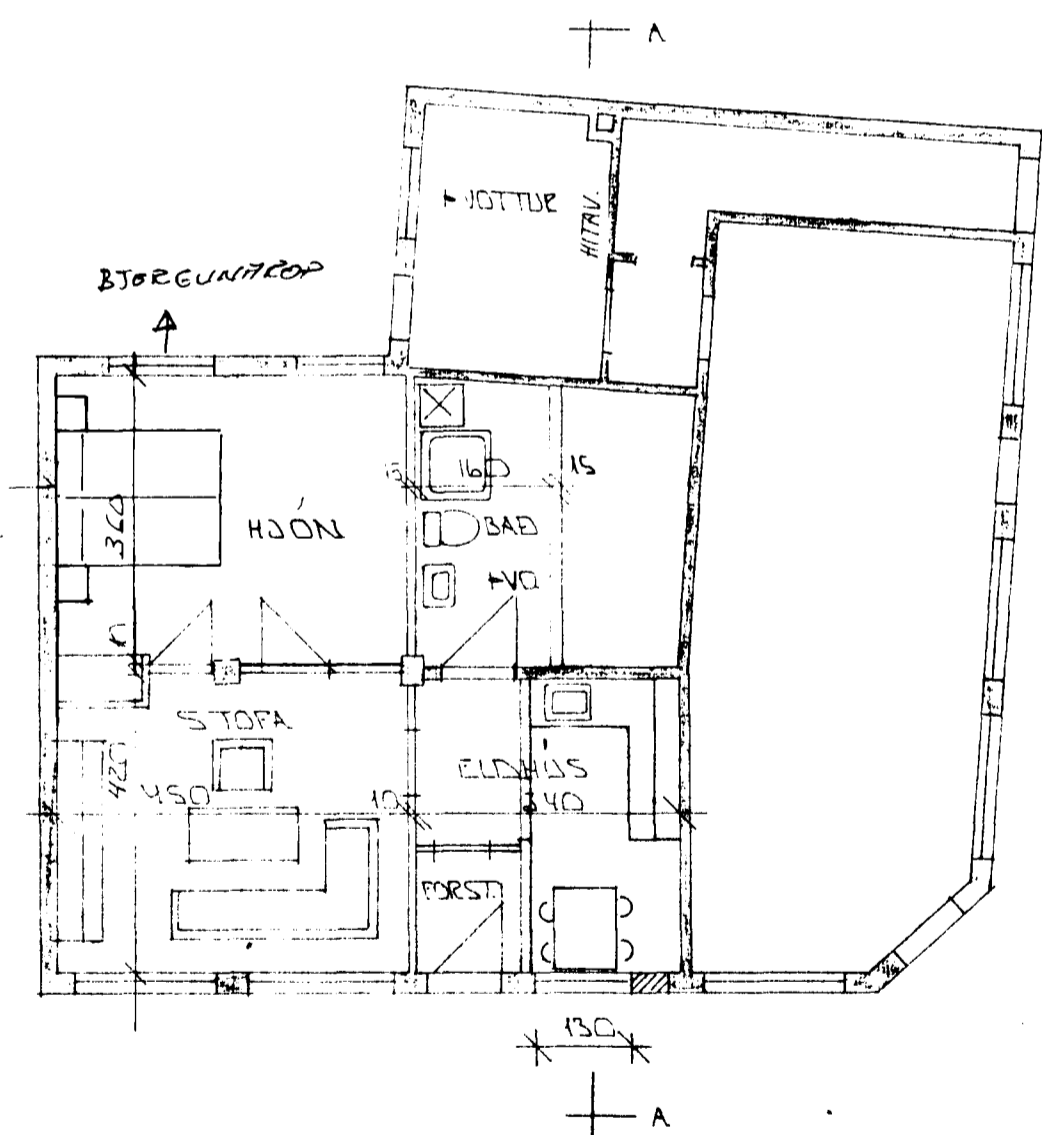

GRUNNMÝND 1.HÆÐ 1:100

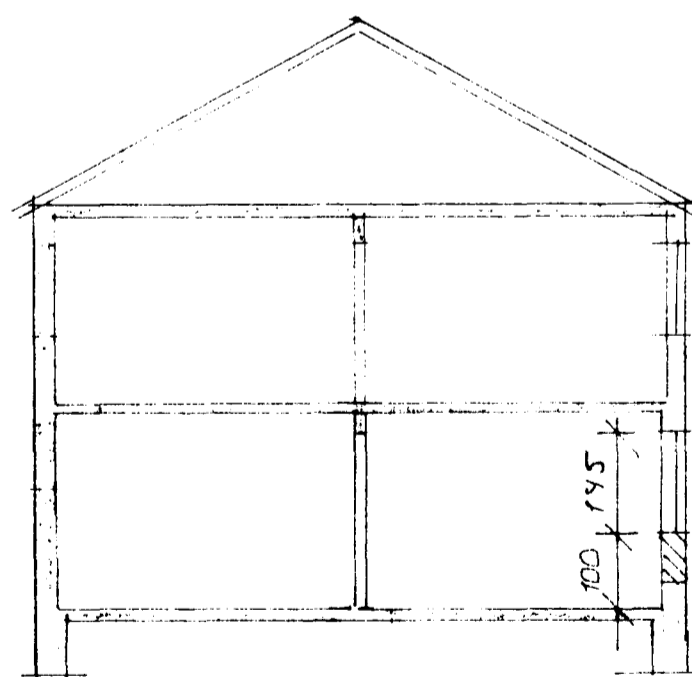

SNID A-A

DZ	15.02.90	BARNAHERB. ÚT. HJÓNAH. STEKKAD.	80
D1	08.15.89	BARNAHERB. STEKKAD. VEGGUR Í ELDHUSI	80
BR.NR.	DAGS	EDLI BREYTINGAR	SIGN.
HELLISGATA 18 HAFNARFIRÐI			DAGS MAI '88
BREYTING ATVINNUGHUSN. Í ÍSÚÐARHUSNEDI.			HANNA
1.HÆÐ			TEIKNAD
MELIKV. 1:100			VERK NR. 8814
SIGURÐUR ÞORLEIFSSON TEKNIFRÆÐINGUR FOT.F.I.			BLAD NR.
STRANDGÖTU 11 HAFNARFIRÐI SÍMI 547514			