



Breyting á Húsi Guðjóns Jónssonar. Kirkjuveg 29 í Hafnarfirði.


Samþykkt á fundi bygginga-
nefndar þ. 21/12 1942
BYGGINGAÞULLTRÚNN
Í HAFNARFIRÐI
S. Jónsson

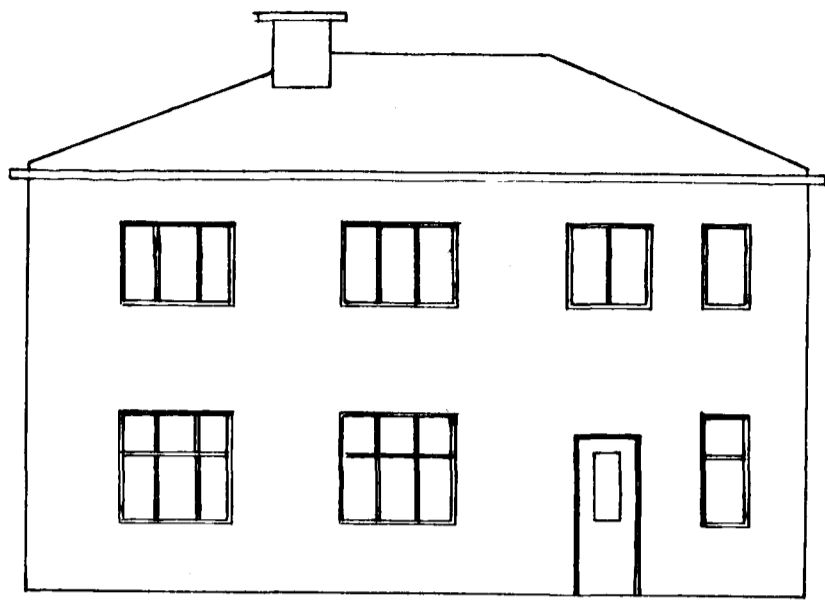


VESTUR

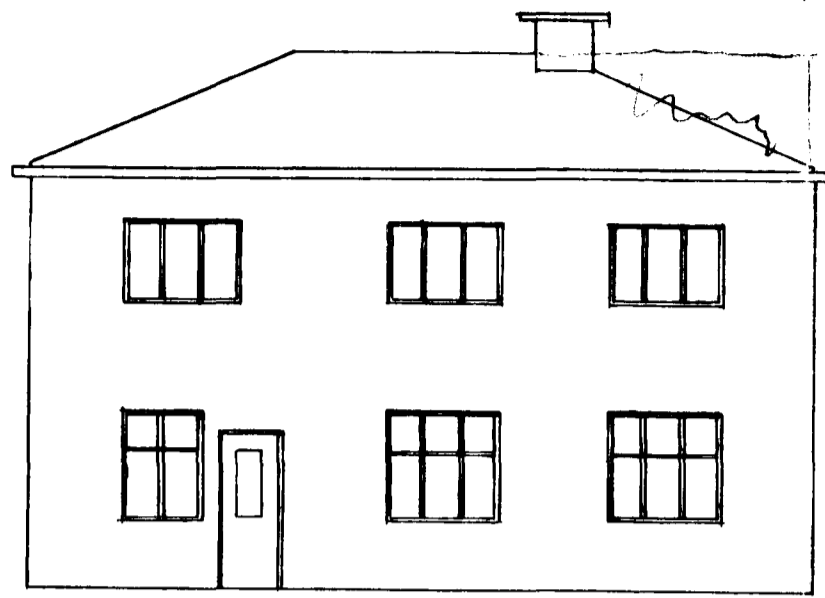




AUSTUR

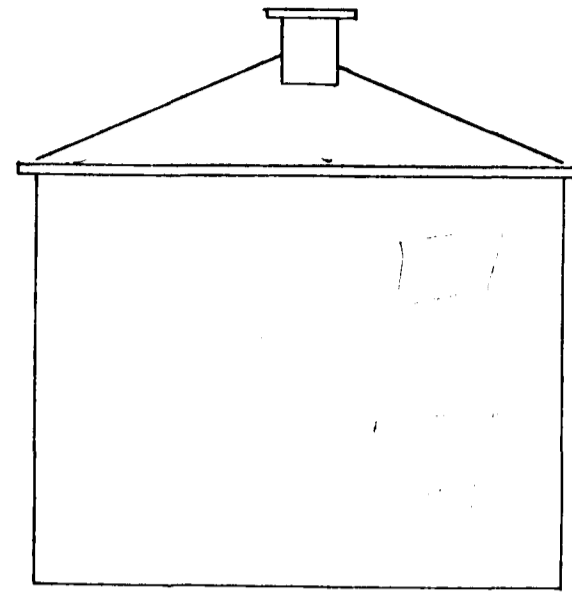


SÚÐUR

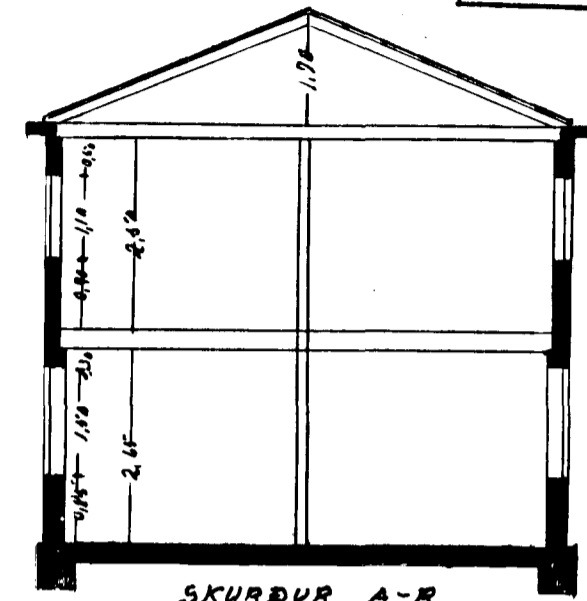

SKURÐUR A-B

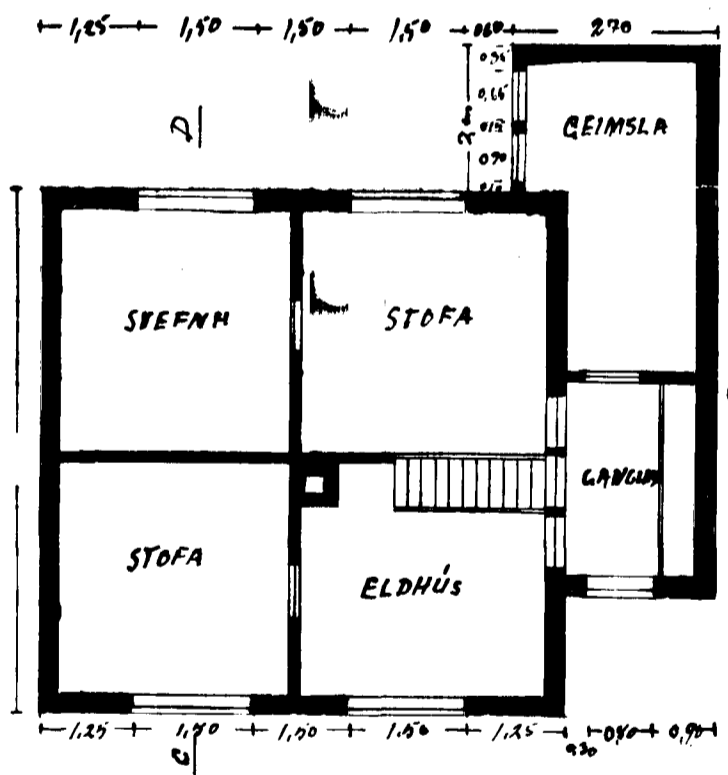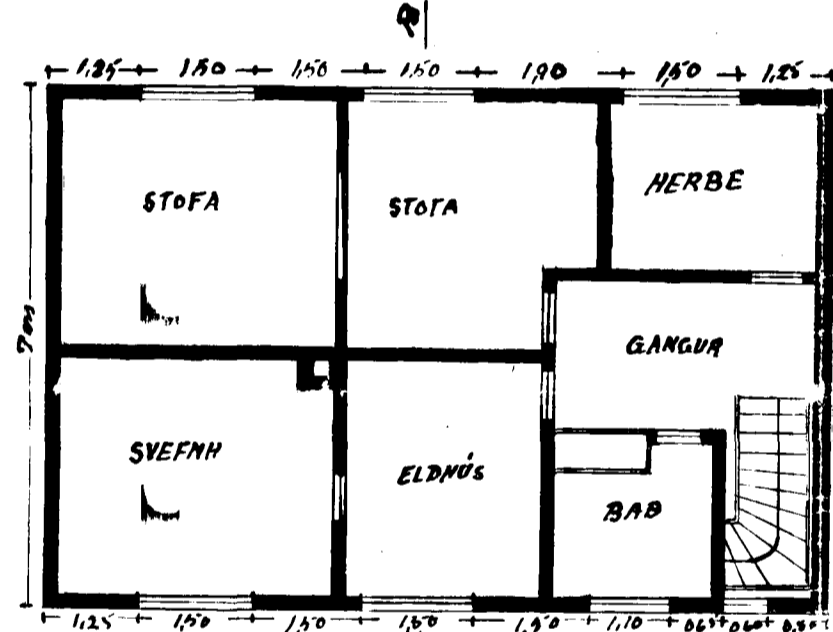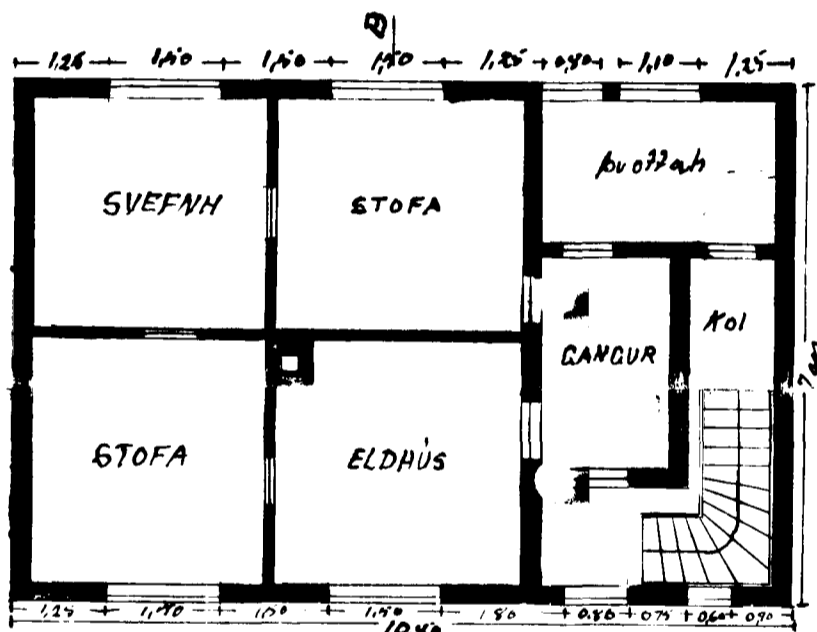


MK 1:100

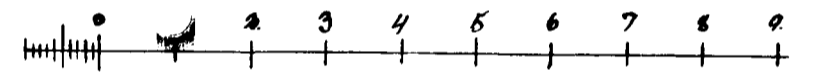

Hafnarfirði 9/10 1942.


Böðvar Sigurðsson

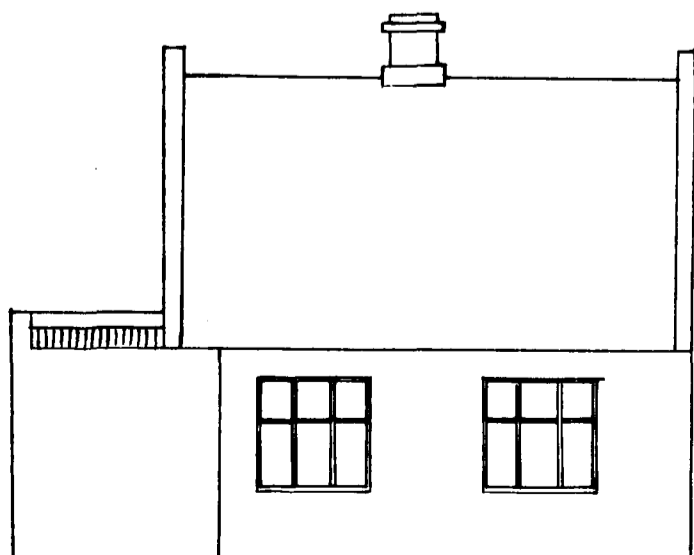


VESTUR




AUSTUR

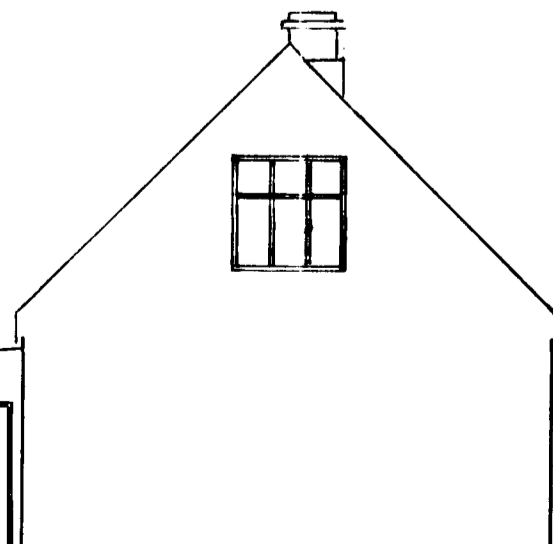

SÚÐUR

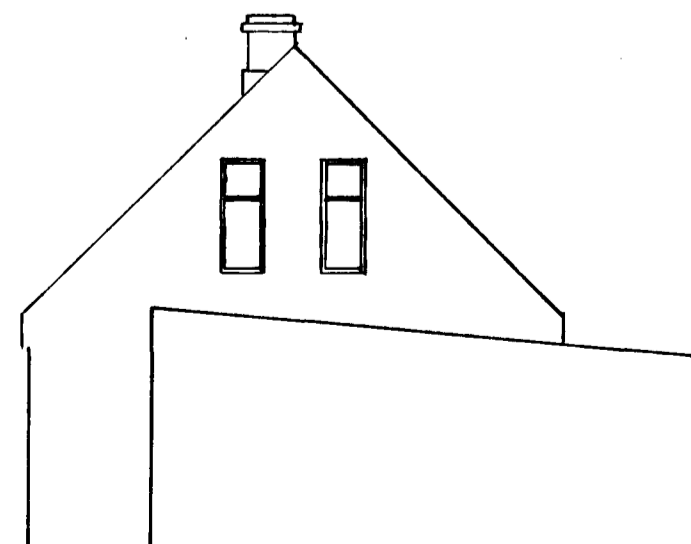

NORÐUR

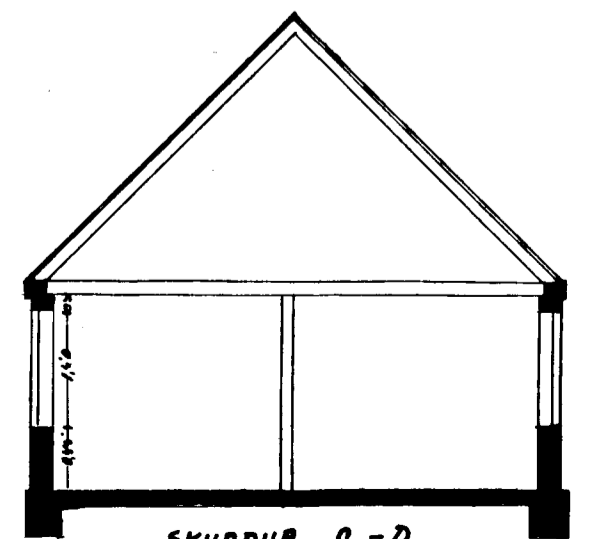

SKURÐUR C-D