




Hellisgata nr. 36 Hafnarf. eftir breytingu 1:100

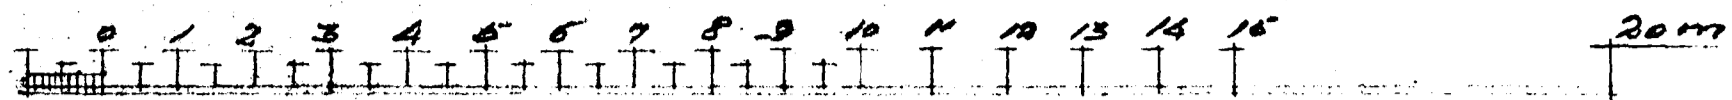


Gambykkt & fundi bygginga-  
netadar p. 12/7 1967  
BYGGINGAFLUTRÚNN  
Í HAFNARFIRÐI  
F. Sigurdsson

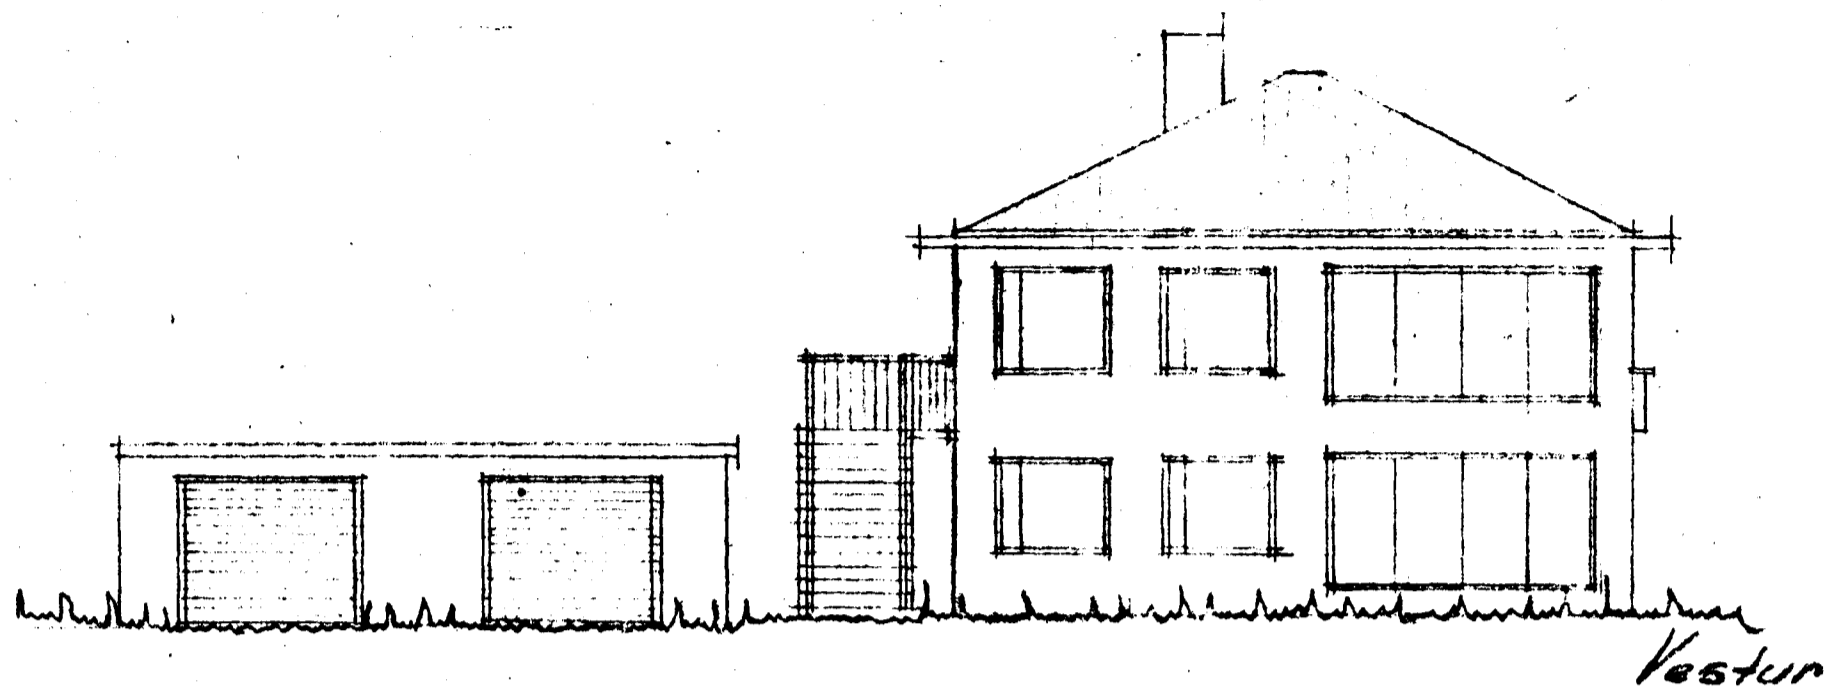


Vestur

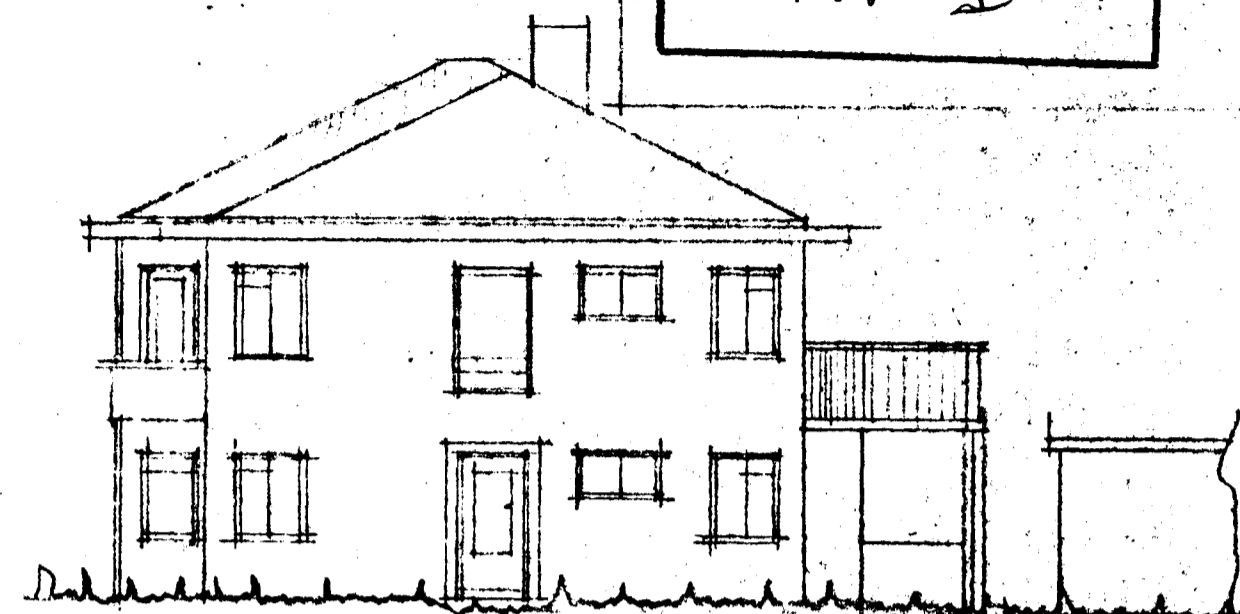


Austur

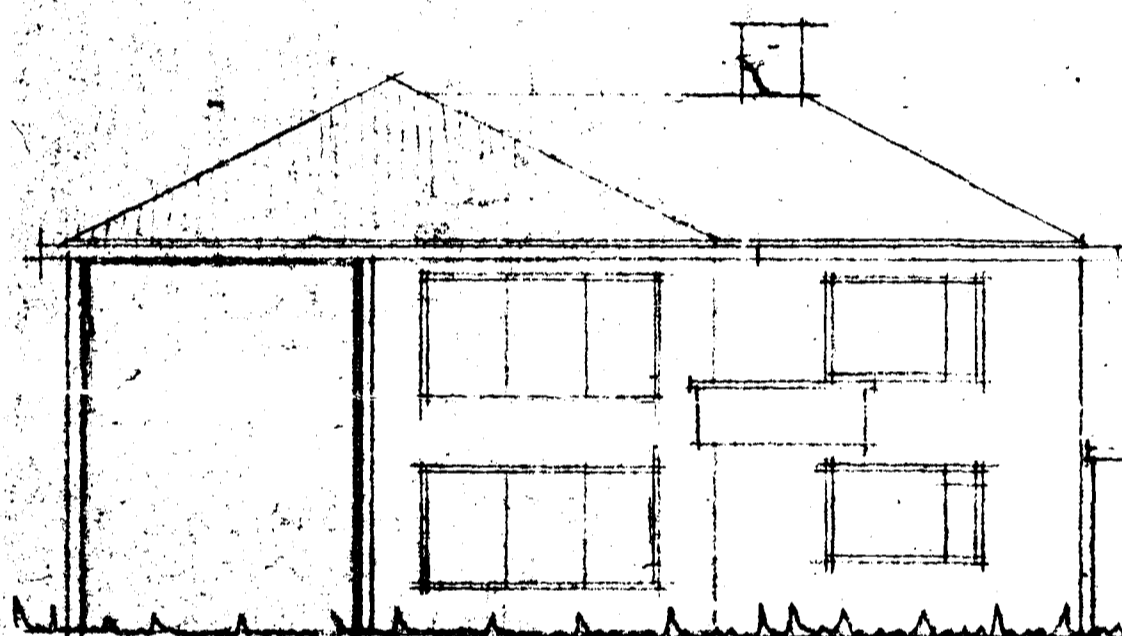


Suður

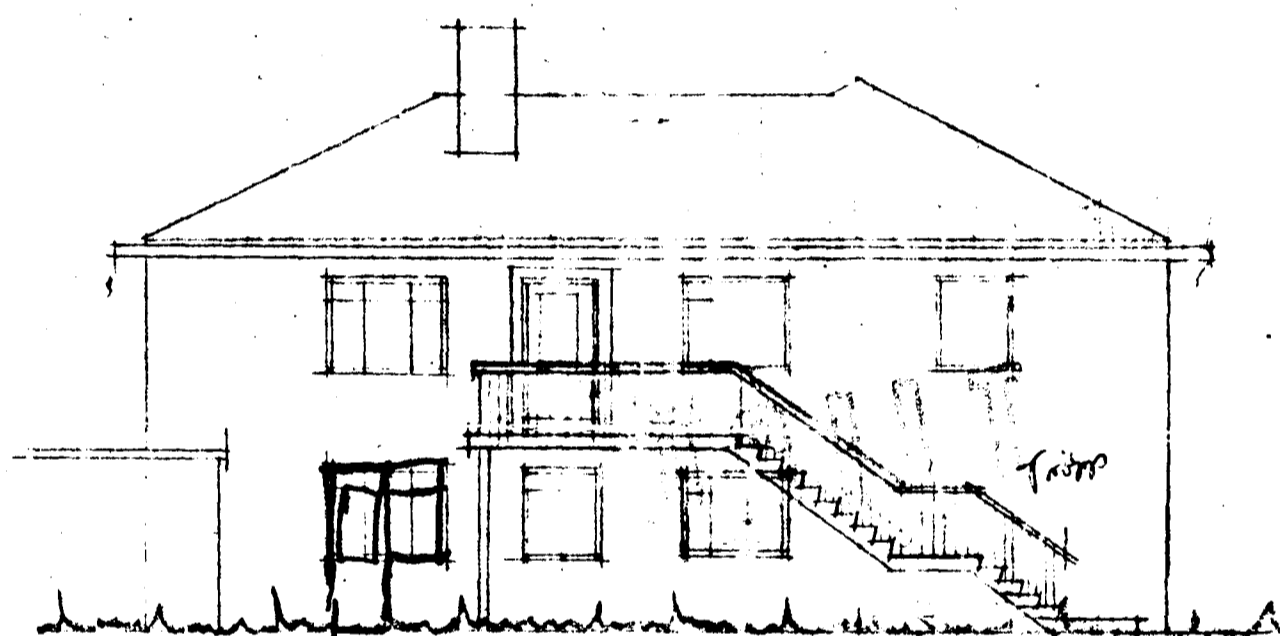


Norður

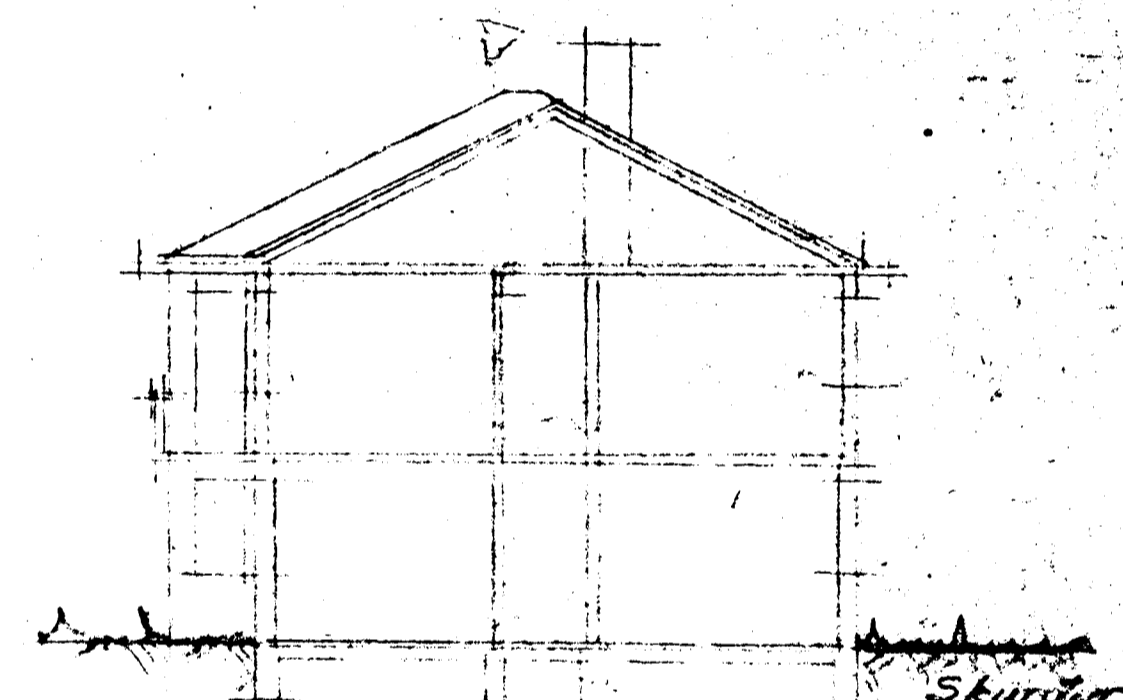


Skurður

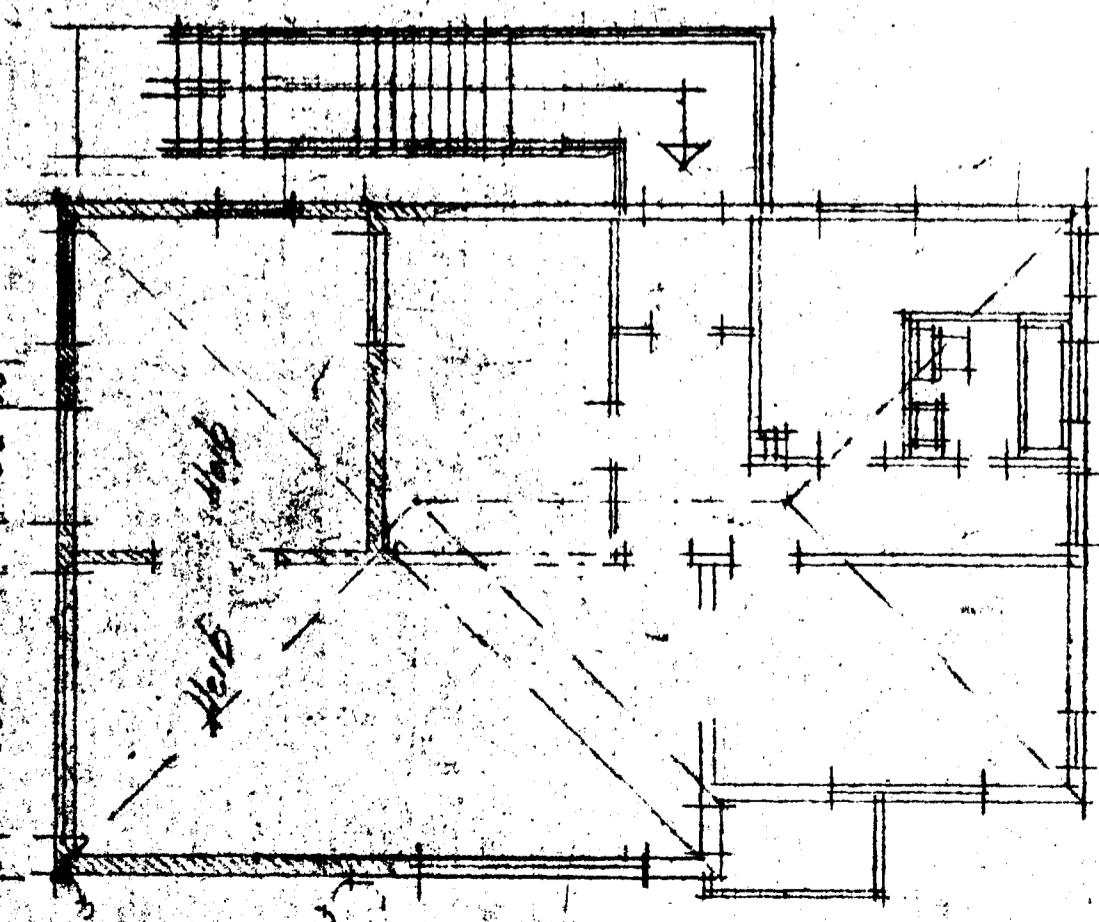

II. hæð

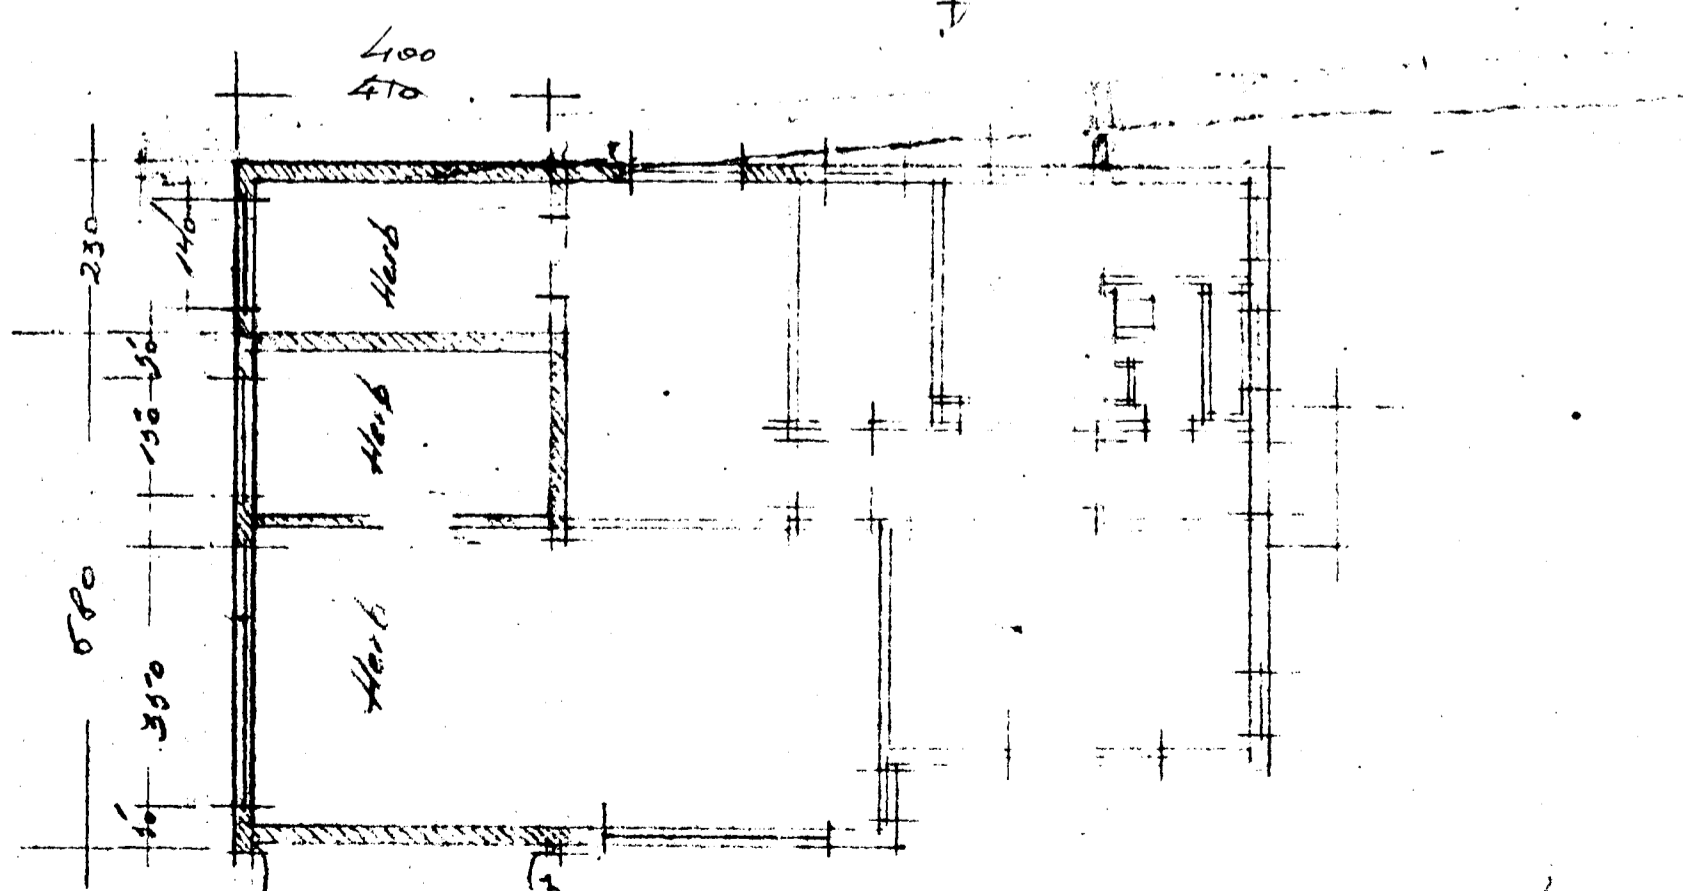

I. hæð

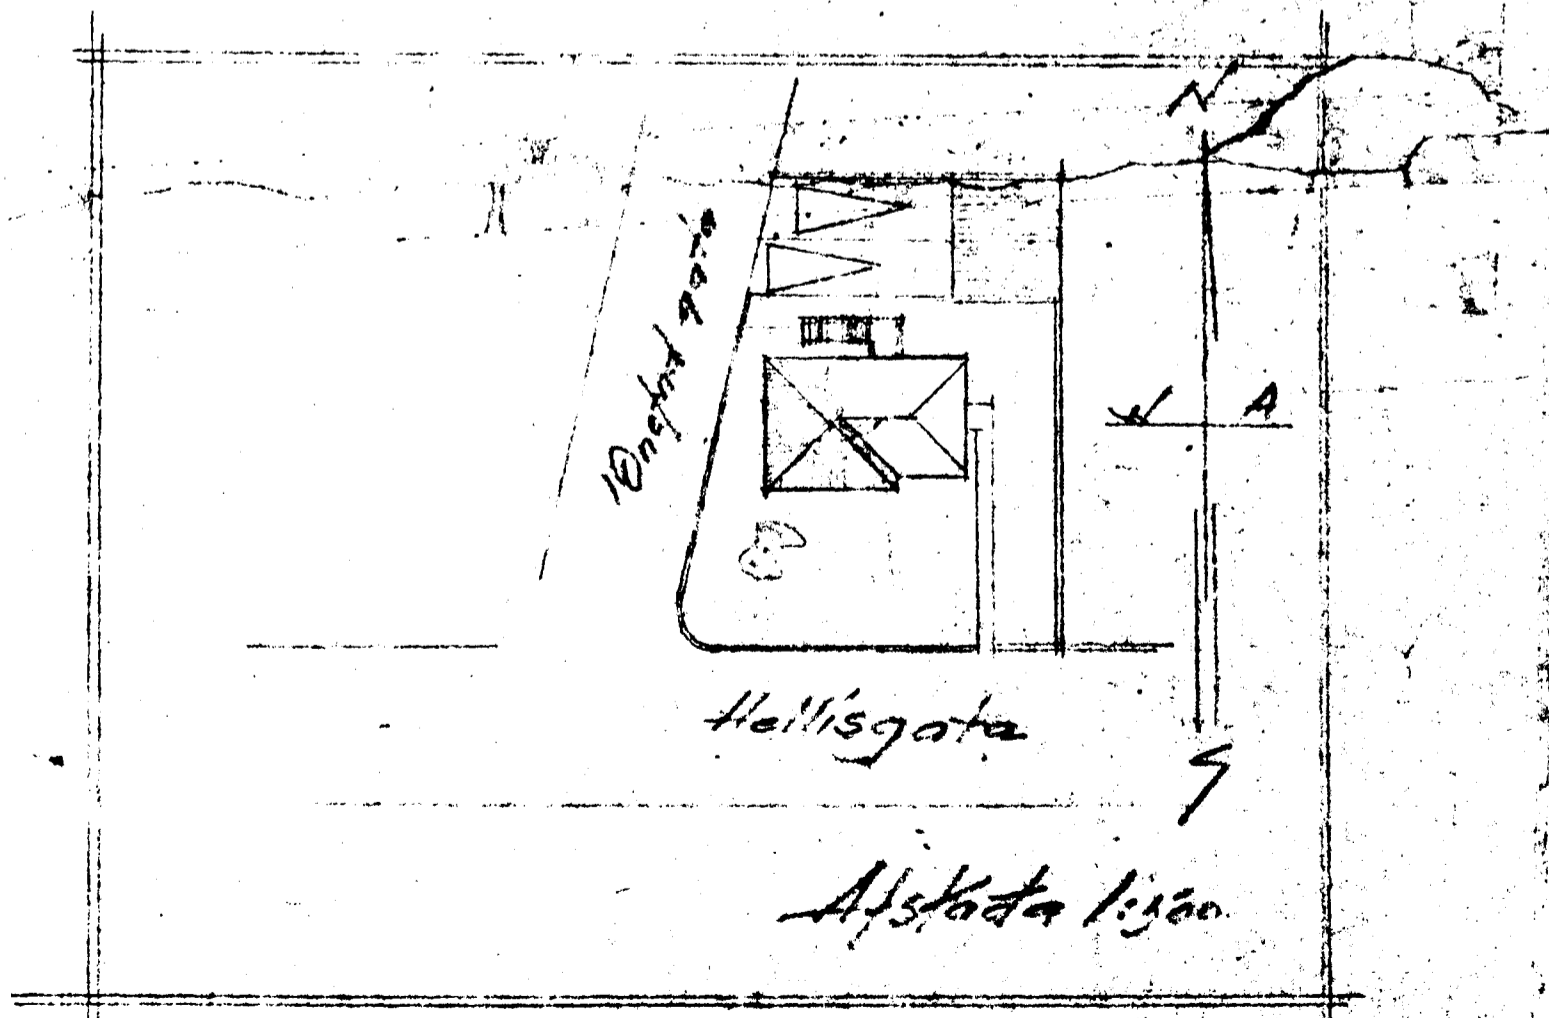

Hafnarf. í maí 1967  
F. Sigurdsson