


Stærseyrarveg 9A. Viðbygging
Eigandi Páll Þorkelsson

1:100




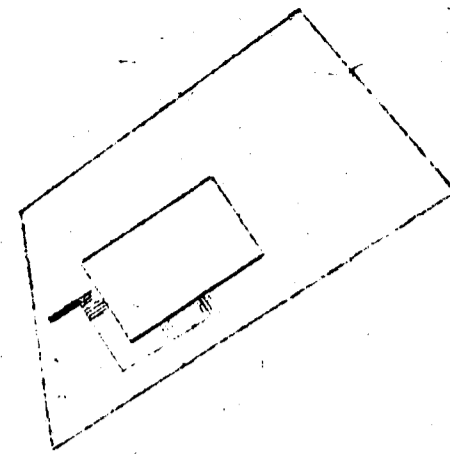


afstærning 1:500

Samþykkt á fundi bygginga-
nefndar þ. 4.1.10 1961






BYGGINGAFULLTRÚINN
Lh. I HAFNARFIRÐI

F. Sigmundsson

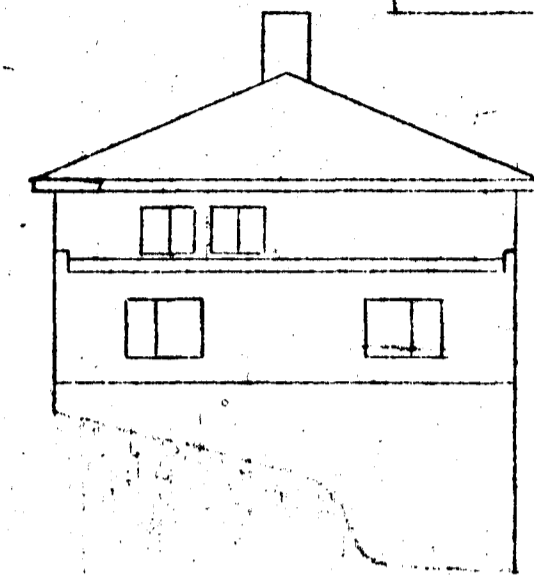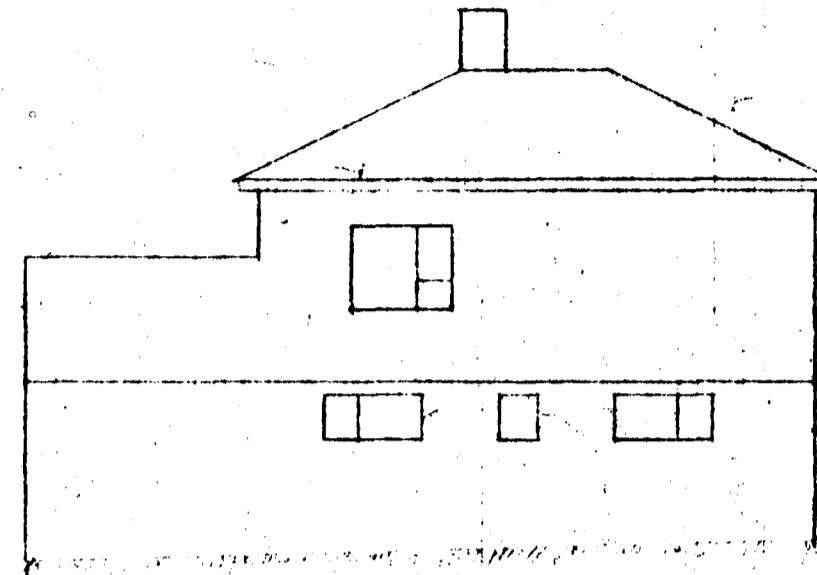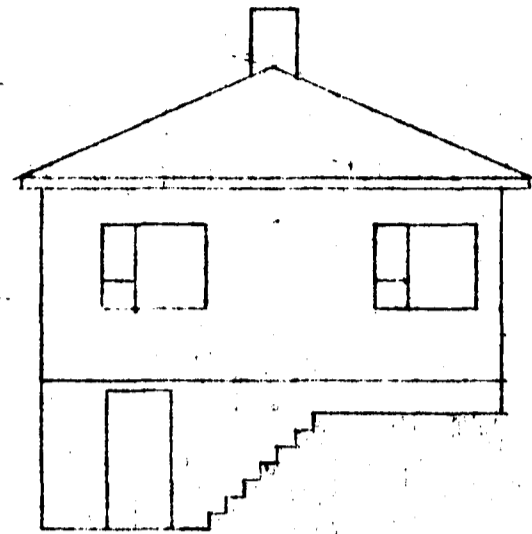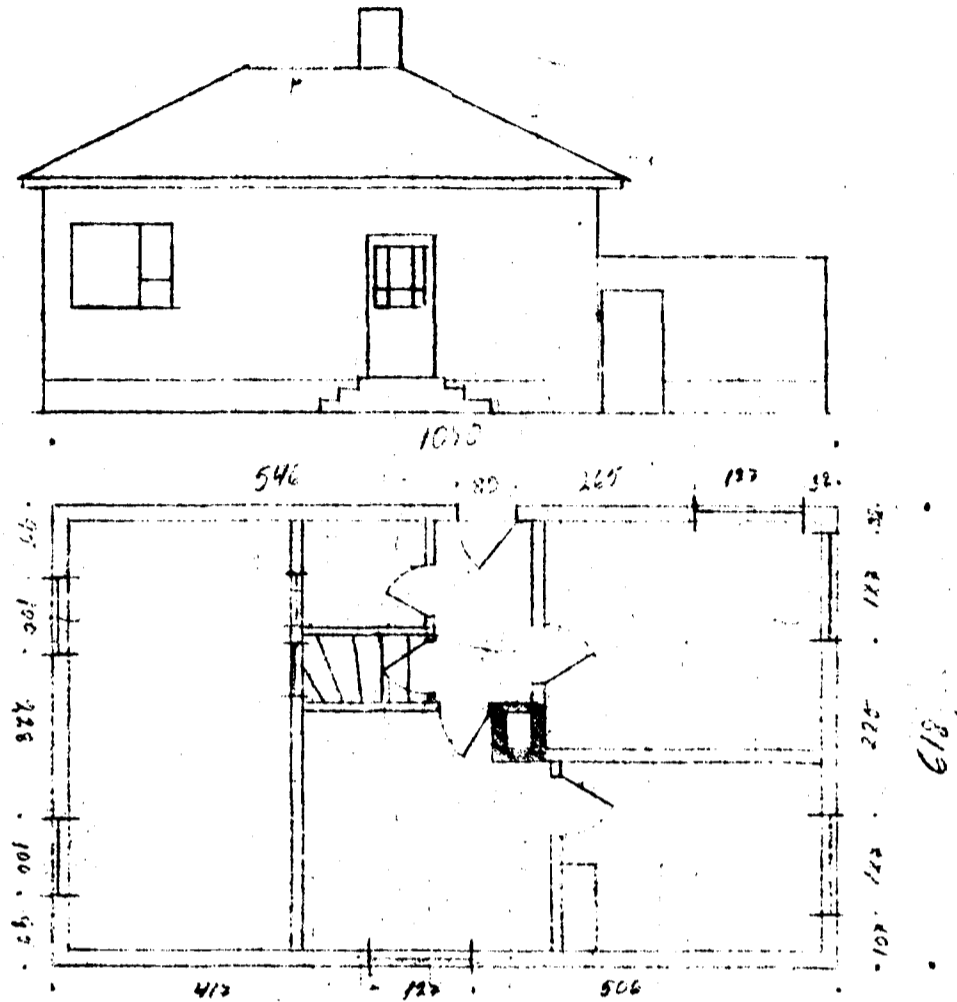

Fyrir breytingu

Eftir breytingu

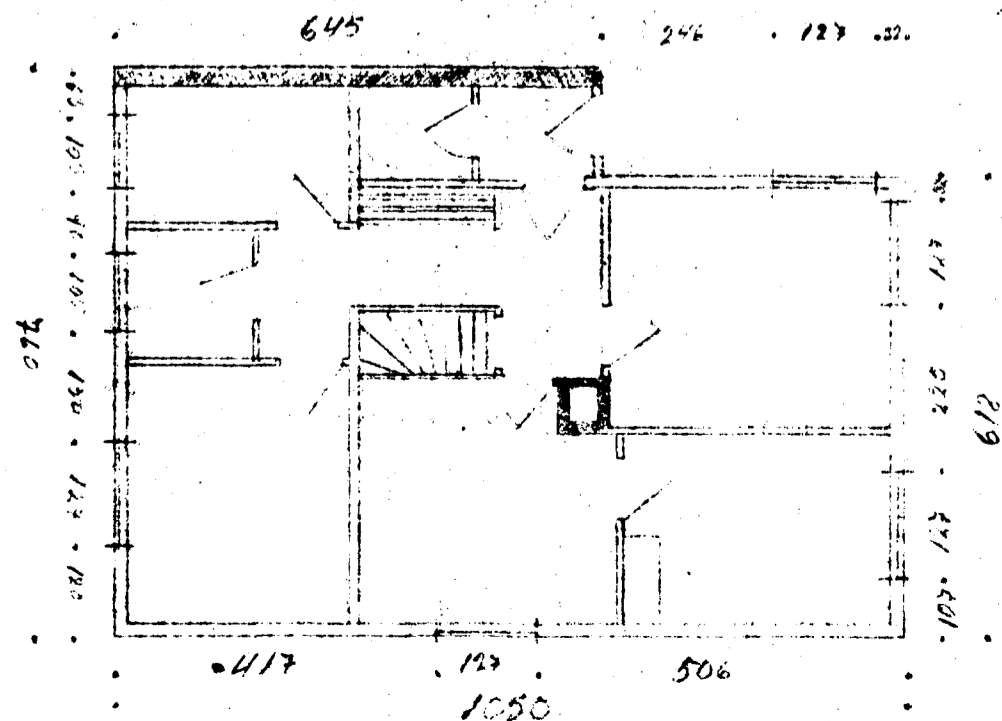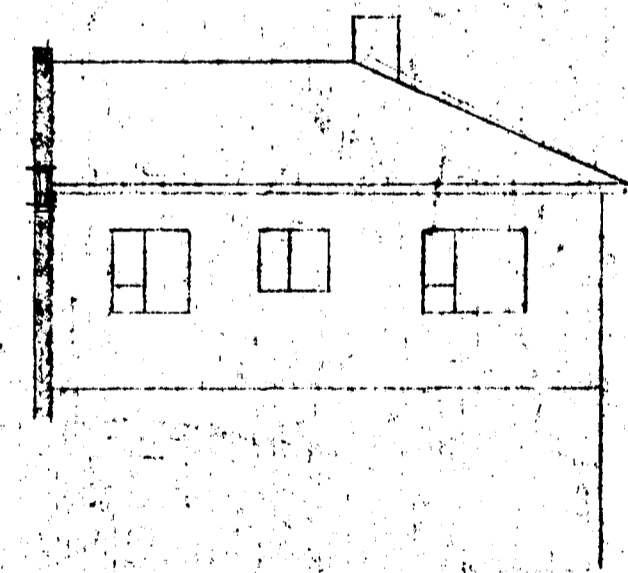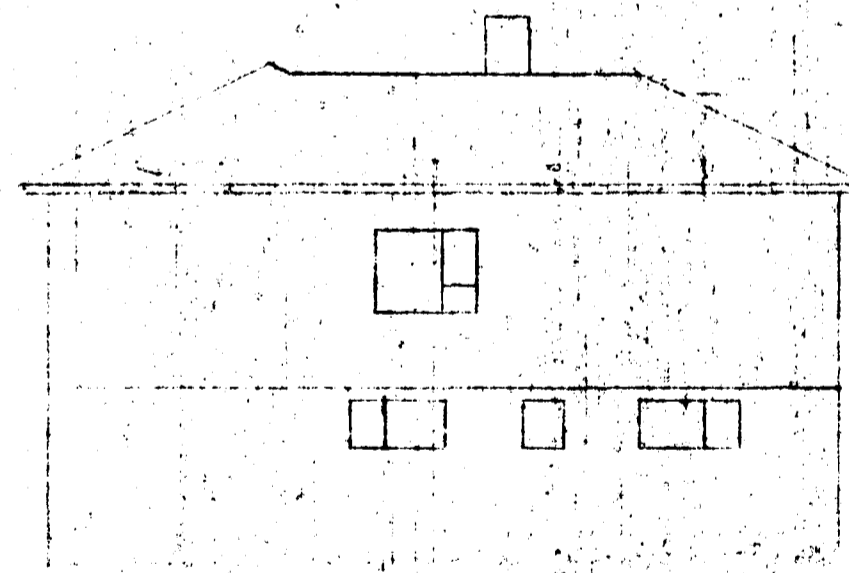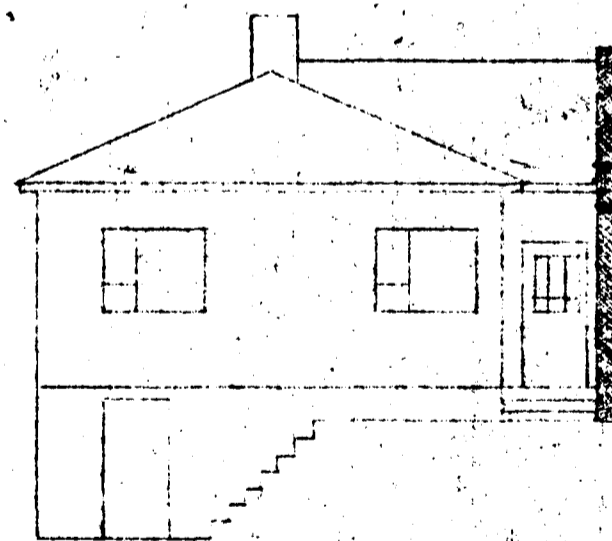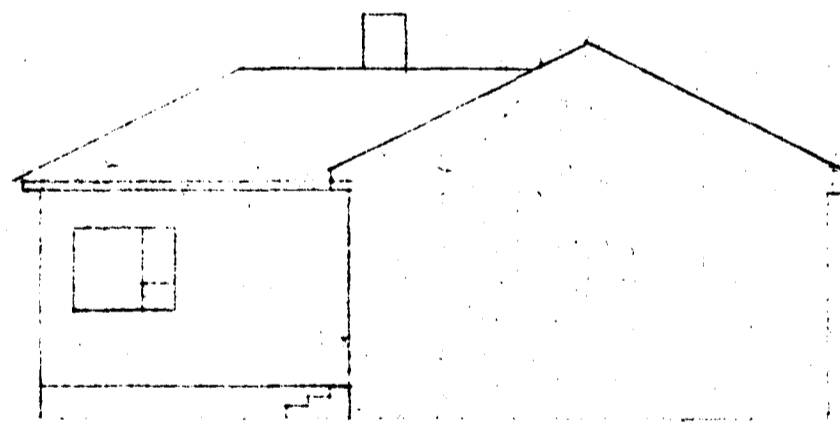

Páll Þorkelsson