

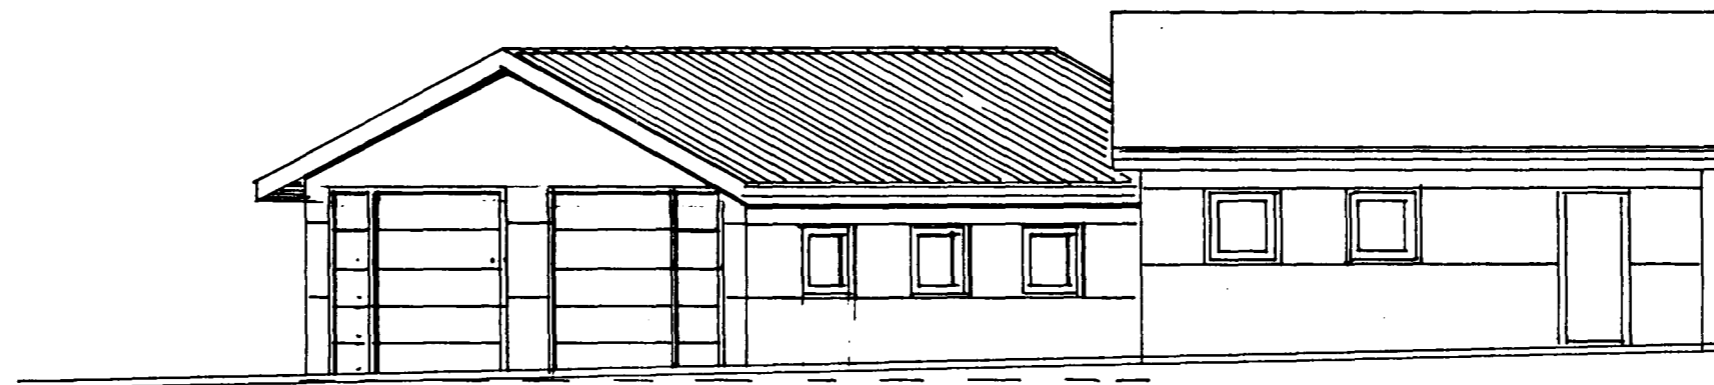



NORÐAUSTURHLIÐ 1:100

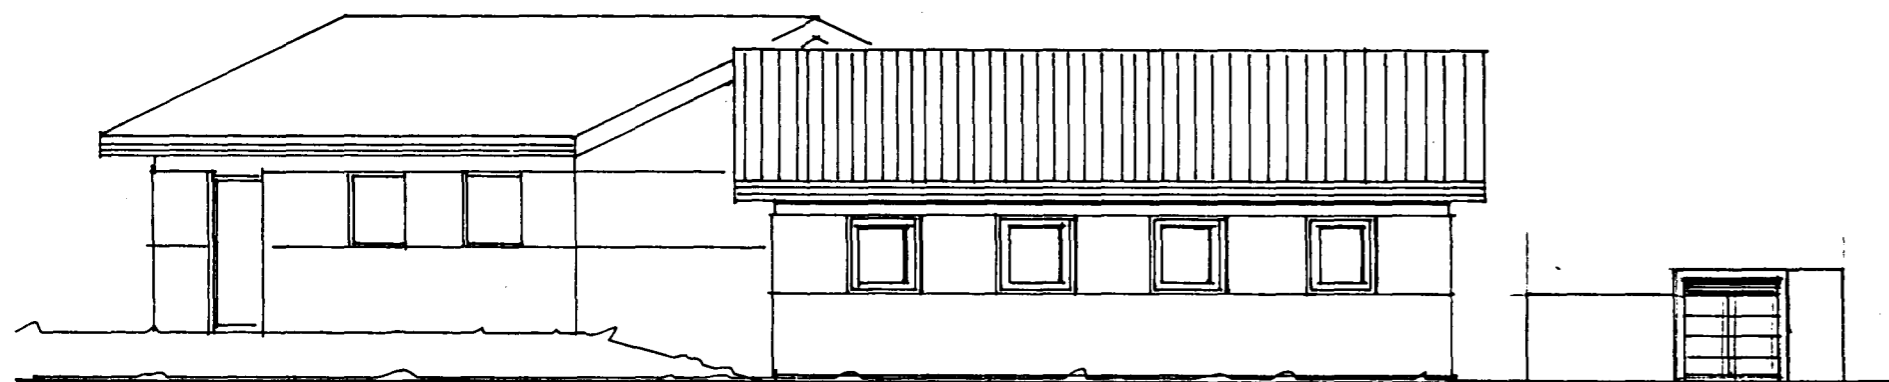


NORÐVESTURHLIÐ 1:100

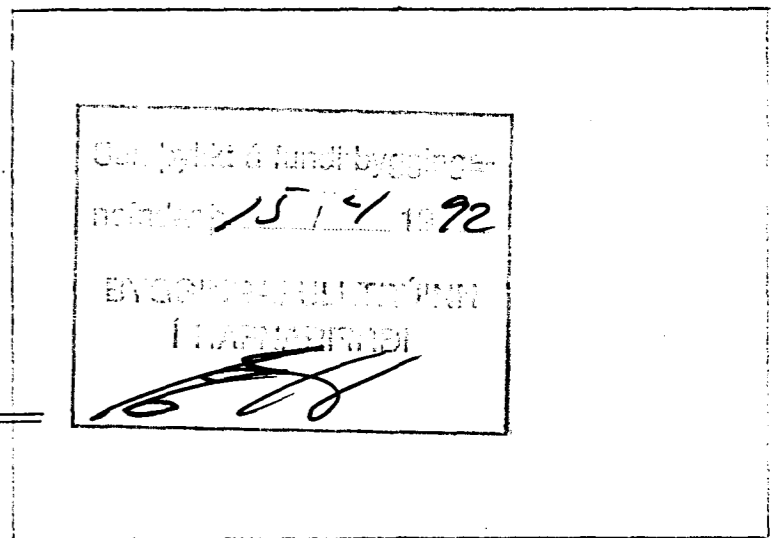

SUÐAUSTURHLIÐ 1:100

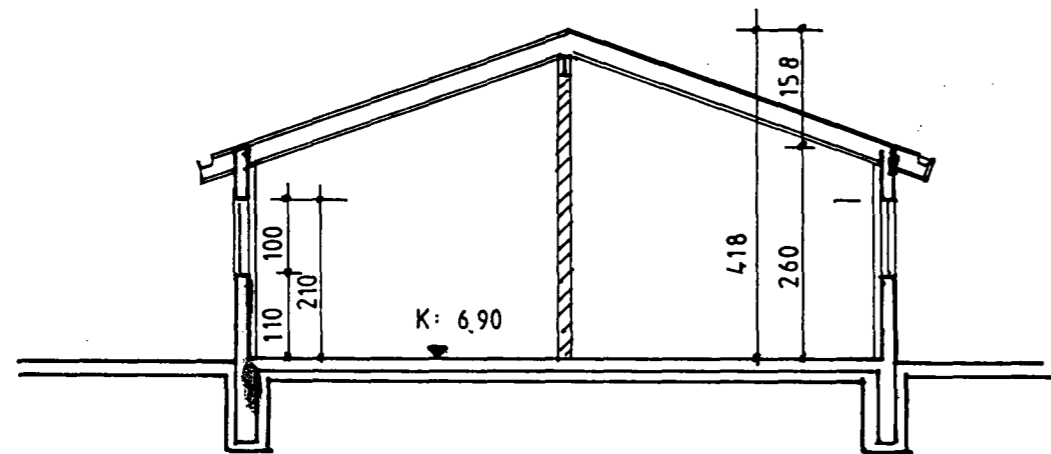

SKURÐMYND A-A 1:100

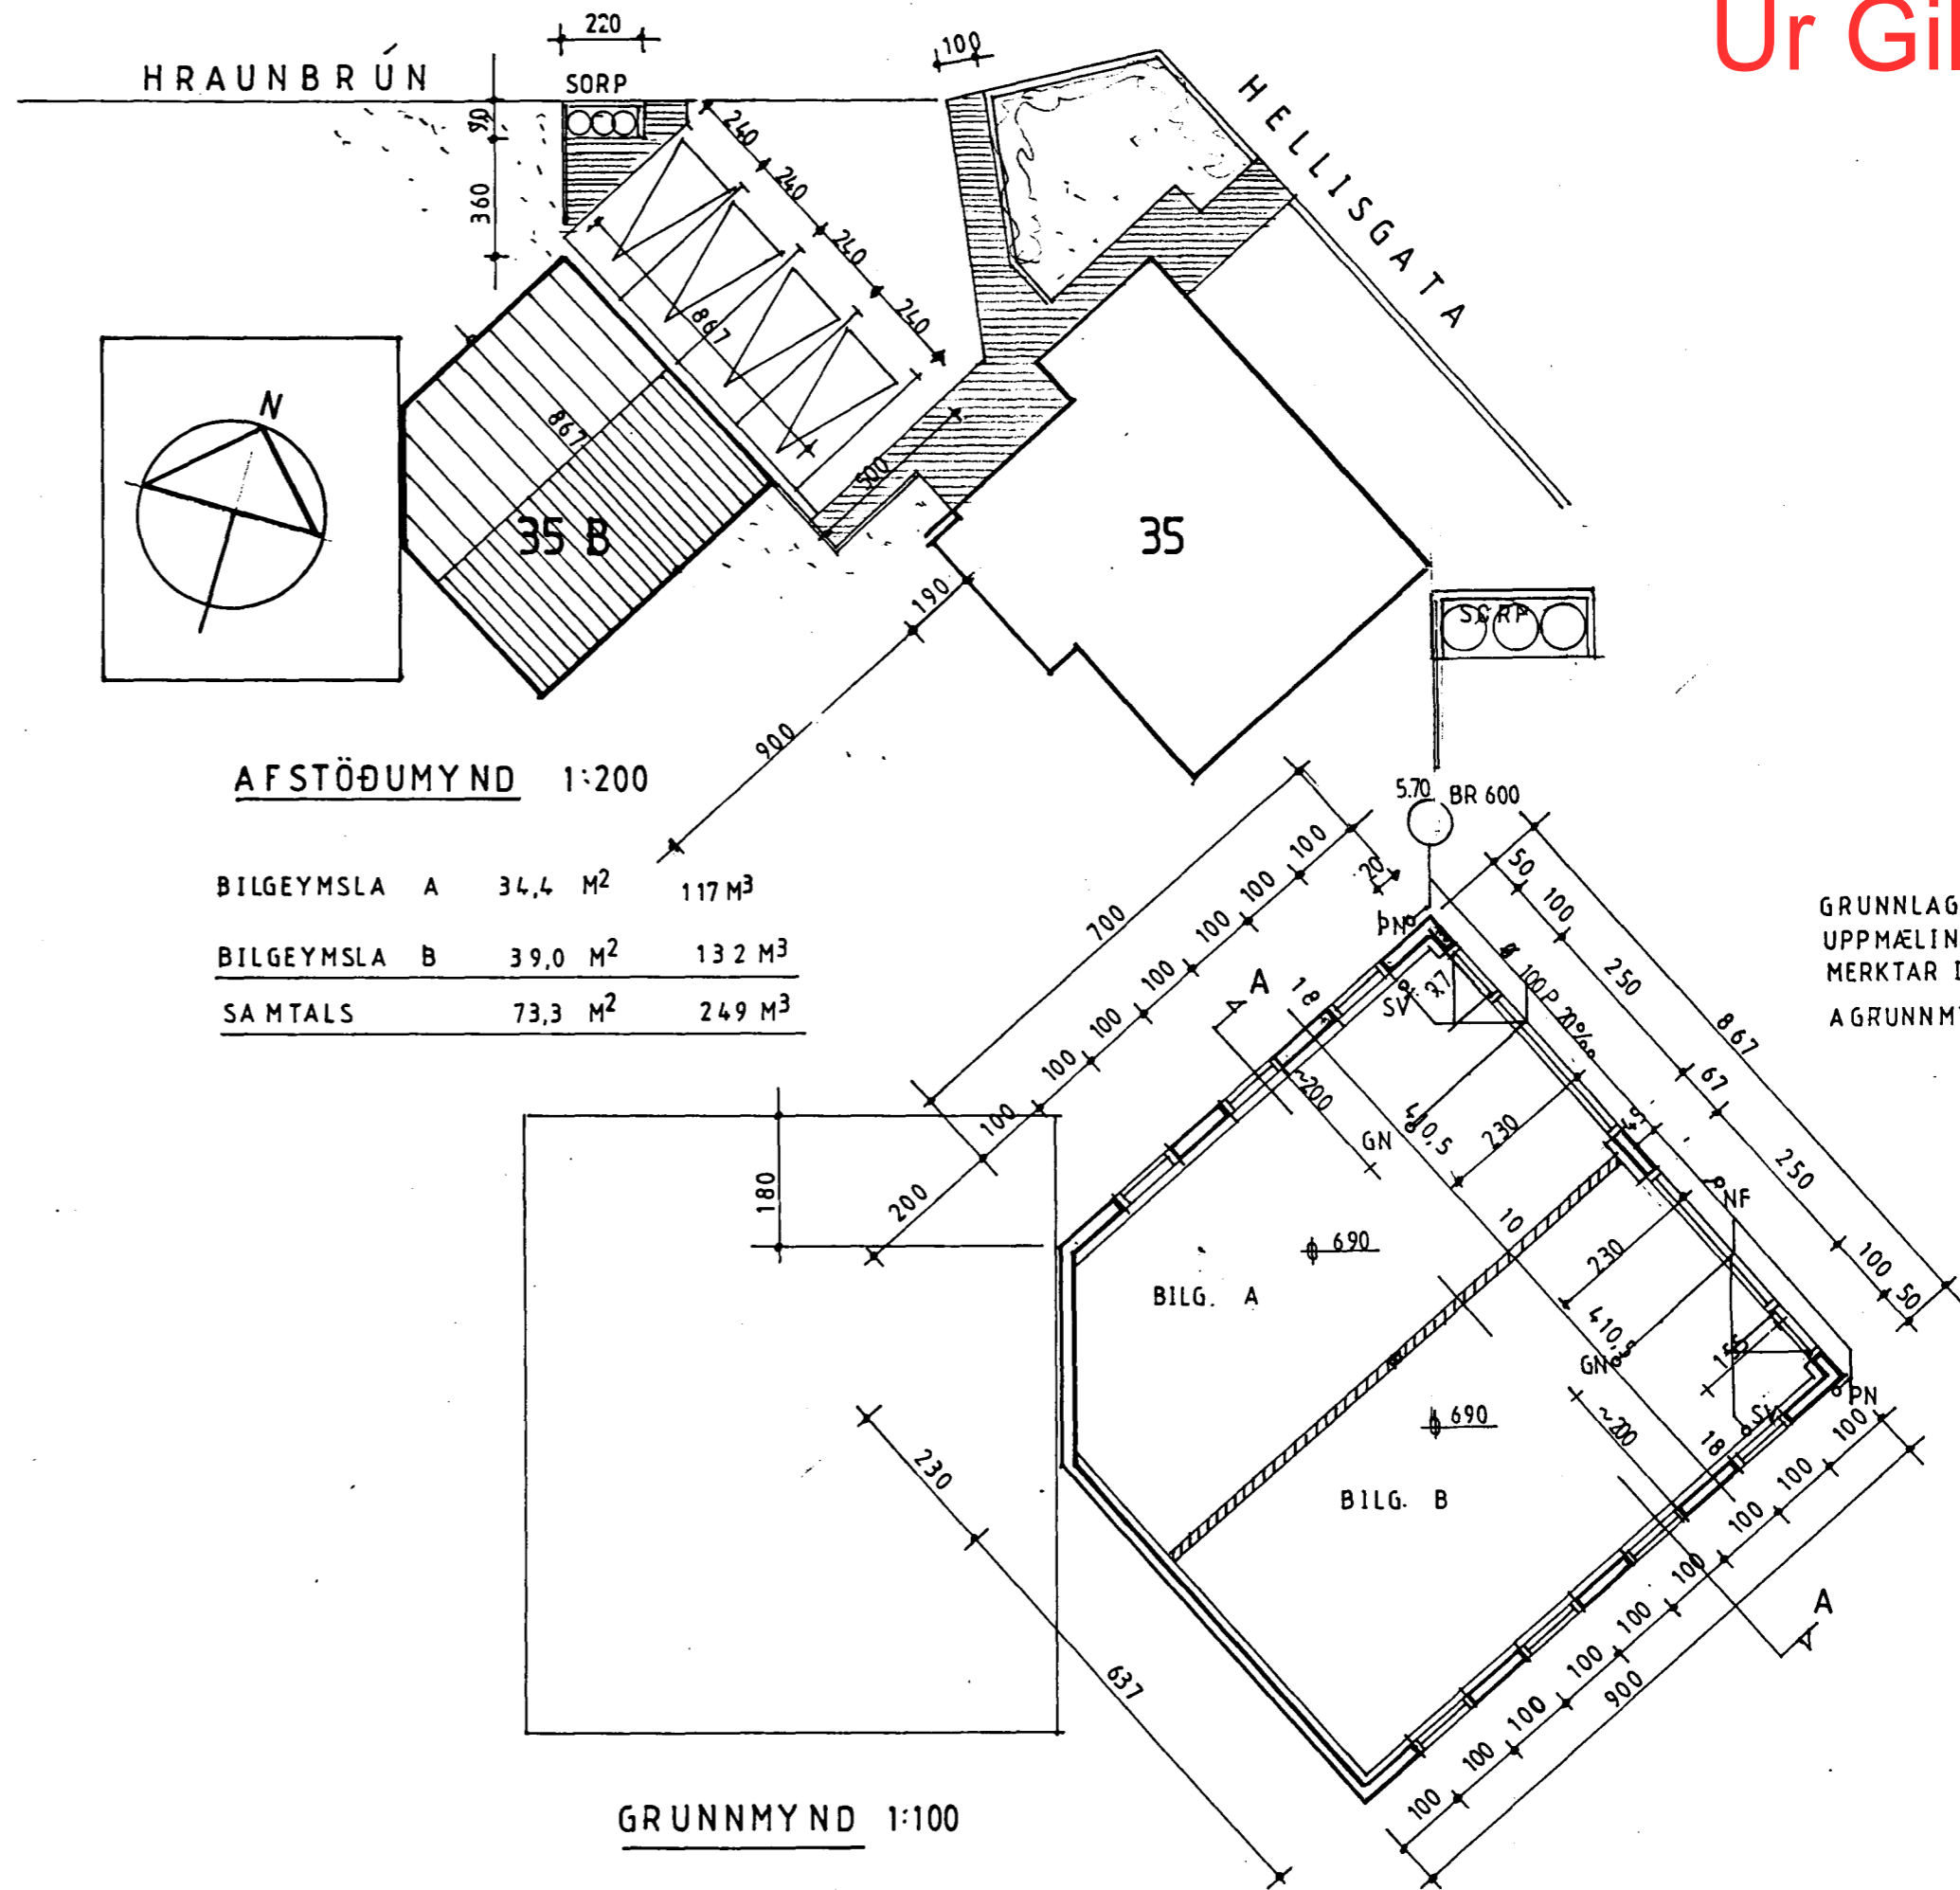

Úr Gildi

JAKOB E. LÍNDAL ARKITEKT FAÍ
 HS: 91-641100 · Kt: 050957 - 3229
 HAMRABORG 7 · 200 KÓPAVOGI · S: 91-45244

Jakob Lindal

BYGGT Á TEIKNINGU
 SIGURDAR ÞORVARDARSONAR
 DAGS APRIL 1987
 ÚTLIT BREYTT OG
 SORPGEYMSLA BÆTIST VIÐ.

HELLISGATA 35 B, HAFNARFIRÐI

BILSKUR OG SORPGEYMSLA
 03-04-92

1:100, 1:200

01