
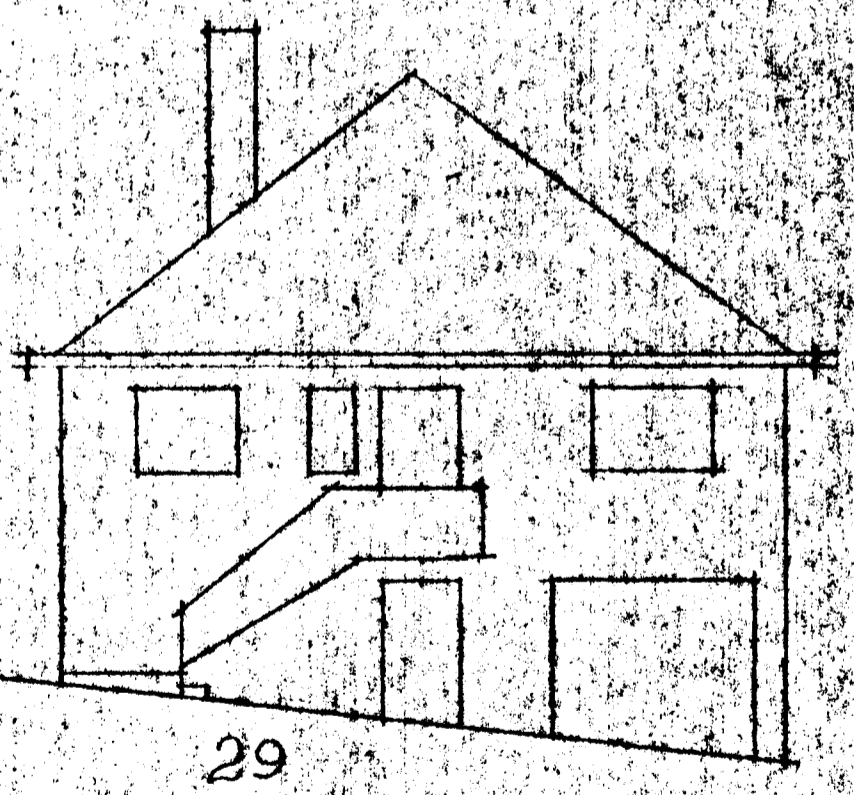
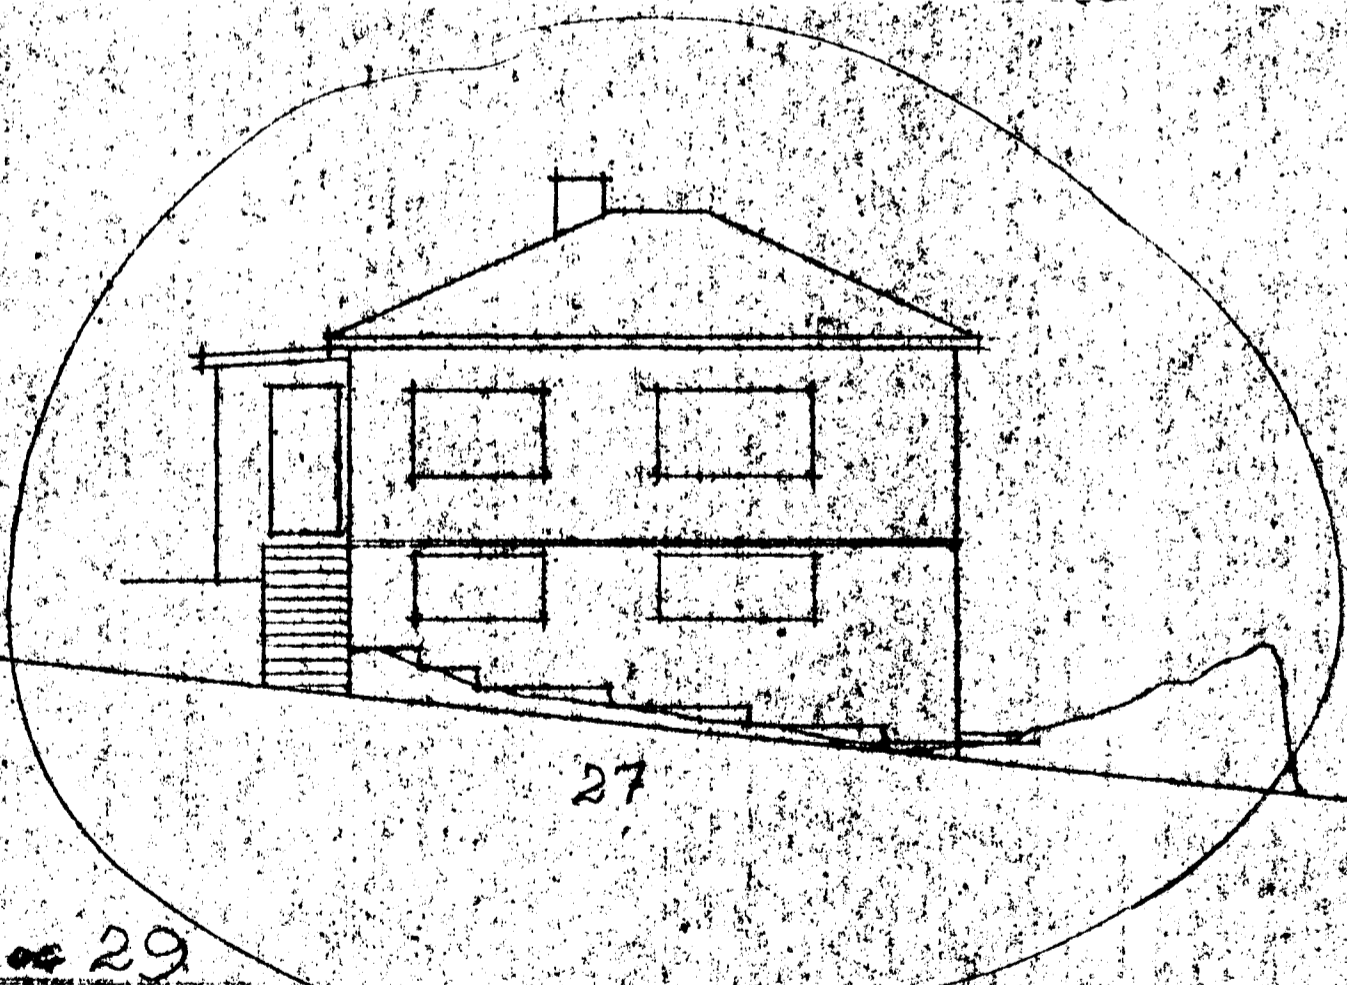
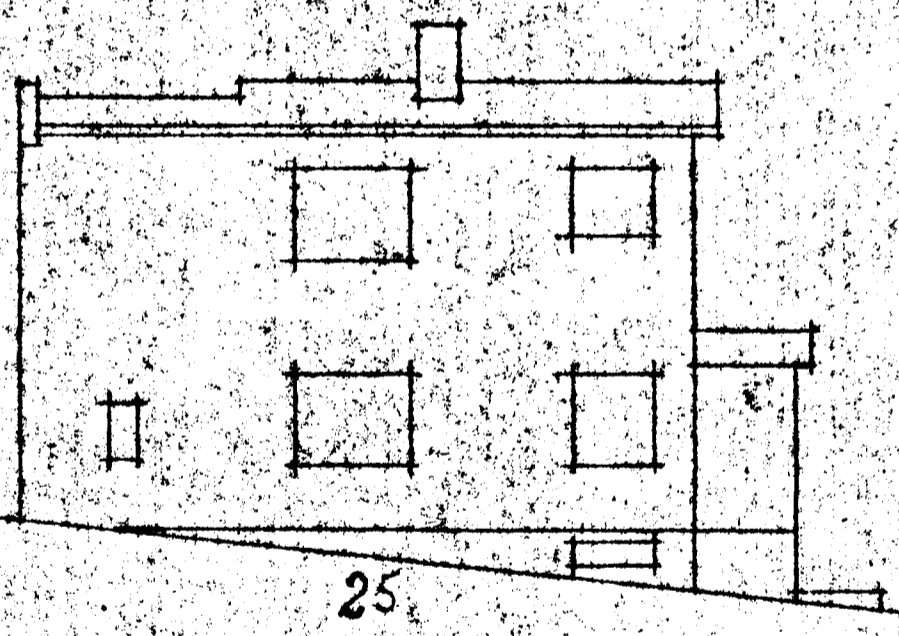


HELLISGATA 27  
FYRIR BREYTINGU

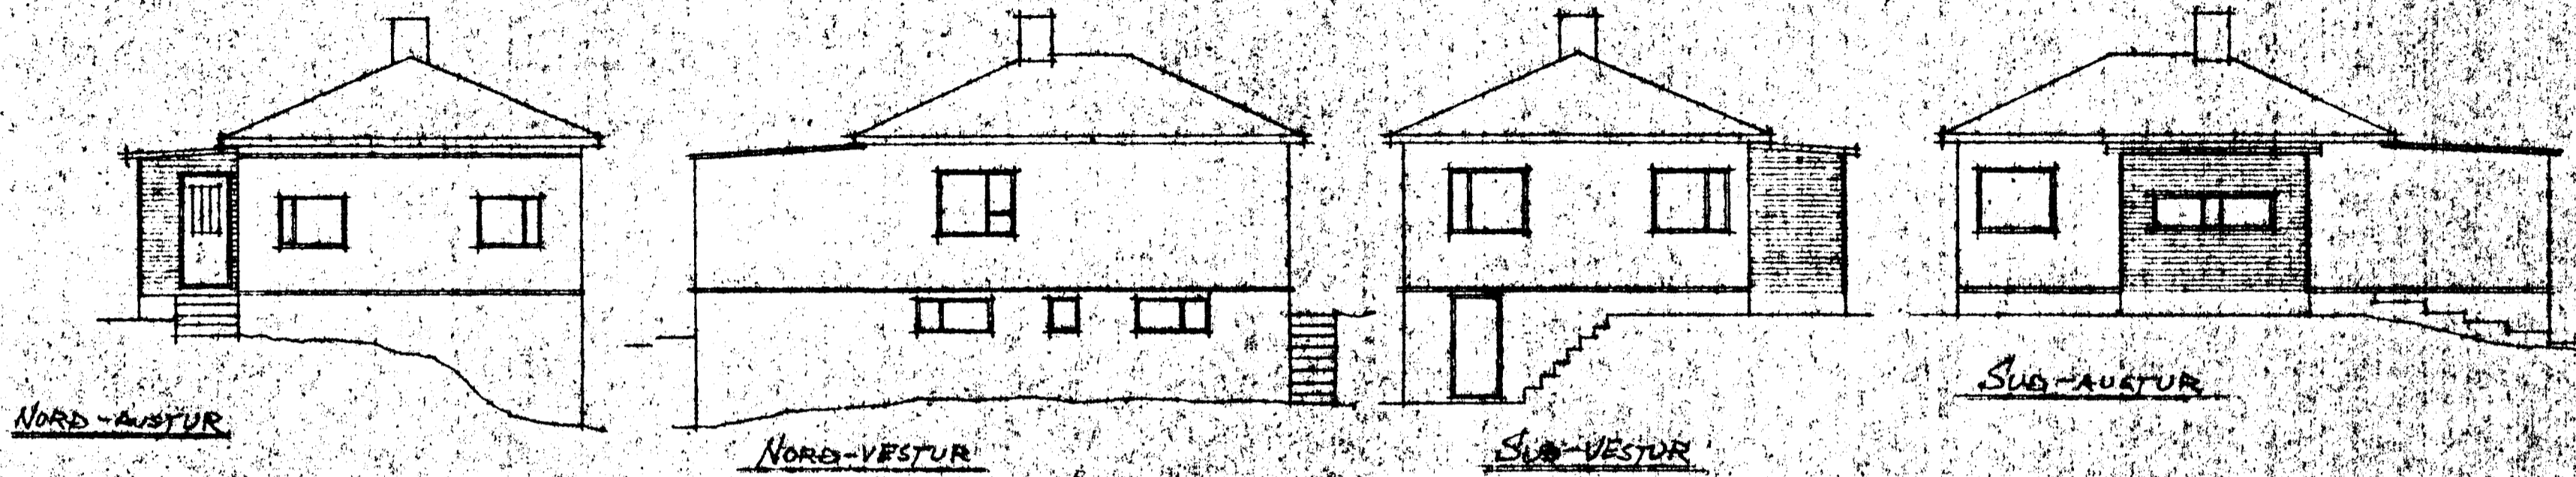

HELLISGATA 25-27 og 29

EFTIR BREYTINGU

KVARDI 1:100

*Hafnastíðni í júní 1969*  
*Þorsteinn Þorláksson F.T.E.*