



Samþykkt á fundi bygginga-
nefndar þ. 30 / 11 / 1977
BYGGINGAFULLTRÚÐIN
Í HAFNARFIRÐI
S. Jónsson


Úr Gildi

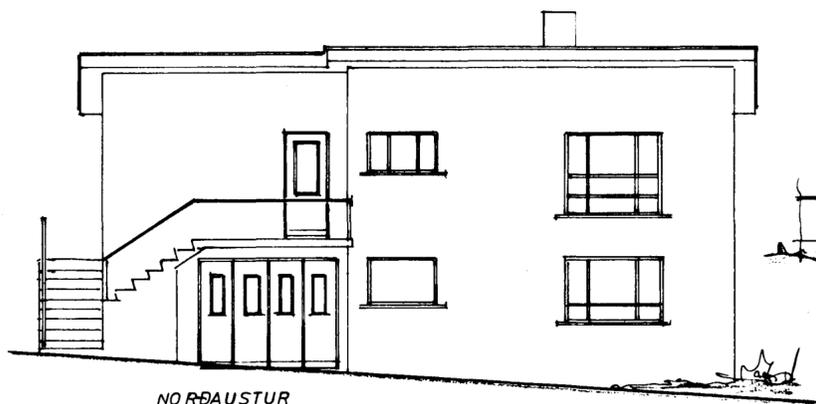


NORÐAUSTUR

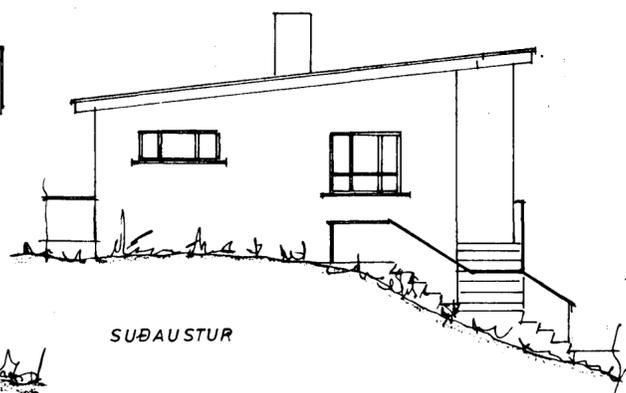

SUÐAUSTUR

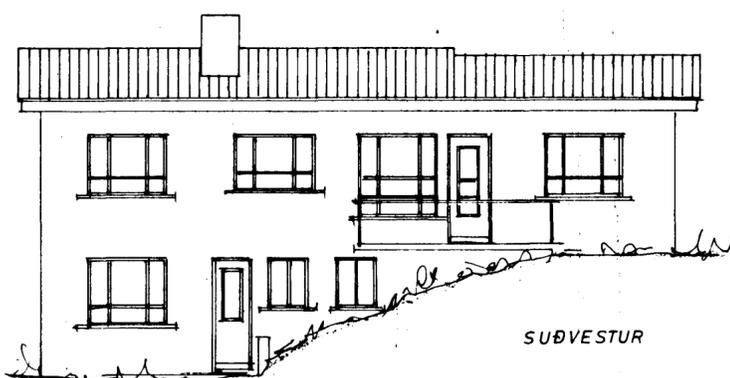


SUÐVESTUR

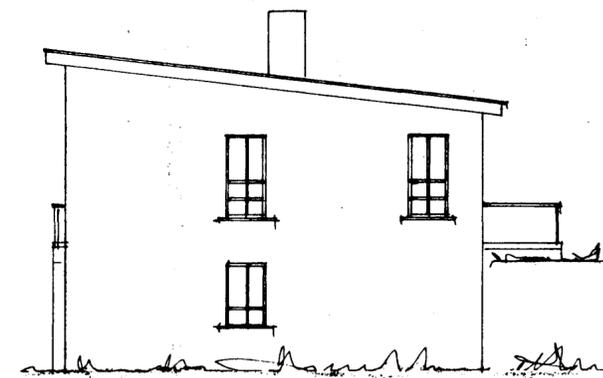


NORÐVESTUR

FYRIR BREYTINGU


EFTIR BREYTINGU

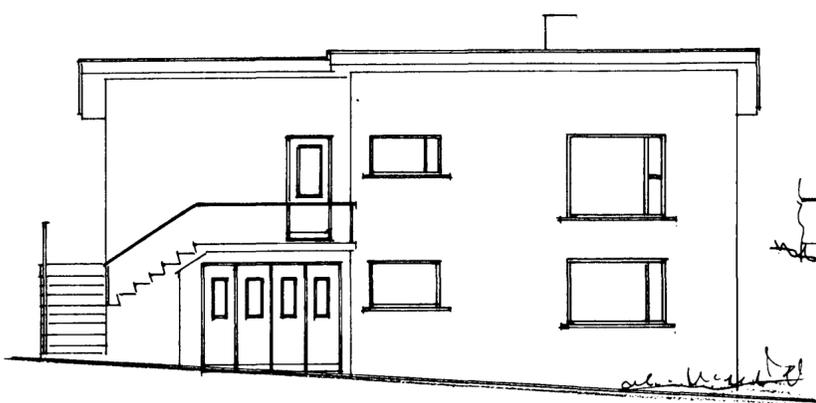


NORÐAUSTUR

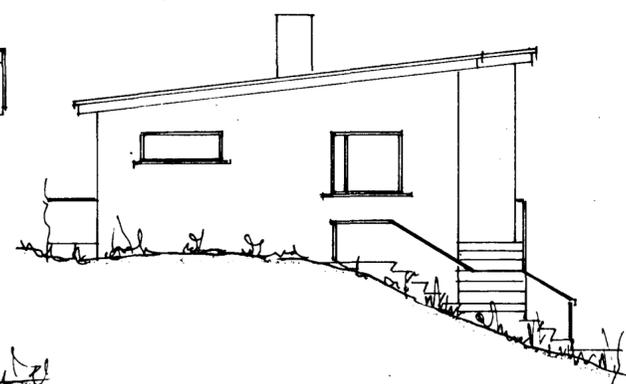

SUÐAUSTUR

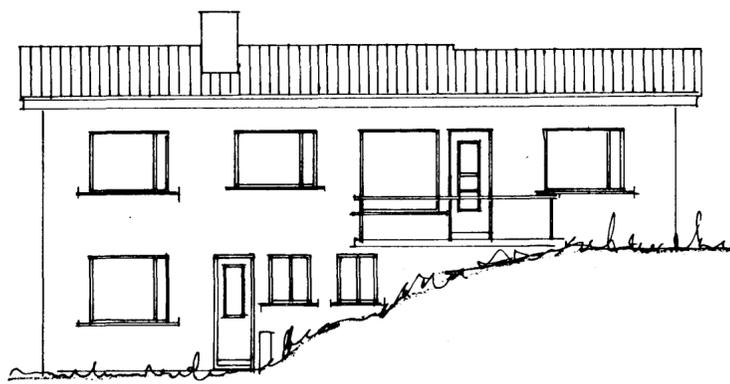

SUÐVESTUR

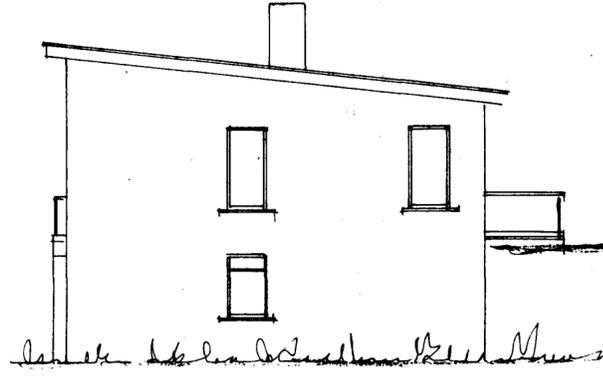

NORÐVESTUR

S. J.
BYGGINGAFULLTRÚÐIN
Í HAFNARFIRÐI
Samþykkt á fundi bygginga-
nefndar þ. 30 / 11 / 1977

HELLISGATA NR. 31

GLUGGABREYTING

ÚTLIT 1:100

Hafnarbæði 5. nóv 1977
S. Jónsson