

AFSTÖÐUMYND 1:500

HRAUNBRÚN

36

34






HELLISGATA



Samþykkt þann

22 APR. 1996

Byggingafultrúinn í Hafnarfirði  
Erlendur Hjálmarsson

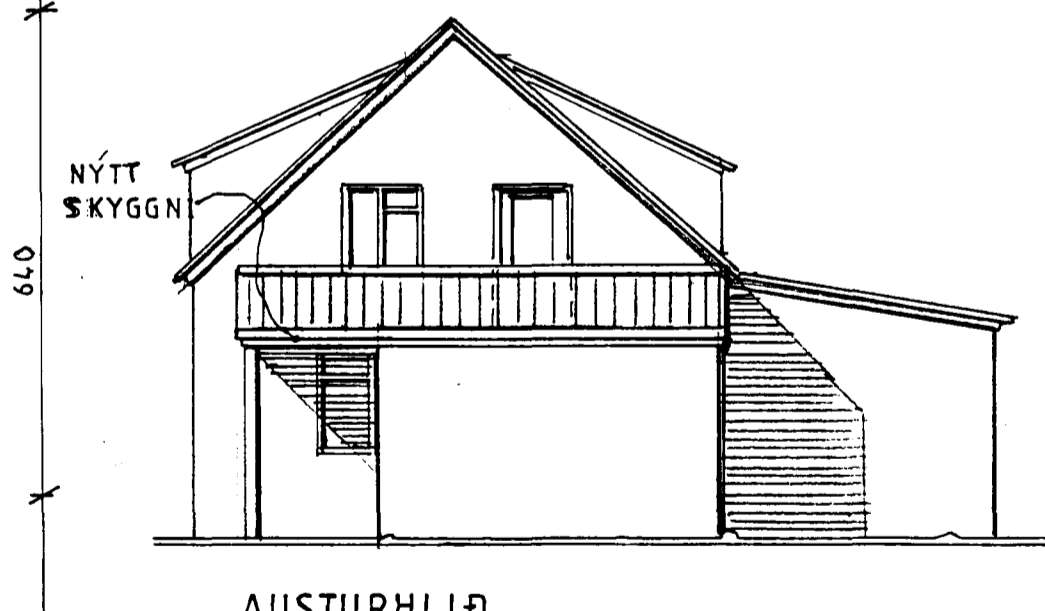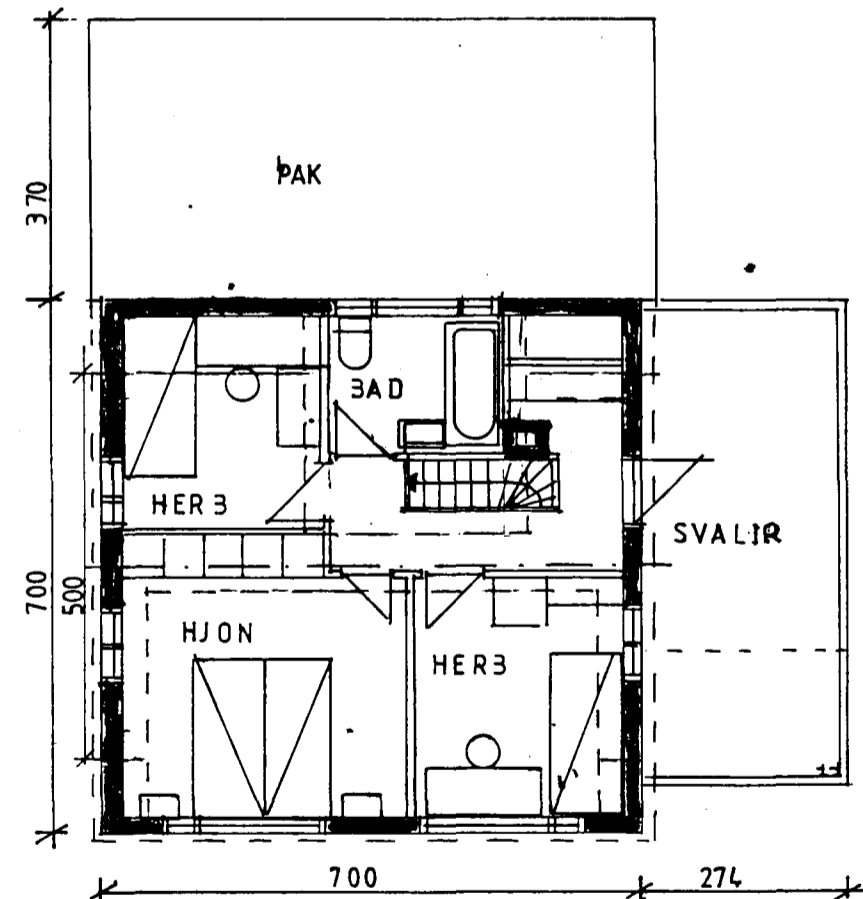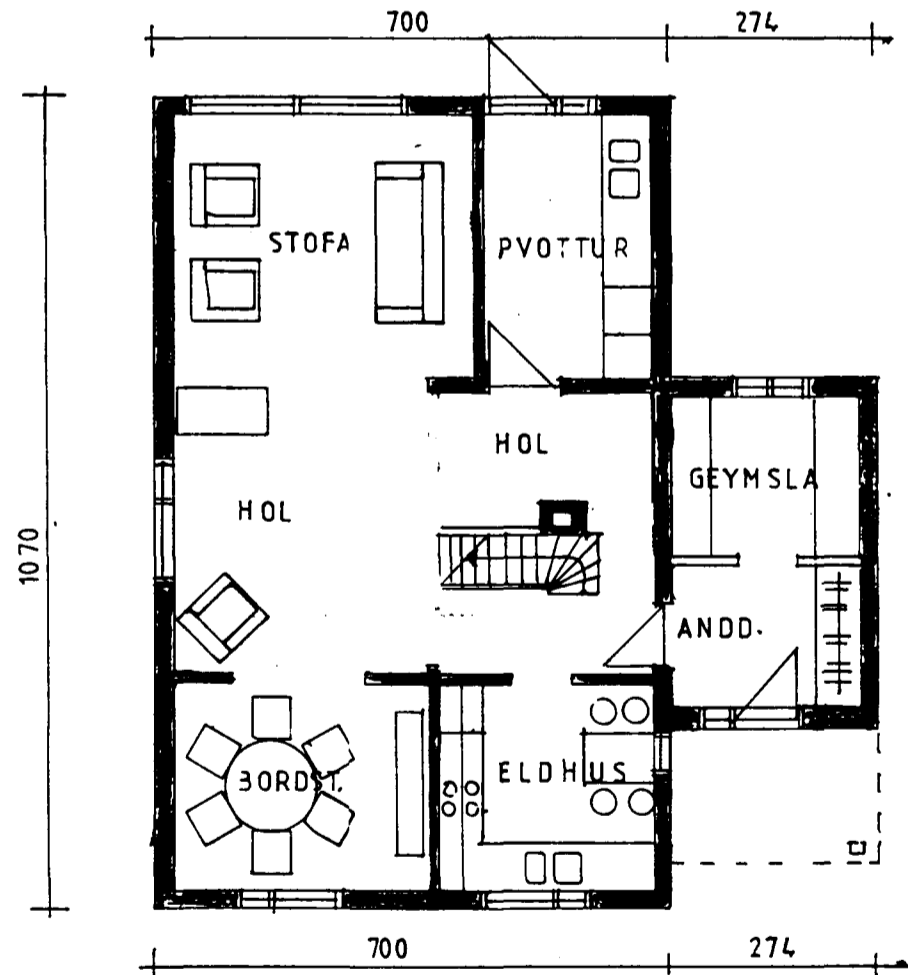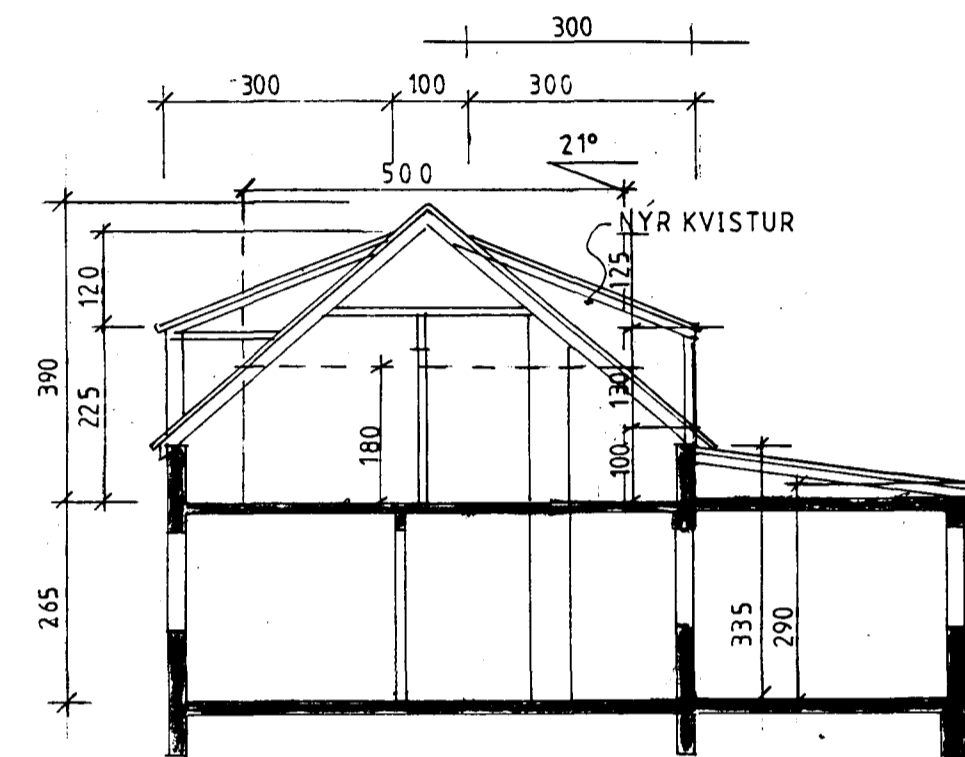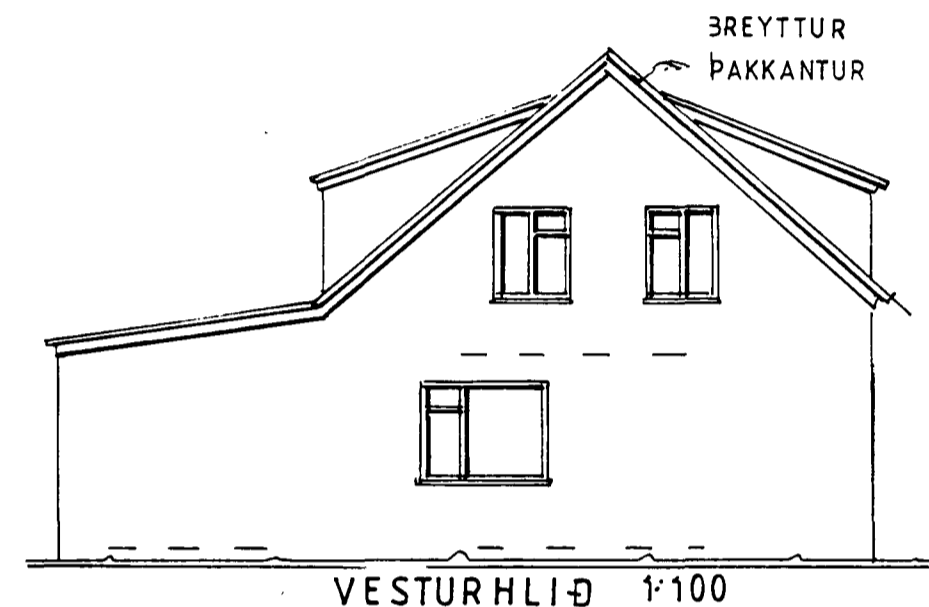

JARÐHÆÐ 1:100

ÞAKHÆÐ 1:100

AUSTURHLIÐ

HEILDARSTÆÐIR:

JARÐHÆÐ	87,5 M <sup>2</sup>	237 M <sup>3</sup>
ÞAKHÆÐ	43,5 M <sup>2</sup>	136 M <sup>3</sup>
	131 M <sup>2</sup>	373 M <sup>3</sup>

- NÝR KVISTUR 5,8 M<sup>3</sup>
- BREYTTUR ÞAKKANTUR
- NÝTT SKYGGNI



JAKOB ENIL LINDAL ARKITEKT FÁI  
KRISTJÁN ÁSGEIRSSON ARKITEKT FÁI

JL ARKITEKTAR

HAFNARBORG 7  
200 KÓPAVOGI  
SÍMAR 561 1137  
OG 554 5144  
FAX 564 1433  
KT:501193-2409

*Jakob Lindal*

HELLISGATA 34, HAFNARFJÖRDUR

AFST.MYND, GRUNNMYNDIR, ÚTLIT KYRDI 1:500, 1:100

15-04-96

