
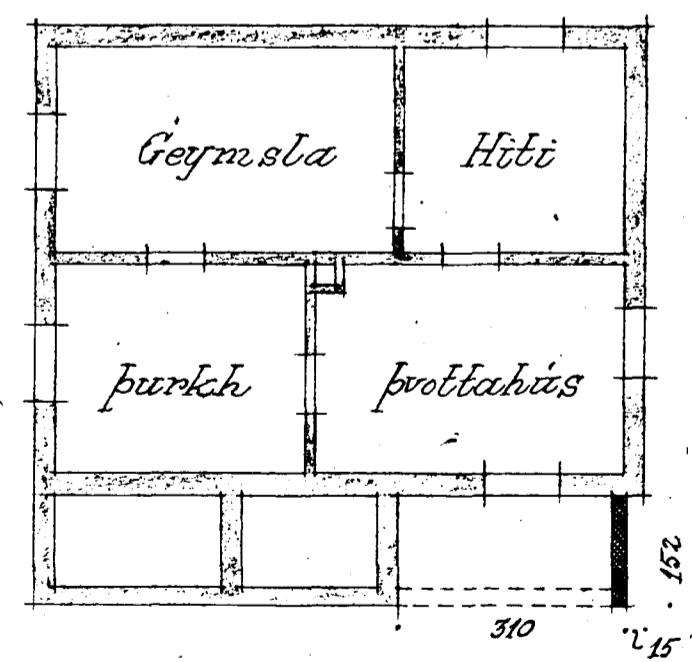
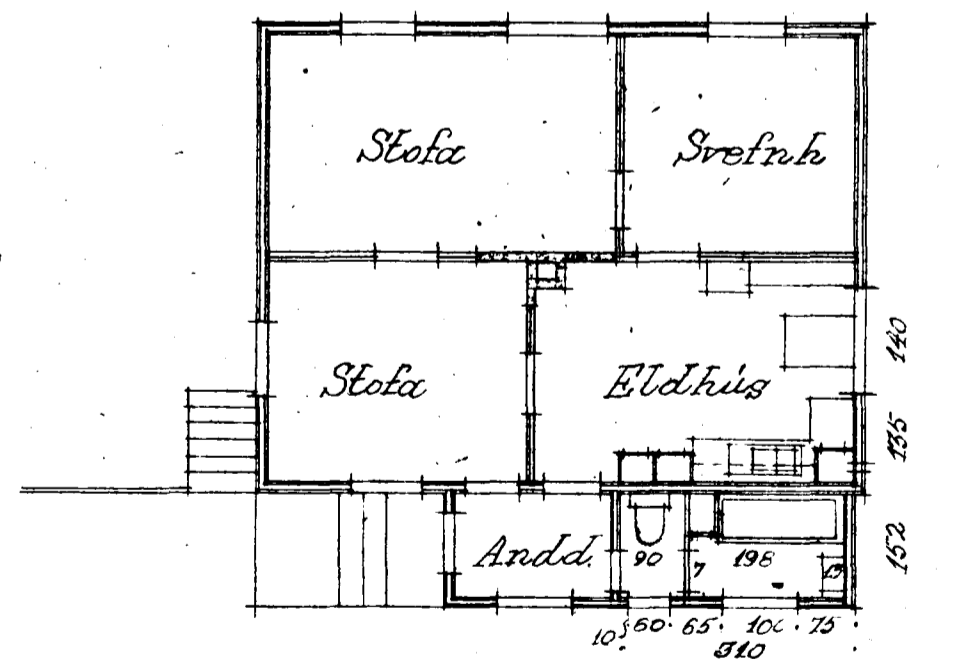
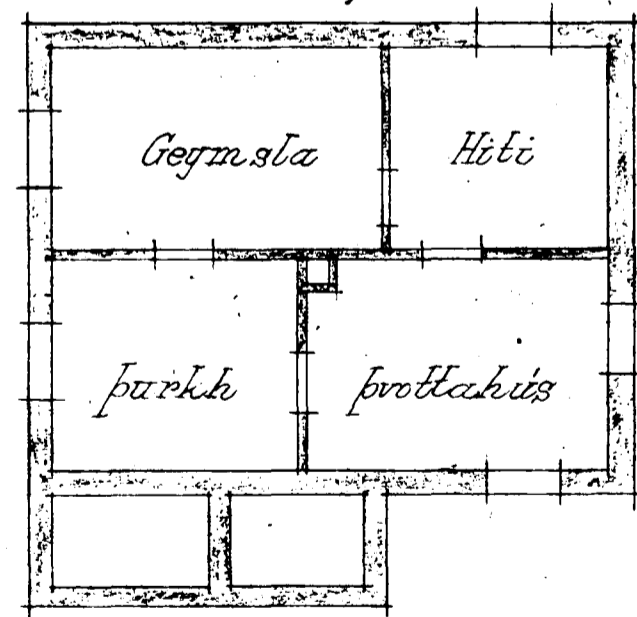
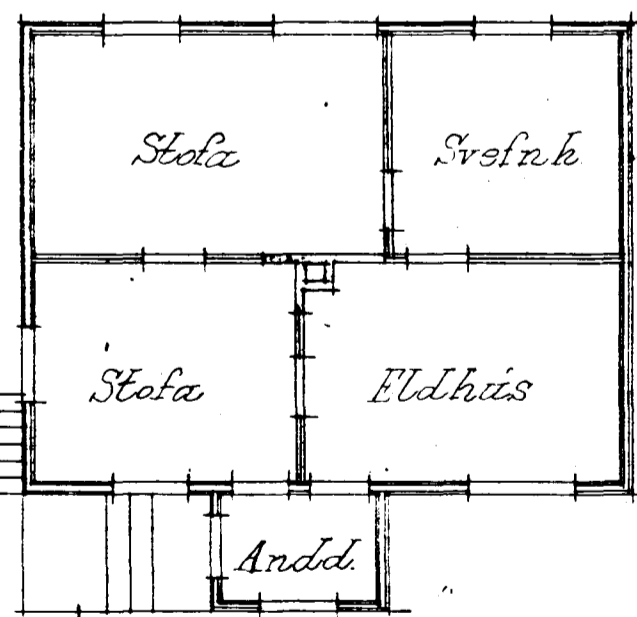


Kirkjuvegur 30.

Mál 1:100

Samþykkt & fundi bygginga-
náfnadar p. 18/10/1947


f.h. BYGGINGAFULLTRÚINN
I HAFNARFIRDI
Stenard.

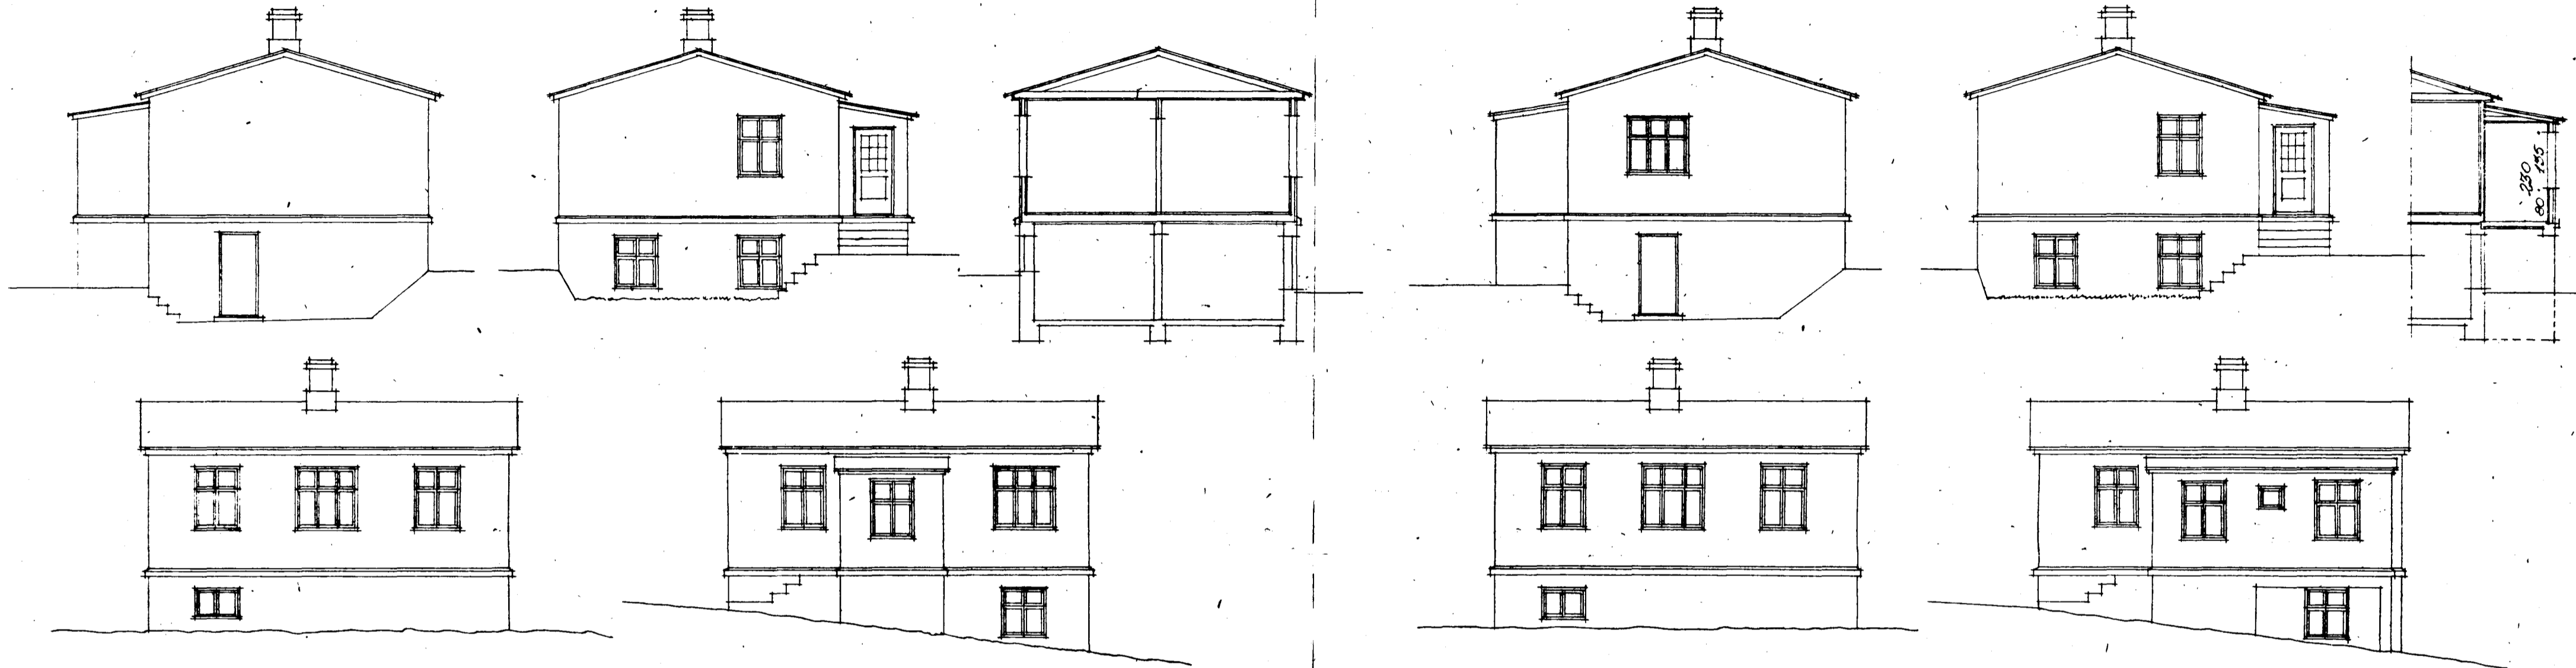

Væðbygging 4,11 m²

Fyrir breytingu

Eftir breytingu

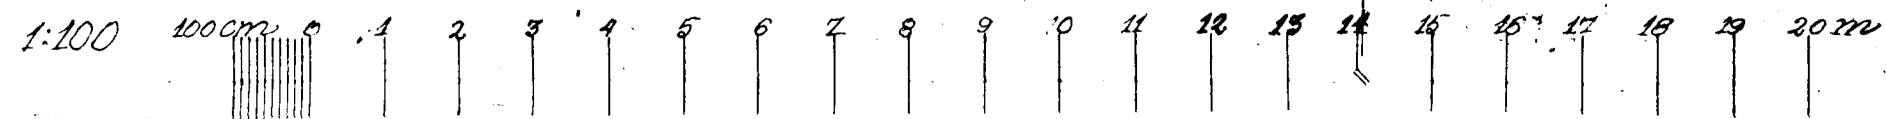

Reykjavík 10-9-47
Gísli Þalldórsson